



# Słup S1-CE240 (S235JR)

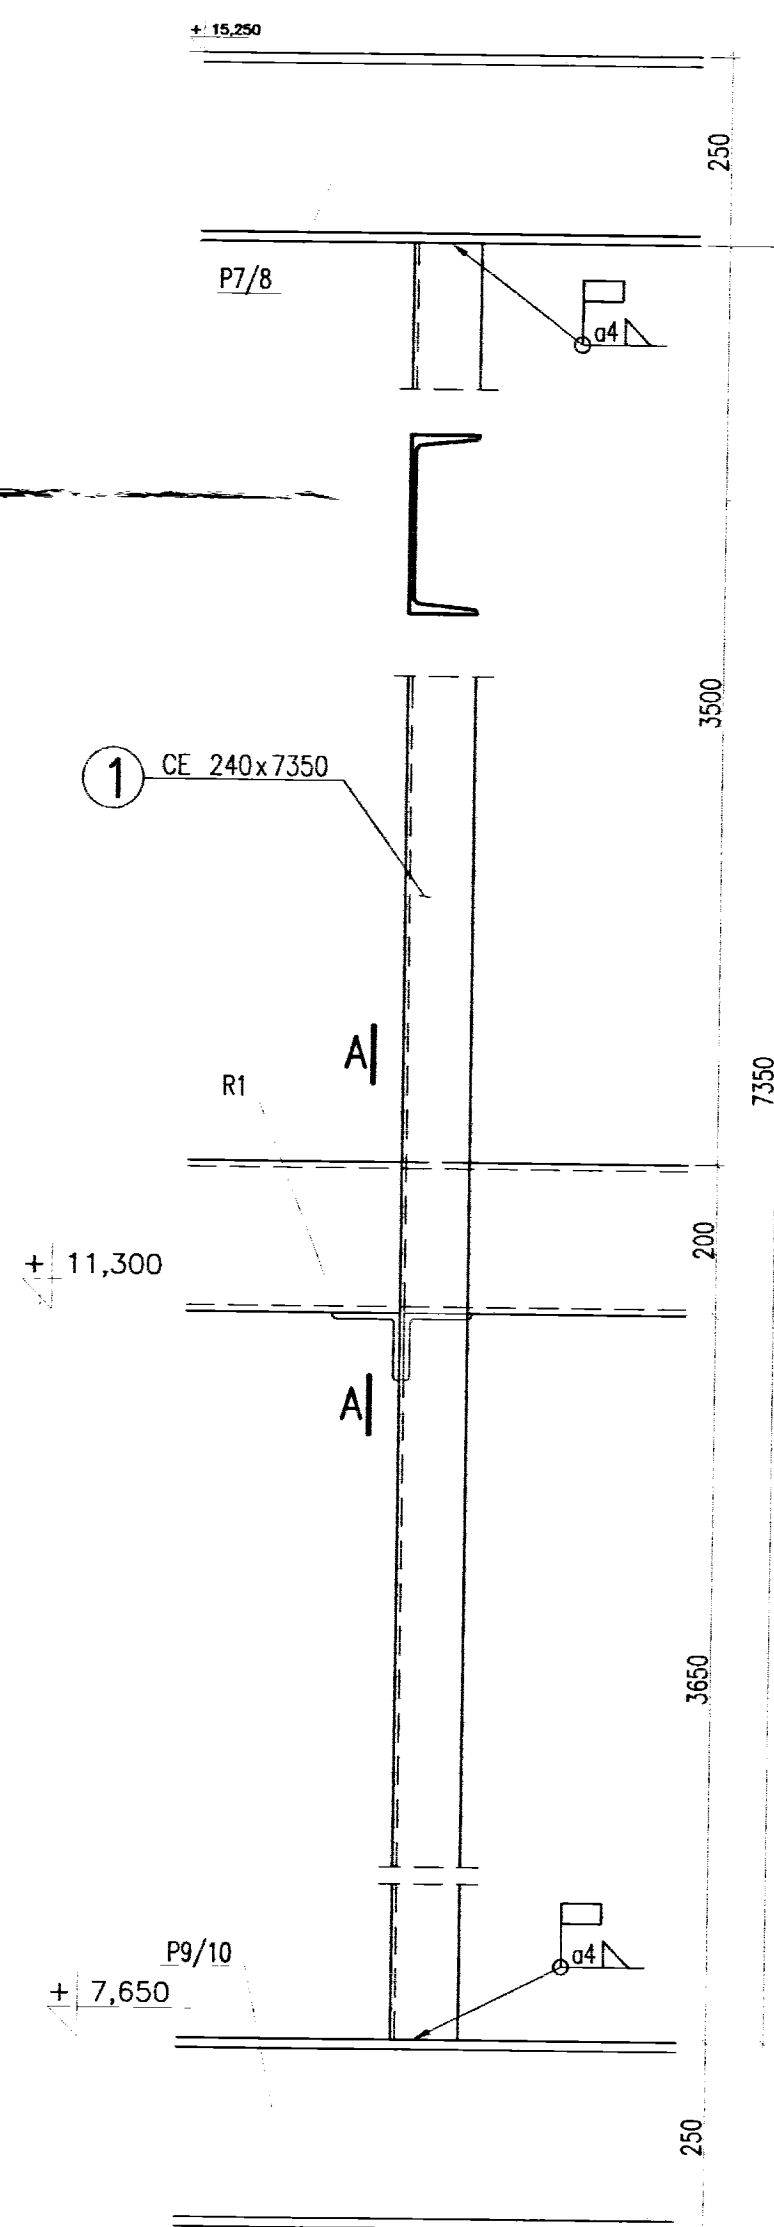

# Słup S2-CE240 (S235JR)

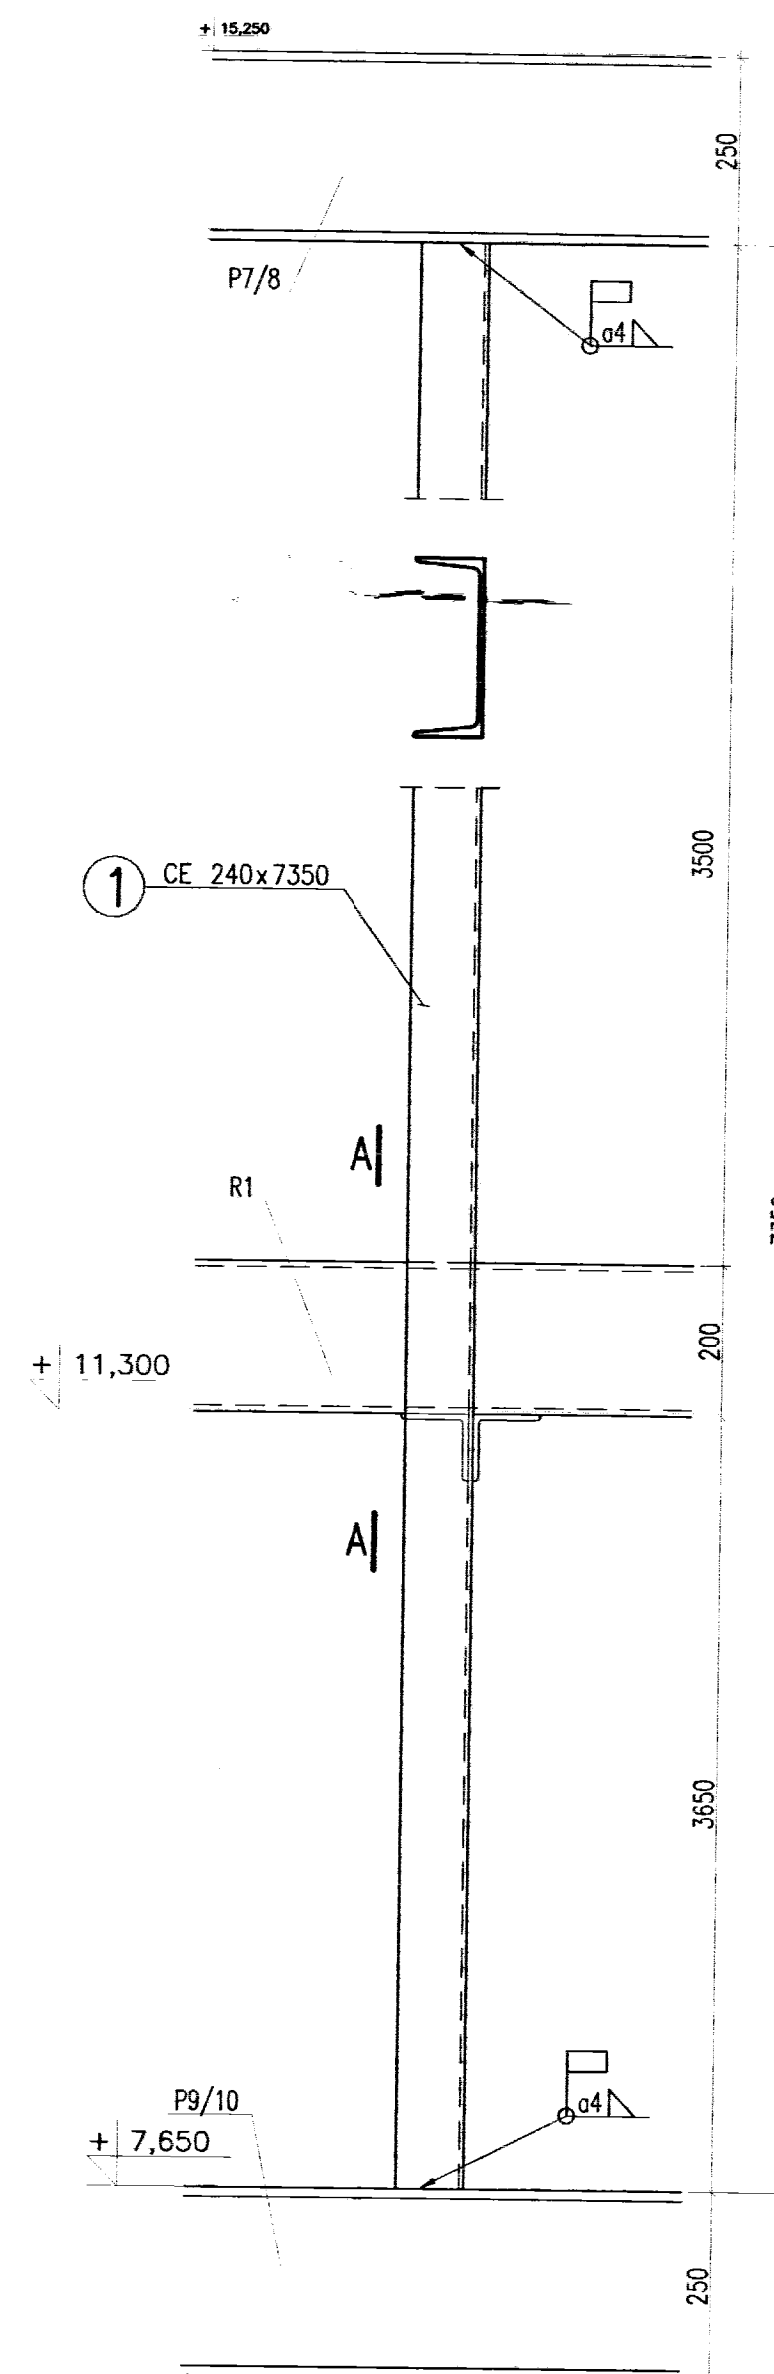


DOKUMENTACJA  
POWYKONAWCZA

Pracownia Projektowa  
KIEROWNICZ  
inż. Adam Heliosz  
przewidywana budowa  
budowlanych i konstrukcyjnych

## UWAGI:

1. Beton B-25.  
Stal:  $\phi$  - A-0 (St0S)  
 $\phi$  - A-IIIIN (BS1500)
2. Stal profilowa S235JR
3. Drewno konstrukcyjne C-27
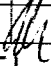
|   |   |                   |   |
|---|---|-------------------|---|
| Projektował/Sprawdził:  |   | Data:             | Podpis:   |
| mgr inż. Adam HELIOSZ upr. nr 504/02                                  |   | 2010.03.19        |  |
| Temat: EUROPEJSKI OŚRODEK KULTURY TECHNCZNEJ I TURYSTYKI PRZEMYSŁOWEJ |   |                   |   |
| Opis:   | - Replika wylotu sztalni<br>- Obiekt towarzyszący przeznaczony na cele turystyczne<br>- Infrastruktura techniczna i drogowa<br>41-800 ZABRZE, UL. SŁODCZYKA, K.MIARKI, JAGIEŁOŃSKA<br>działki nr. 1653/104, 1648/104, 1187/104, 1273/272, 1731/285,<br>1783/103, 1782/103, 1269/101, 1272/102, 1903/101, 1904/101 |                   |   |
| PROJEKT WYKONAWCZY  |   |                   |   |
| Rysunek:  | K.stalowa - S1, S2  |                   |   |
| Inwestor:   | GMINA MIEJSKA ZABRZE<br>Powstańców Śl. 5-7, 41-800 Zabrze   | Skala:<br>1:10    | Branża:<br>Konstr.  |
| Lokalizacja:  | Zabrze<br>ul. K. Miarki   | Nr rysunku:<br>36 |   |