



WIDOK NA BURTE

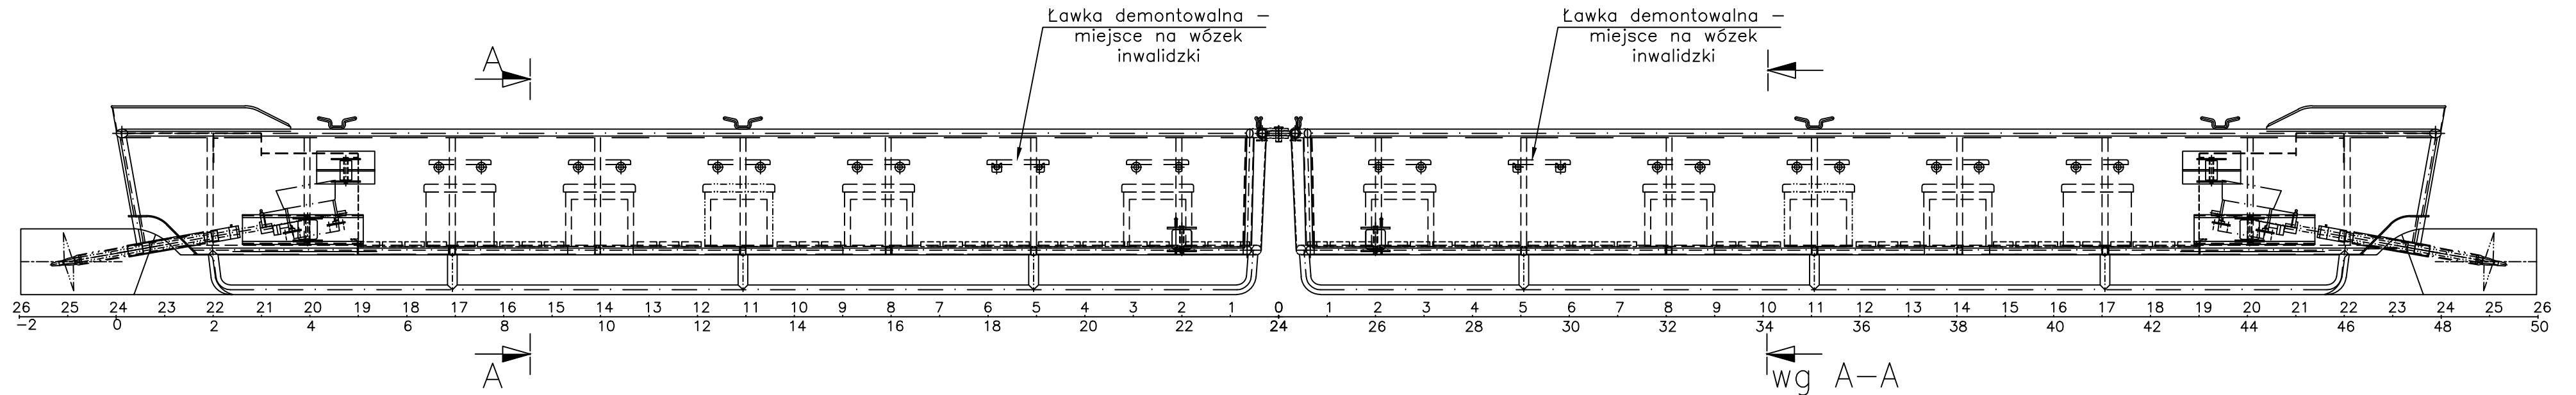

WIDOK Z GÓRY

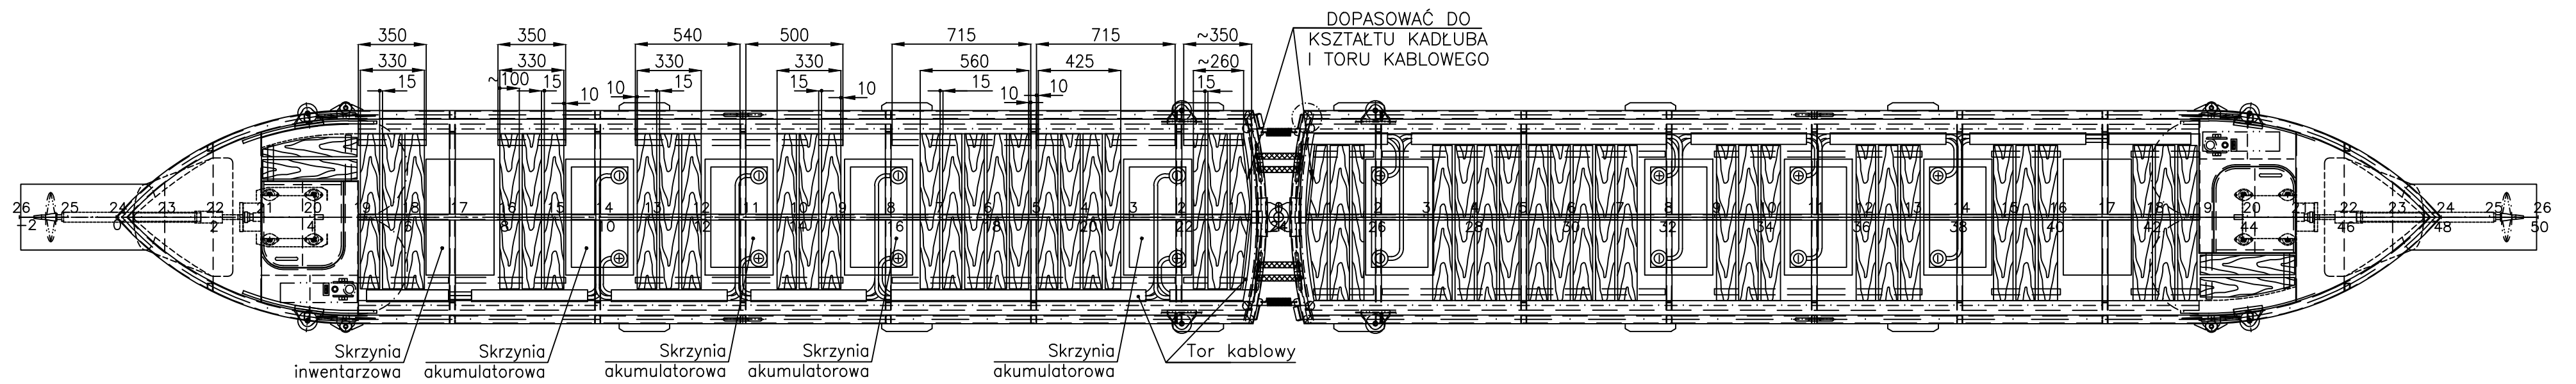


RYSUNKI REFERENCYJNE:

1. PLAN ŁAWEK 643-S-DP/320-00
2. PLAN ROZMIESZCZENIA URZĄDZEŃ ELEKTRYCZNYCH
I GŁÓWNYCH TORÓW KABLOWYCH – 643-S-DP/604-00

PRZEKRÓJ A-A
TYPOWY

1:10

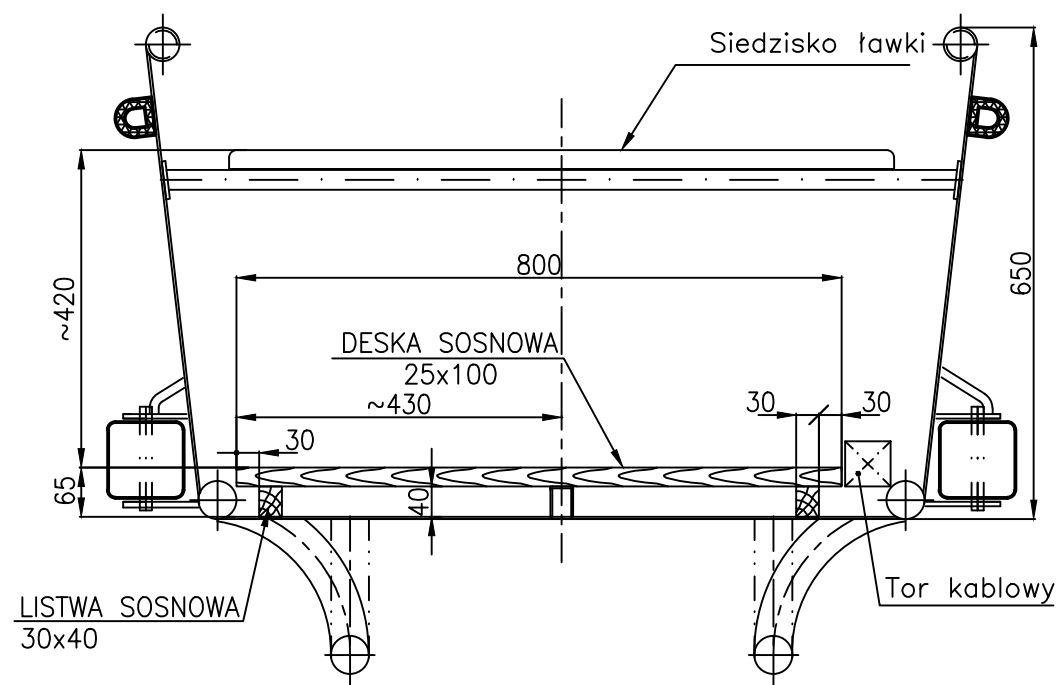

UWAGI:

1. WYMIARY PANELI GRETINGÓW DOPASOWANE DO ZARYSU SKRZYŃ AKUMULATORÓW I TORÓW KABLOWYCH.
2. GRETINGI POMALOWANO NA KOLOR CZARNY.

ZMIANY NA RYS. WZGLĘDEM DOKUMENTACJI;—PTR

1. Dopasowano gretingi do dodatkowej skrzyni elektrycznej, dodano greting dla sternika.
2. Uaktualniono konstrukcję kadłuba.

DOKUMENTACJA POWYKONAWCZA

| | | | | | | | |
|--|---|----------------|---------|--------------|---|--|---------|
| 06.2017 | W.B. | GRUBOŚĆ PISAKA | | <1:25, 1:50 | COL.9-0.13, RED-0.18, WHITE-0.25, YELLOW-0.15, GREEN-0.20, CYAN-0.70, | | |
| | | | | 1:75, 1:100< | COL.9-0.05, RED-0.10, WHITE-0.13, YELLOW-0.15, GREEN-0.20, CYAN-0.30, | | |
| | | | Data | Nazwisko | Podpis | <div>navicentrum</div> <div>Plac Nowy Targ 28 WROCŁAW, POLAND</div> <div>+48 71 344 90 23 FAX +48 71 344 53 69 navicentrum@navicentrum.wroc.pl</div> | |
| | | Konstruował | 06.2017 | KrK / JJ | | | |
| | | Kreślił | 06.2017 | ACAD | | | |
| Sprawdził | 06.2017 | WS | | | | | |
| | | Zatwierdził | 06.2017 | WB | | | |
| Uaktualniono dokumentację | SYSTEM PODZIEMNEGO SPŁYWU ŁÓDZIAMI W WYROBISKACH GŁÓWNEJ KLUCZOWEJ SZTOLNI DZIEDZICZNEJ | | | | Zastępuje rys Nr | | |
| | PLAN GRE TINÓW | | | | | | |
| | | | | | | | |
| | | | | | | | |
| 0 | | Masa [kg] | Skala | Format | Nr rysunku | Arkusz | L. ark. |
| | | | 1:25 | A2 | 643-S-DP/330-00 | 1 | 1 |
| Niniejszy dokument nie może być bez zgody wydawcy kopiowany i rozpowszechniany | | | | | | | |