



WIDOK NA BURTE

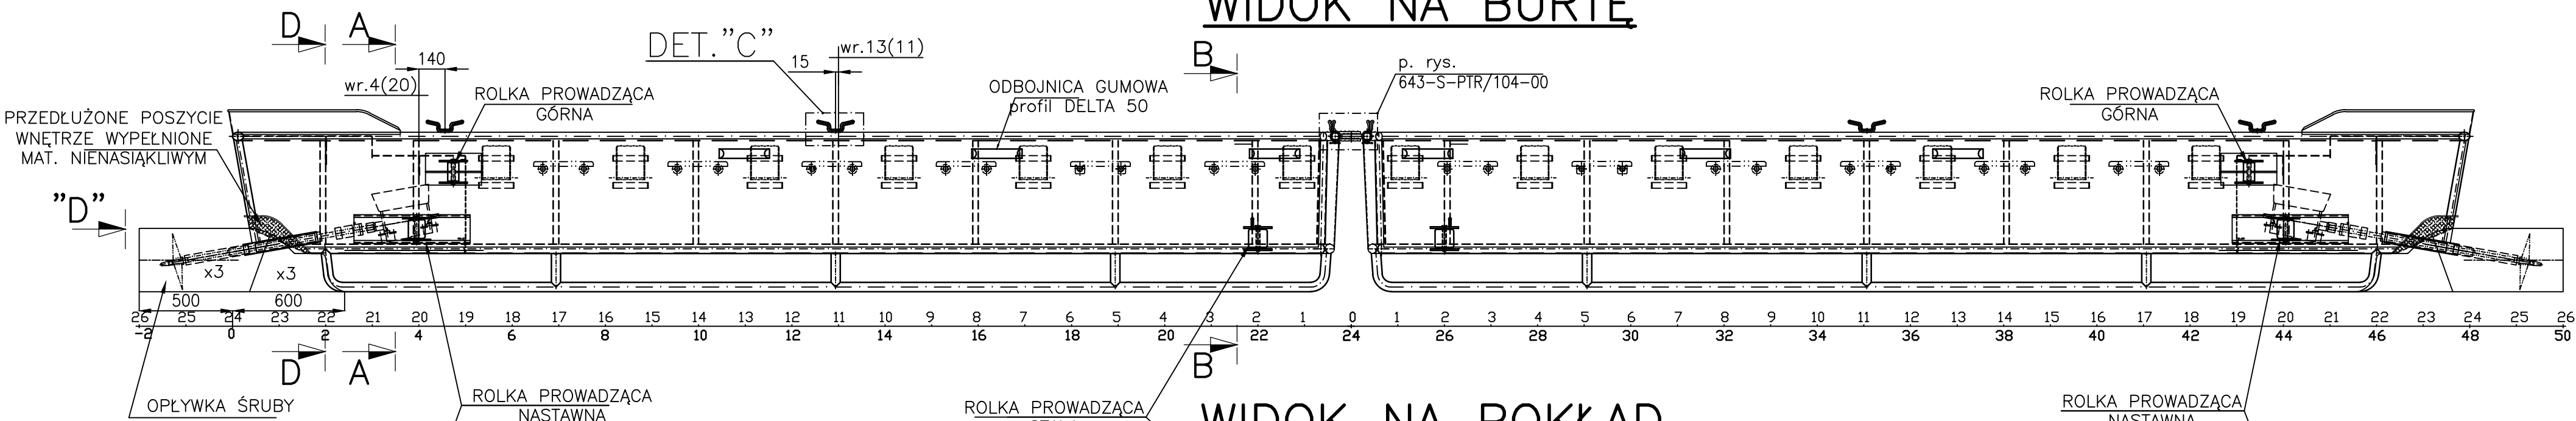

WIDOK NA POKŁAD

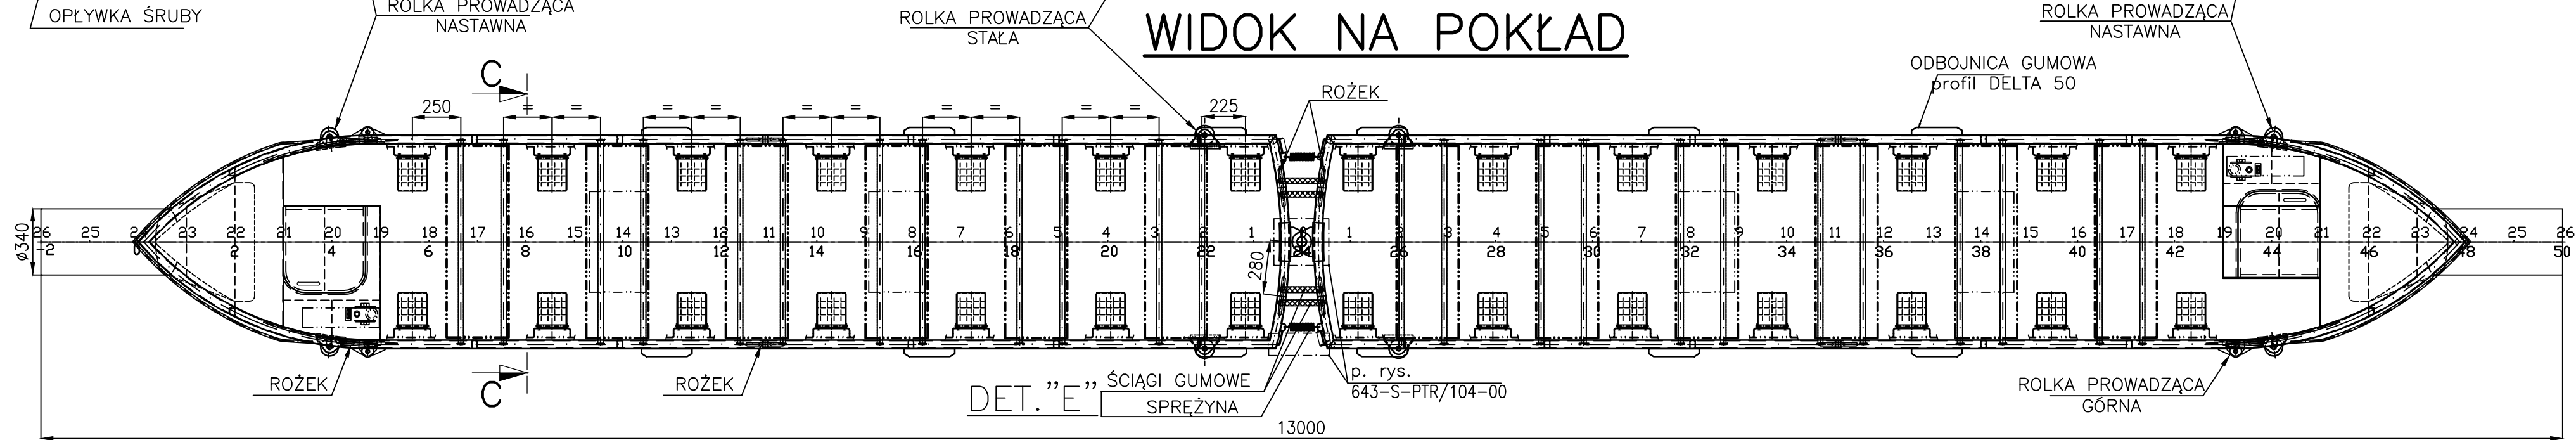


DETAL "E"

1:2,5


SPRĘŻYNA
mat. stal EN 10270-1 SH(C)

ŚCIĄG GUMOWY
mat. guma tw. 60°Sh

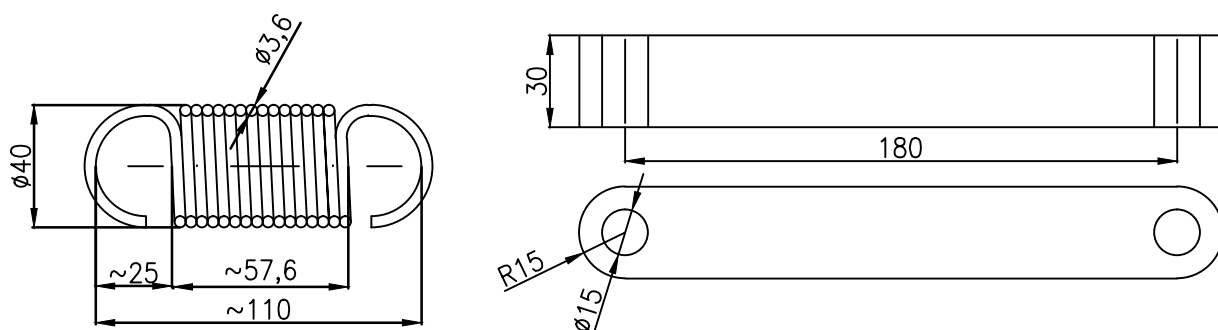


DETAL "A"

1:5
p.uwaga 1

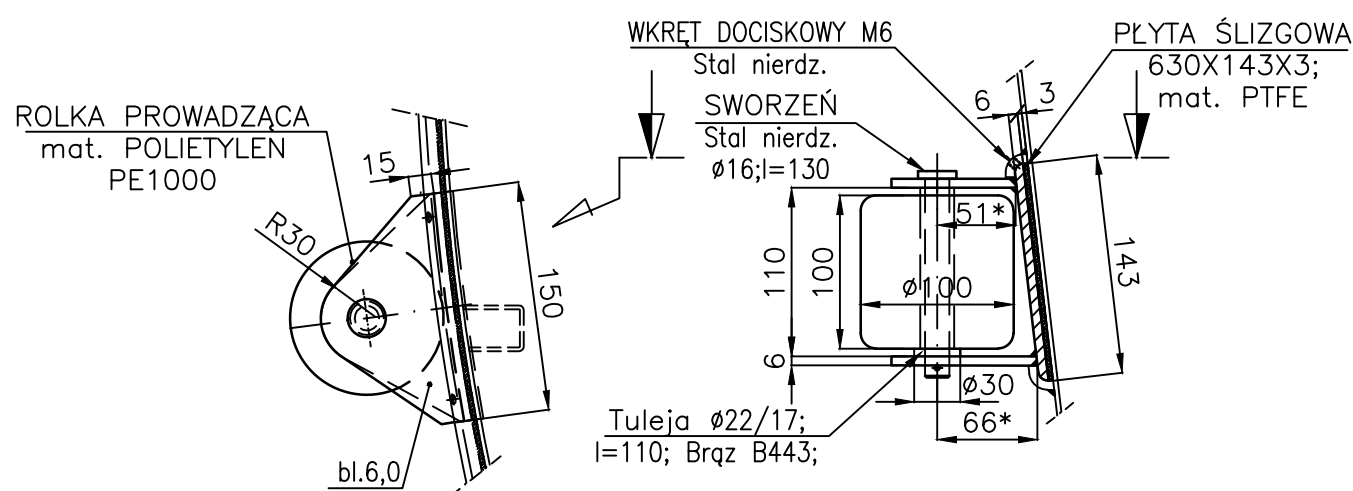


DETAL "B"

1:5
p.uwaga 1

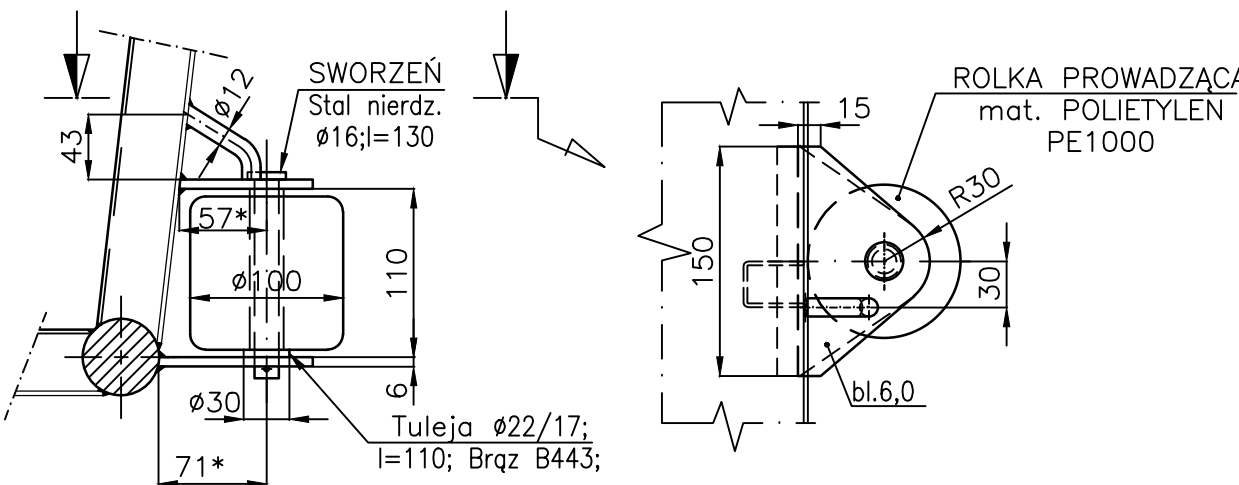


PRZEKRÓJ A-A

1:10

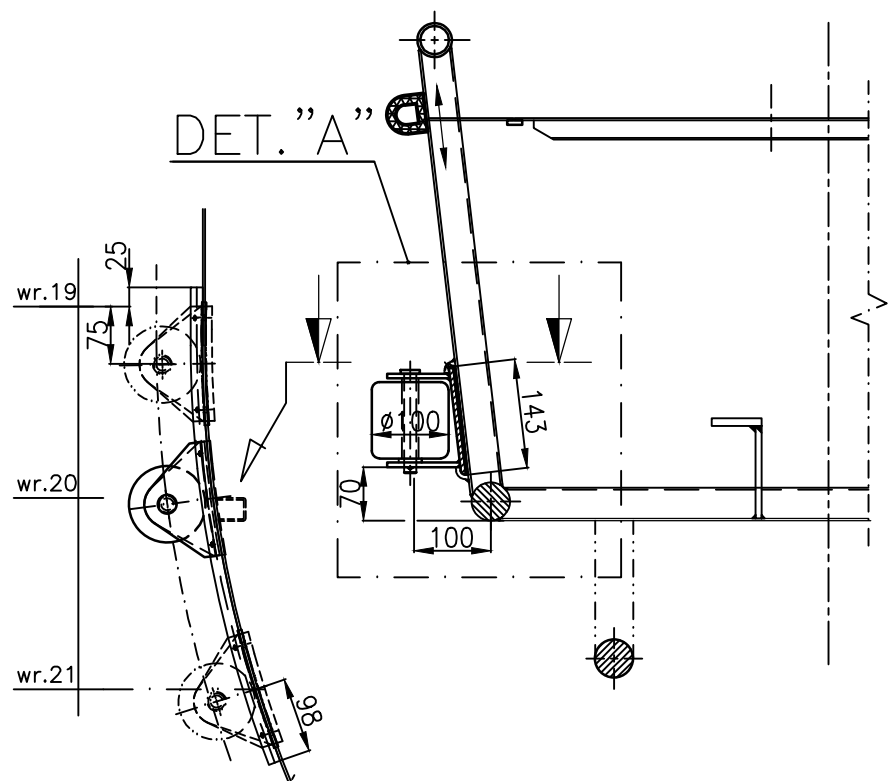


PRZEKRÓJ B-B

1:10

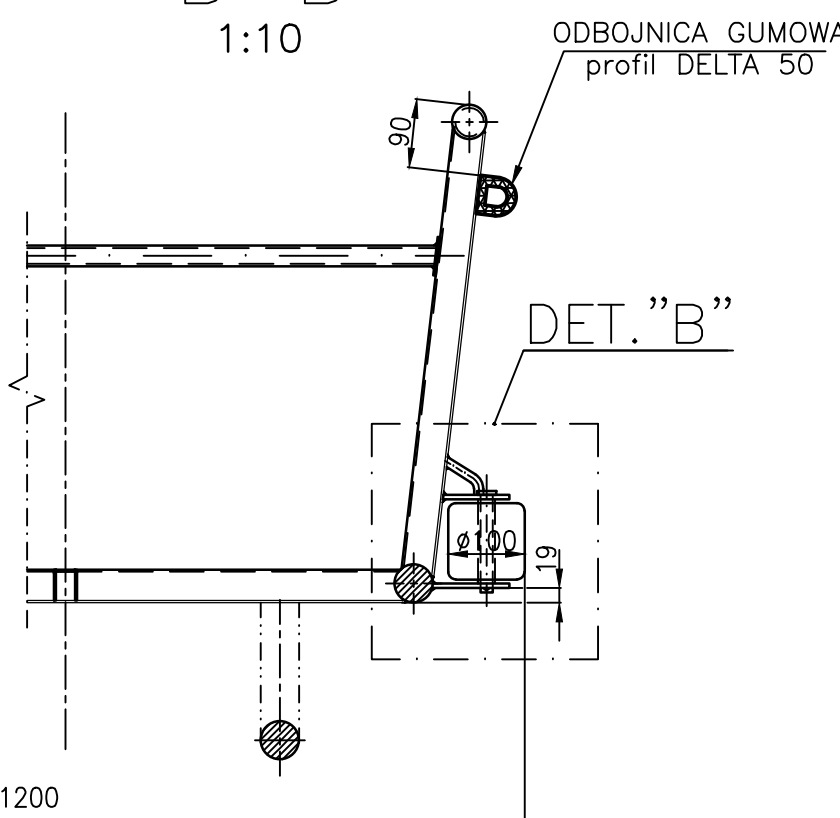


PRZEKRÓJ C-C

TYP.
1:10

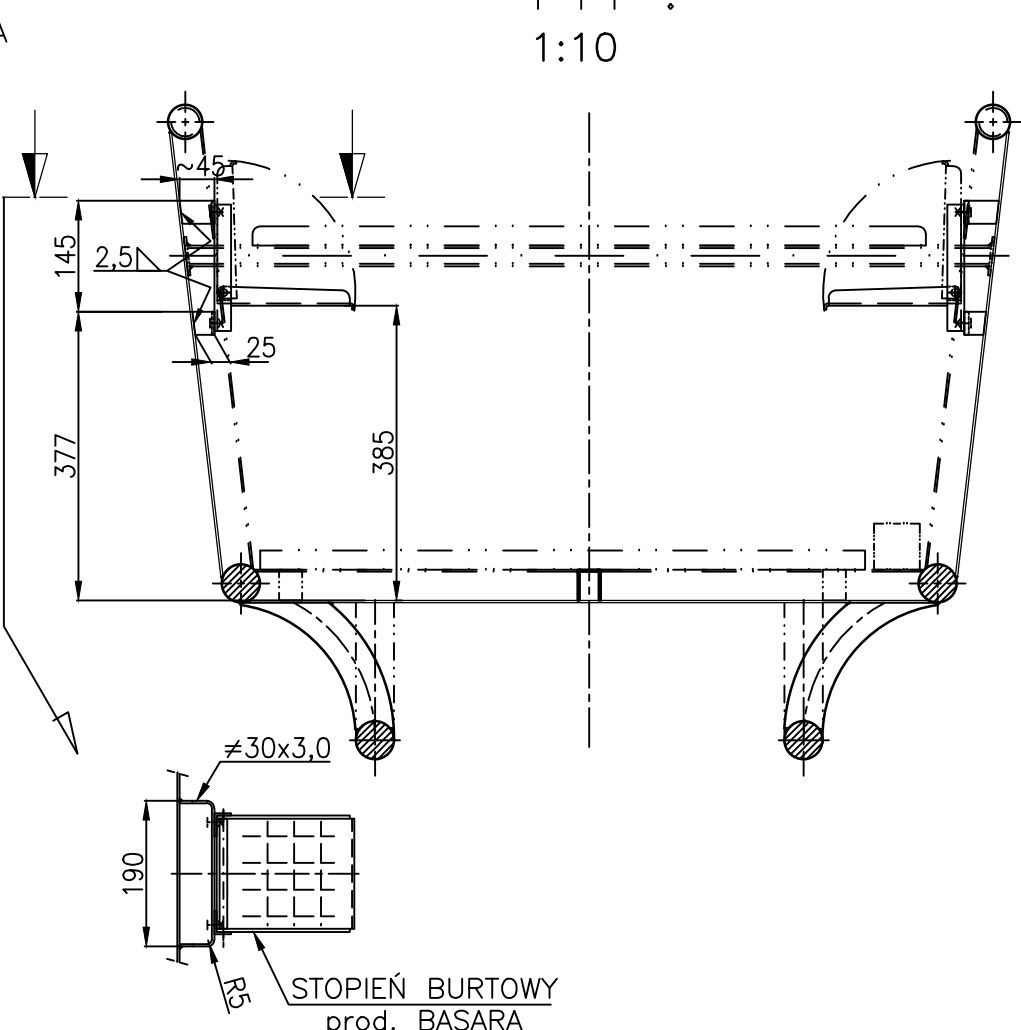


DETAL "A1"

1:5
p.uwaga 1

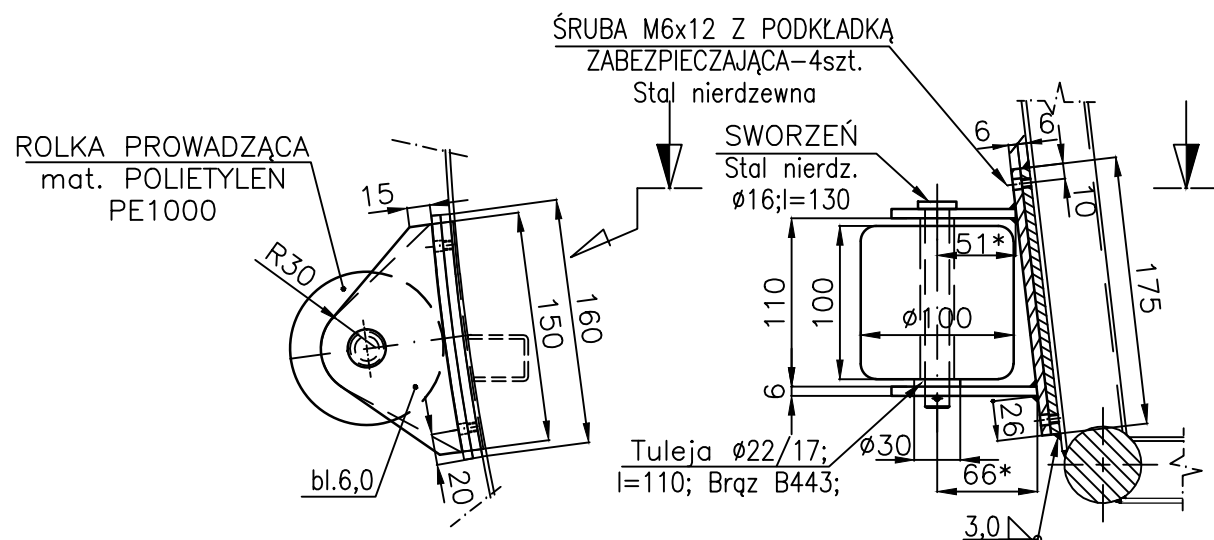

DETAL "A2"


1:5

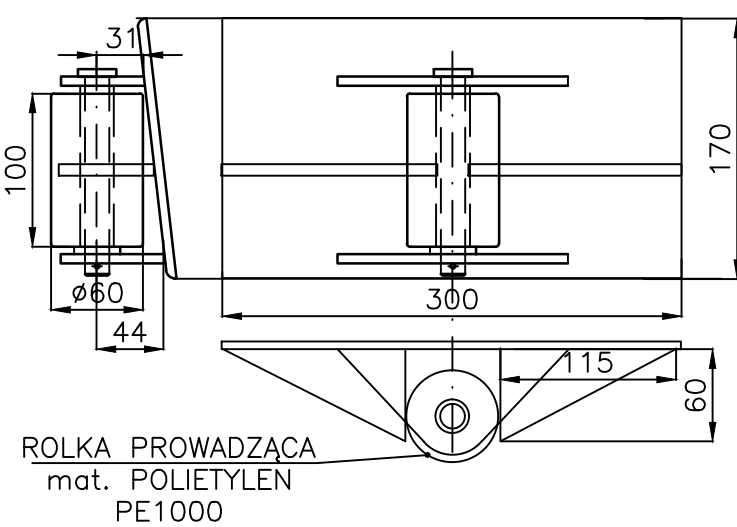

ALTERNATYWNE ROZWIĄZANIE
MOCOWANIA ROLKI DZIOWEJ


I ROLKI GÓRNEJ
wg PRZEKROJU A-A

1:10

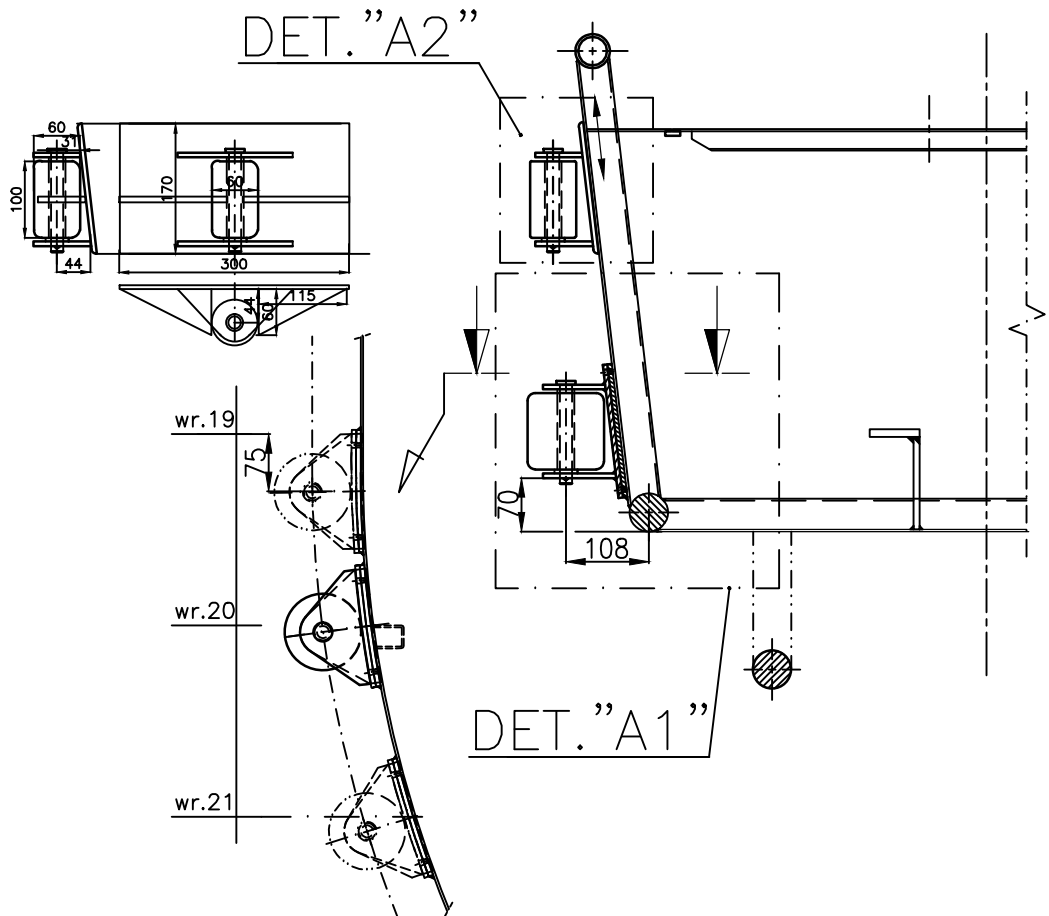


WIDOK "D"

1:10

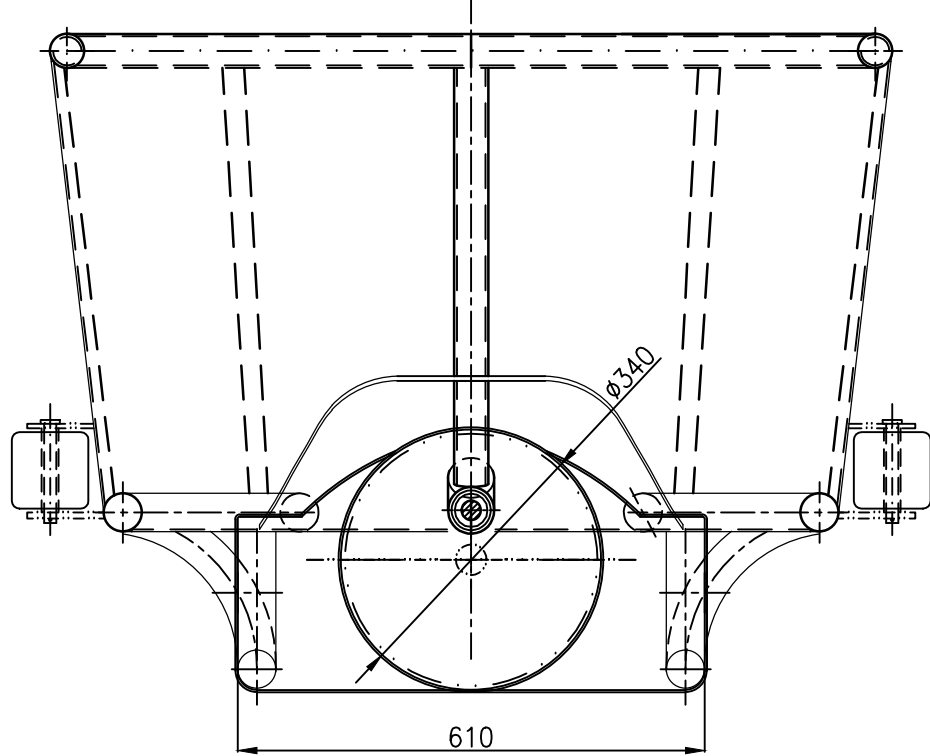


PRZEKRÓJ D-D

1:10

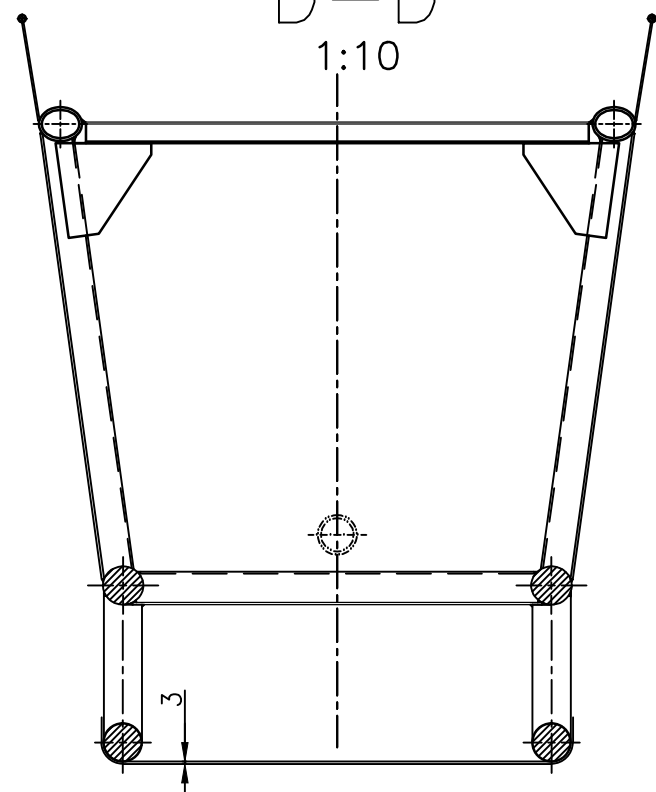

DETAL "C"

TYP.
1:10

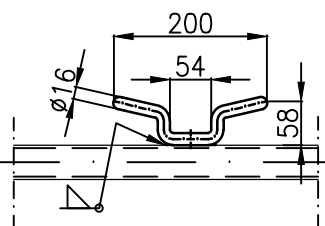

RYSUNEK REFERENCYJNY:

1. KONSTRUKCJA KADŁUBA 643-S-DP/104-00

ZMIANY NA RYS. WZGLĘDEM DOKUMENTACJI;-PTR

1. Dodano odbojnice burtowe , rolki dziobowe i oplotkę śruby.
2. Uaktualniono konstrukcję kadłuba.

DOKUMENTACJA POWYKONAWCZA

06.2017 WB	GRUBOŚĆ PISAKA		<1:25, 1:50	COL.9-0.13, RED-0.18, WHITE-0.25, YELLOW-0.35, GREEN-0.50, CYAN-0.70,
			1:75, 1:100	COL.9-0.05, RED-0.10, WHITE-0.13, YELLOW-0.15, GREEN-0.20, CYAN-0.30,
		Data	Nazwisko	Podpis
	Konstruował	06.2017	PM / KrK	
	Kreślił	06.2017	ACAD	
06.2017 WB	Sprawdził	06.2017	WS	
	Zatwierdził	06.2017	WB	
	SYSTEM PODZIEMNEGO SPŁYWU ŁÓDZIAM I W WYROBISKACH GŁÓWNEJ KLUCZOWEJ SZTOLNI DZIEDZICZNEJ			Zastępuje rys. Nr
	PLAN WYPOSAŻENIA			Zastąpiony przez rys. Nr
06.2017 WB	Masa [kg]	Skala	Format	Nr rysunku
		1:25	A1	643-S-DP/231-00
06.2017 WB				Arkusz
				1
06.2017 WB				L. ark.
				1
Niniejszy dokument nie może być bez zgody wydawcy kopiowany i rozpowszechniany				