



PRZEKRÓJ C-C
TYPOWY

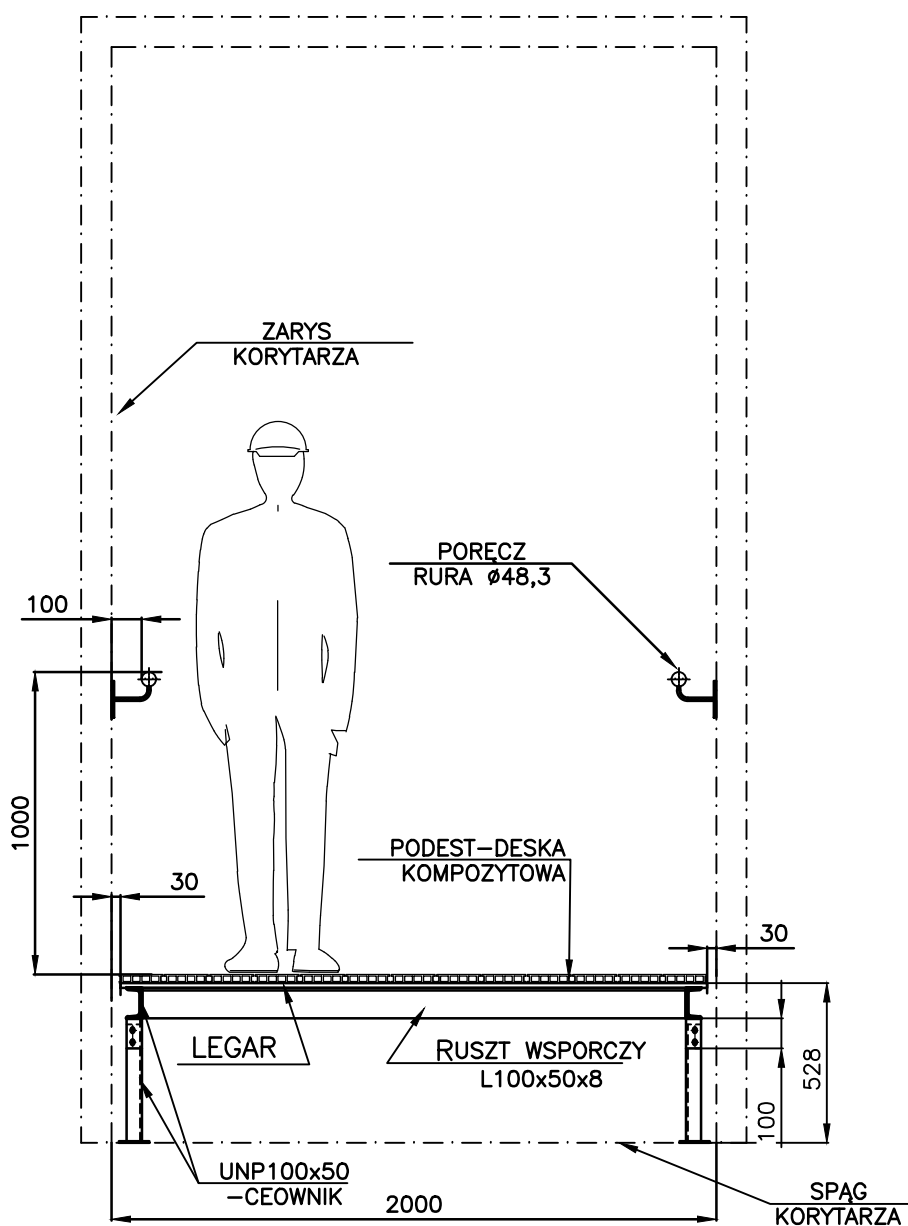

PRZEKRÓJ D-D
TYPOWY

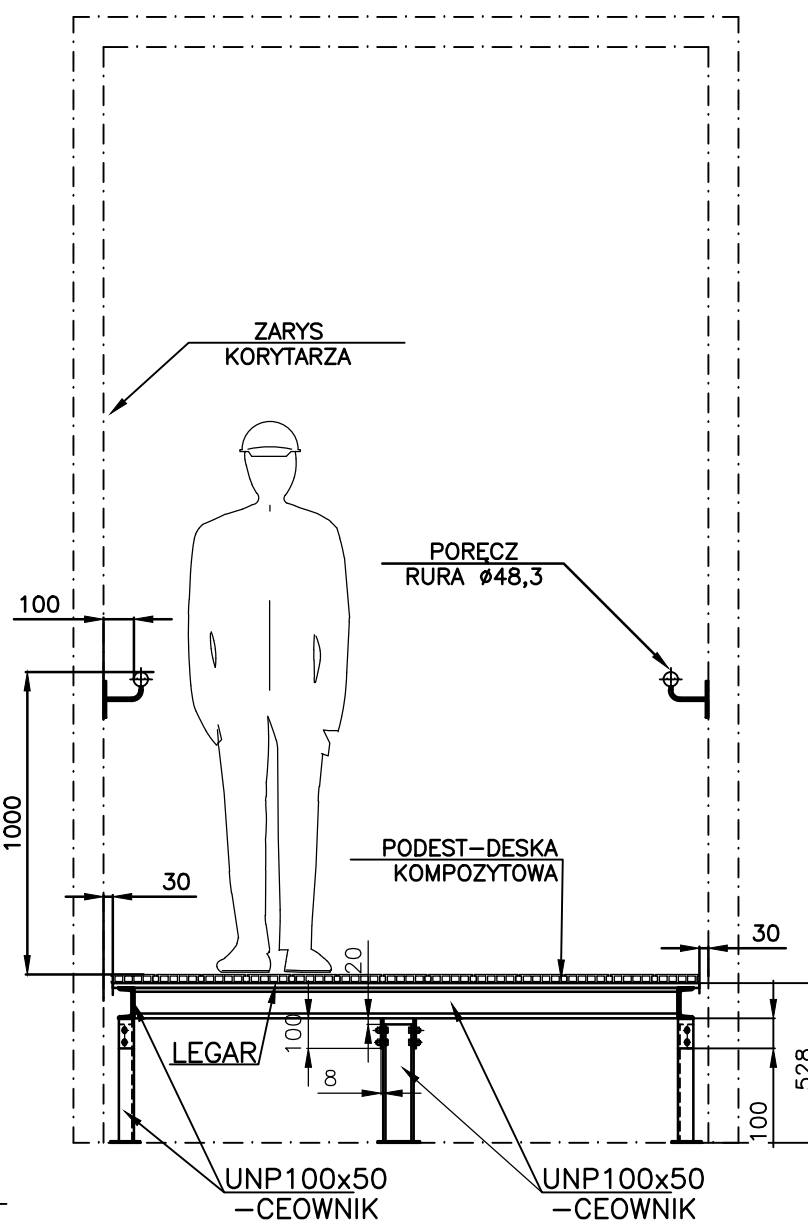

ZMIANY NA RYS. WZGLĘDEM DOKUMENTACJI;-PTR

1. Zmieniono rozplanowanie barierek szczególnie w rejonie schodów oraz nabrzeża (muru dzielącego) Przystani.
2. Dodano podnośnik dla osób niepełnosprawnych.
3. Dodano stopień przed murem dzielącym.
4. Uaktualniono prowadzenie rury odwadniającej.

DOKUMENTACJA POWYKONAWCZA

GRUBOŚĆ PISAKA	<1:25, 1:50		COL.9-0.13, RED-0.18, WHITE-0.25, YELLOW-0.35, GREEN-0.50, CYAN-0.70,	
	1:75, 1:100<		COL.9-0.05, RED-0.10, WHITE-0.13, YELLOW-0.15, GREEN-0.20, CYAN-0.30,	
06.2017 J.W.B.	Konstruował	11.2015	WS	Podpis
	Kreślił	11.2015	ACAD	
	Sprawdził	11.2015	WS	
	Zatwierdził	11.2015	WB	
Uaktualniona dokumentacja	SYSTEM PODZIEMNEGO SPŁYWU ŁÓDZIAM I W WYROBISKACH GŁÓWNEJ KLUCZOWEJ SZTOLNI DZIEDZICZNEJ			Zastępuje rys Nr
	PORT "PRZYSTAŃ"			Zastąpiony przez rys. Nr
	- PLAN BARIEREK			
	Masa [kg]	Skala	Format	Nr rysunku
1:25		A1	643-S-DP/251-05	
Niniejszy dokument nie może być bez zgody wydawcy kopiowany i rozpowszechniany				Arkusz 1 L. ark. 1