


MIJANKA
"POD MŁYNEM"

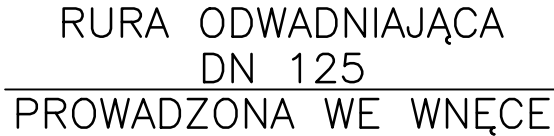

ROLKA

~18000

II	$2000 \times 7 = 14000$
----	-------------------------

2100

~7000

KIEROWNICA WYKONANA DO
ROZDZIELENIA ŁODZI

ROLKA

1. Dodano rolki na słupkach końcowych przewodnicy.
2. Uaktualniono prowadzenie rury odwadniającej.

RYSUNKI ZWIĄZANE:

- 643-S-DP/226-04

643-S-DP/227-04

DOKUMENTACJA POWYKONAWCZA

06.2017	GRUBOŚĆ PISAKA		<1:25, 1:50 1:75, 1:100		COL.9-0.13, RED-0.18, WHITE-0.25, YELLOW-0.35, GREEN-0.50, CYAN-0.70, COL.9-0.05, RED-0.10, WHITE-0.13, YELLOW-0.15, GREEN-0.20, CYAN-0.30,				
		Data	Nazwisko		Podpis		<div><div>navicentrum</div><div>Plac Nowy Targ 28 WROCŁAW, POLAND</div><div>☎ +48 71 344 90 23 FAX +48 71 344 53 69 navicentrum@navicentrum.wroc.pl</div></div>		
	Konstruował	06.2017	W. SIWIEC						
	Kreślił	06.2017	ACAD						
	Sprawdził	06.2017	K. KRYNKE						
	Zatwierdził	06.2017	W. BĄK						
Uaktualniona dokumentacja	SYSTEM PODZIEMNEGO SPŁYWU ŁOZDIAMI W WYROBISKACH GŁÓWNEJ KLUCZOWEJ SZTOLNI DZIEDZICZNEJ							Zastępuje rys Nr	
	MIJANKA "POD MŁYNEM" —PLAN KOORDYNACYJNY							Zastąpiony przez rys. Nr	
0	Masa [kg]	Skala	Format	Nr rysunku				Arkusz	L. ark.
		1:50	A4x4	643-S-DP/011-04				1	1
Niniejszy dokument nie może być bez zgody wydawcy kopiowany i rozpowszechniany									