



Tabl. elektryczna - Piwnica  
TE-P 400/230V

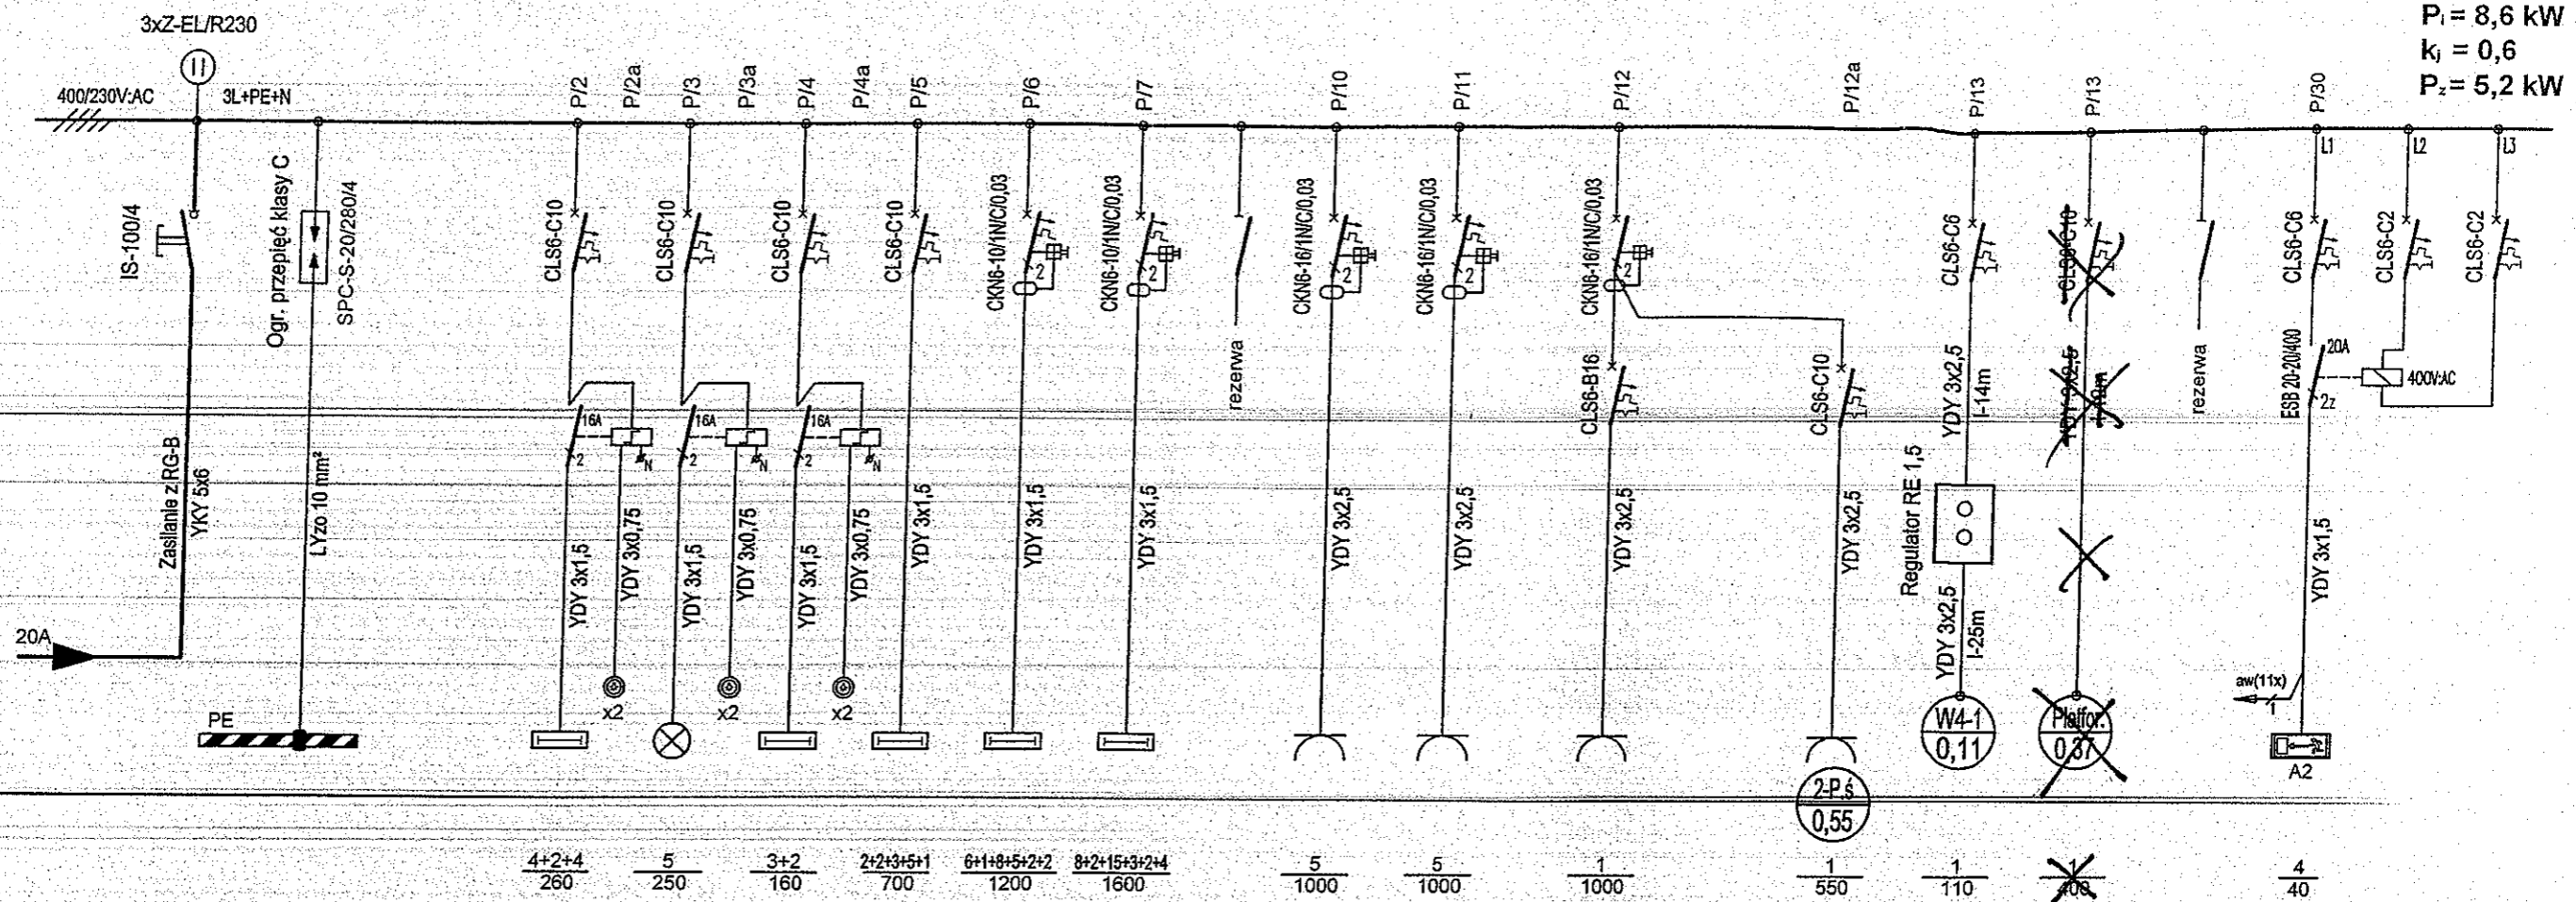

Tablica TE-P

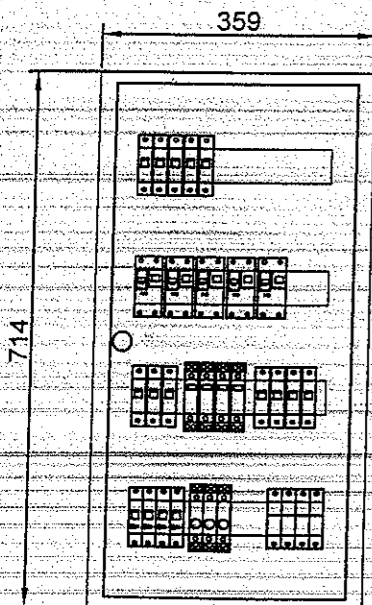

Tablica podtynkowa KLV-U-4/56-SF  
głębokość 91 mm  
stopień ochrony IP30

Oświetlenie				Gniazda				Inne			
Komunikacja -1,3 ośw. świetłowa	Komunikacja -1,3 ośw. halogenowa	Komunikacja -1,3 ośw. awaryjne (nocne)	Pomieszczenia -1,2 -1,4, -1,9, -1,15	Pom. WC -1,5	Pom. WC -1,6, -1,7, -1,8	Rezerwa	Pom. -1,3 (komunikacja) Pom. -1,4 (techniczne)	Pom. -1,5 (WC-M) Pom. -1,6 (WC-D) Pom. -1,7 (WC-N) Pom. -1,9 (Magazyn)	Pom. -1,15 (przepompownia) Agreż do przepompowywania ścieków + zasilaw sygnalizujący przekroczenie poziomu ścieków	Zasilanie wentylatora dachowego TFSR 200 (zamontowany na dachu)	Platforma dla osób niepełnosprawnych <b>REZERWA</b>
											Oprawy awaryjne - kierunkowe

ZA ZGODNOŚĆ  
Z ORYGINAŁEM

Przedsiębiorstwo Produkcyjno-Usługowe  
BUDOWINT - 7 Spółka z o.o.  
Kierownik Robót  
Joachim Polus  
Nr uprawnień G-1/D/033/15/12  
Uprawnienia budowlane 733/91

DOKUMENTACJA  
POWYKONAWCZA

Dokumentacja wykonawcza-zmiany

Aktualizacja dotyczy: aktualizacja podkładów

BRUS LACHOWICZ-ARCHITEKCI 41-800 ZABRZE : UL. WOLNOSCI 345a / p. 302 : tel./fax (32) 777 13 0 1		LACHOWICZ ARCHITEKCI	
TEMAT DOKUMENTACJA WYKONAWCZA - ZMIANY DLA PROJEKTU pn. "Europejski Ośrodek Kultury Technicznej i Turystyki Przemysłowej"		TEMAT RYSUNKU TABLICA ELEKTRYCZNA- PIWNICA- 400/230V - TE-P. SCHEMAT IDEOWY. WIDOK	
OBIEKT - Repлика wlotu sztolni - Obiekt towarzyszący przeznaczony na cele turystyczne - Infrastruktura techniczna i drogową 41-800 ZABRZE UL. STODOLNIA, K. MARKI, JAGIELLOŃSKA DZIAŁKI: NR 1653/104, 1648/104, 1187/104, 1273/272, 1783/103, 1269/101, 1272/102, 1903/101, 1904/101, 1575/102		PROJEKTOWAŁ mgr inż. Krzysztof Kolonka upr. bud. nr 147/82	
INWESTOR Zabytkowa Kopalnia Węgla Kamiennego "GUIDO" w Zabrzu, ul. 3-go Maja 93, 41-800 Zabrze		OPRACOWAŁ mgr inż. Arnold Gałązka	
BRANŻA E	NR PROJ. 414/01/PW/2010	SPRAWDZAJĄCY Wit Wik upr. nr 310/91	SKALA 1:10
DATA Maj 2012	WERSJA		