



**Zabrzeńskie Przedsiębiorstwo
Wodociągów i Kanalizacji Sp. z o.o.**

41-800 Zabrze, ul. Wolności 215, tel. centr. 32/ 271 64 41, 32/ 271 04 10, tel. sekretariat 32/ 271 16 47
fax 32/ 271 71 58 • e-mail: biuro@wodociagi.zabrze.pl • www.wodociagi.zabrze.pl

Europejski Ośrodek Kultury Technicznej
i Turystyki Przemysłowej

22.11.2012

Wpłynęło dnia

L. dz. 1318/EI 2012

Dział A. Szczepanowski

TR/504/604/506/3035/12

Zabrze, dnia 05.10.2012 r.

Zabytkowa KWK "Guido"

Wpłynęło dnia 20.11.2012r.

L. dz. 4840/2012

Dział 11-06

**Zabytkowa Kopalnia Węgla
Kamienego w Zabrzu „GUIDO”
ul. 3 Maja 93
41-800 Zabrze**

dot.: wydania warunków technicznych zasilania placu budowy w wodę w związku
z planowaną do realizacji inwestycją pn.: "Europejski Ośrodek Kultury Technicznej
i Turystyki Przemysłowej" na działce nr 1774/1 w rejonie ul. Wolności w Zabrzu.

W odpowiedzi na pismo otrzymane dnia 26.09.2012 r. Zabrzeńskie Przedsiębiorstwo
Wodociągów i Kanalizacji Sp. z o.o. w Zabrzu informuje, że wydaje warunki techniczne podłą-
czenia do sieci wodociągowej w/w placu budowy:

- pobór wody ustala się z wodociągu Dn 200 mm zlokalizowanego w ul. Wolności (zaznaczone-
go orientacyjne na planie sytuacyjnym). Dokładna lokalizacja oraz średnica wodociągu
zostaną określone na budowie, w momencie wykonywania wcinki do wodociągu, przez służby
techniczne tut. Przedsiębiorstwa;
- przyłączy należy wykonać z rur PE produkcji Gamrat-Jasło, WAVIN lub KWH PIPE na
ciśnienie 1,0 MPa, o średnicy min. Dz 40 mm i ułożyć na głębokości 1,60 -1,80 m. Nad
nowym wodociągiem ułożyć taśmę sygnalizacyjną;
- na przyłączy należy zabudować armaturę Hawle lub AVK;
- rozliczenie za pobór wody na czas budowy winno się odbywać na podstawie wskazań wodo-
mierza zabudowanego w studziencie wodomierzowej;
- podejście pod wodomierz należy przygotować w taki sposób, aby wodomierz mógł być zain-
stalowany w pozycji poziomej;
- za wodomierzem i za zaworem głównym zabudować zawór spustowy do poboru prób oraz
urządzenie zabezpieczające przed wtórnym skażeniem wody (zawór zwrotny antyskażeniowy)
zgodnie z normą PN-B-01706/Az1;
- na 3 dni przed planowanym przystąpieniem do robót inwestor lub wykonawca winien zgłosić
pisemnie do ZPWiK Sp. z o.o. rozpoczęcie prac wraz z potwierdzeniem obsługi geodezyjnej
(nadzór nad robotami jest odpłatny);
- inwestor lub wykonawca winien zlecić do ZPWiK Sp. z o.o. wykonanie wcinki do sieci wodo-
ciągowej (usługa płatna). ZPWiK przystępuje do wykonania wcinki do 30 dni od daty zlece-
nia;
- po wykonaniu robót należy przeprowadzić próbę szczelności oraz płukanie wodociągu;
- zlecić badanie jakości wody pod kątem bakteriologii (usługę taką można zlecić odpłatnie
do ZPWiK Sp. z o.o.);

.I.

NIP: 648-00-00-278

REGON: 272730182

KRS Sąd Rejonowy w Gliwicach: 0000043723

konto: ING Bank Śląski SA

nr: 89 1050 1230 1000 0002 0031 7840

Kapitał zakładowy 180 232 000 zł,

wpłacony w całości

• Pogotowie Wod-Kan: 994

• Całodobowy, automatyczny rejestrator odczytu wodomierzy: tel. 32/ 376 98 30

• Biuro Obsługi Klienta: tel. 32/ 271 64 41 wew. 263 i 215

czynne: poniedziałek 7.00 - 17.00, wtorek - piątek 7.00 - 15.00

• Kasa czynna: poniedziałek 8.00 - 17.00, wtorek - piątek 8.00 - 14.00

• Laboratorium - badanie jakości wody i ścieków, tel. 32/ 274 88 38

• Warsztat wodomierzy - sprzedaż, naprawa i legalizacja wodomierzy, tel. 32/ 271 64 41 wew. 251

- wystąpić do ZPWiK Sp. z o.o. pismem o dokonanie odbioru technicznego wykonanego przyłącza w otwartym wykopie (odbior jest płatny);
- po dokonaniu odbioru technicznego, zakończeniu robót i uporządkowaniu terenu należy pisemnie wystąpić o odbiór końcowy. Do pisma dołączyć:
 - geodezyjną inwentaryzację powykonawczą (operat pomiarowy)
 - projekt techniczny z naniesionymi ewentualnymi zmianami
 - protokół odbioru technicznego w otwartym wykopie
 - protokół z próby szczelności wodociągu
 - protokół z badania jakości wody pod kątem bakteriologii
 - kserokopię pozwolenia na budowę lub zgłoszenia robót do odpowiednich instytucji;
- wystąpić do Wydziału Wodomierzowni ZPWiK Sp. z o.o. o zabudowę i zaplombowanie wodomierza;
- następnie należy zgłosić się do Działu Sprzedaży celem podpisania umowy.


Jednocześnie informujemy, że w związku z kolizją projektowanego obiektu z istniejącym wodociągiem Dn 400 mm będącym własnością Górnośląskiego Przedsiębiorstwa Wodociągowego S. A. w Katowicach, należy zwrócić się do GPW S.A. z wnioskiem o uzgodnienie lokalizacji w/w inwestycji.

Okres ważności w/w warunków wynosi **2 lata**.

W załączeniu przesyłamy 1 egz. planu sytuacyjnego oraz 1 egz. faktury VAT, celem uregulowania należności za uzgodnienie.

Kopia: TS, TR a/a

 
 Zabrzeńskie Przedsiębiorstwo
 Wodociągów i Kanalizacji Sp. z o.o.
 mgr inż. Damian Pieter
 Dyrektor ds. Technicznych
 Członek Zarządu

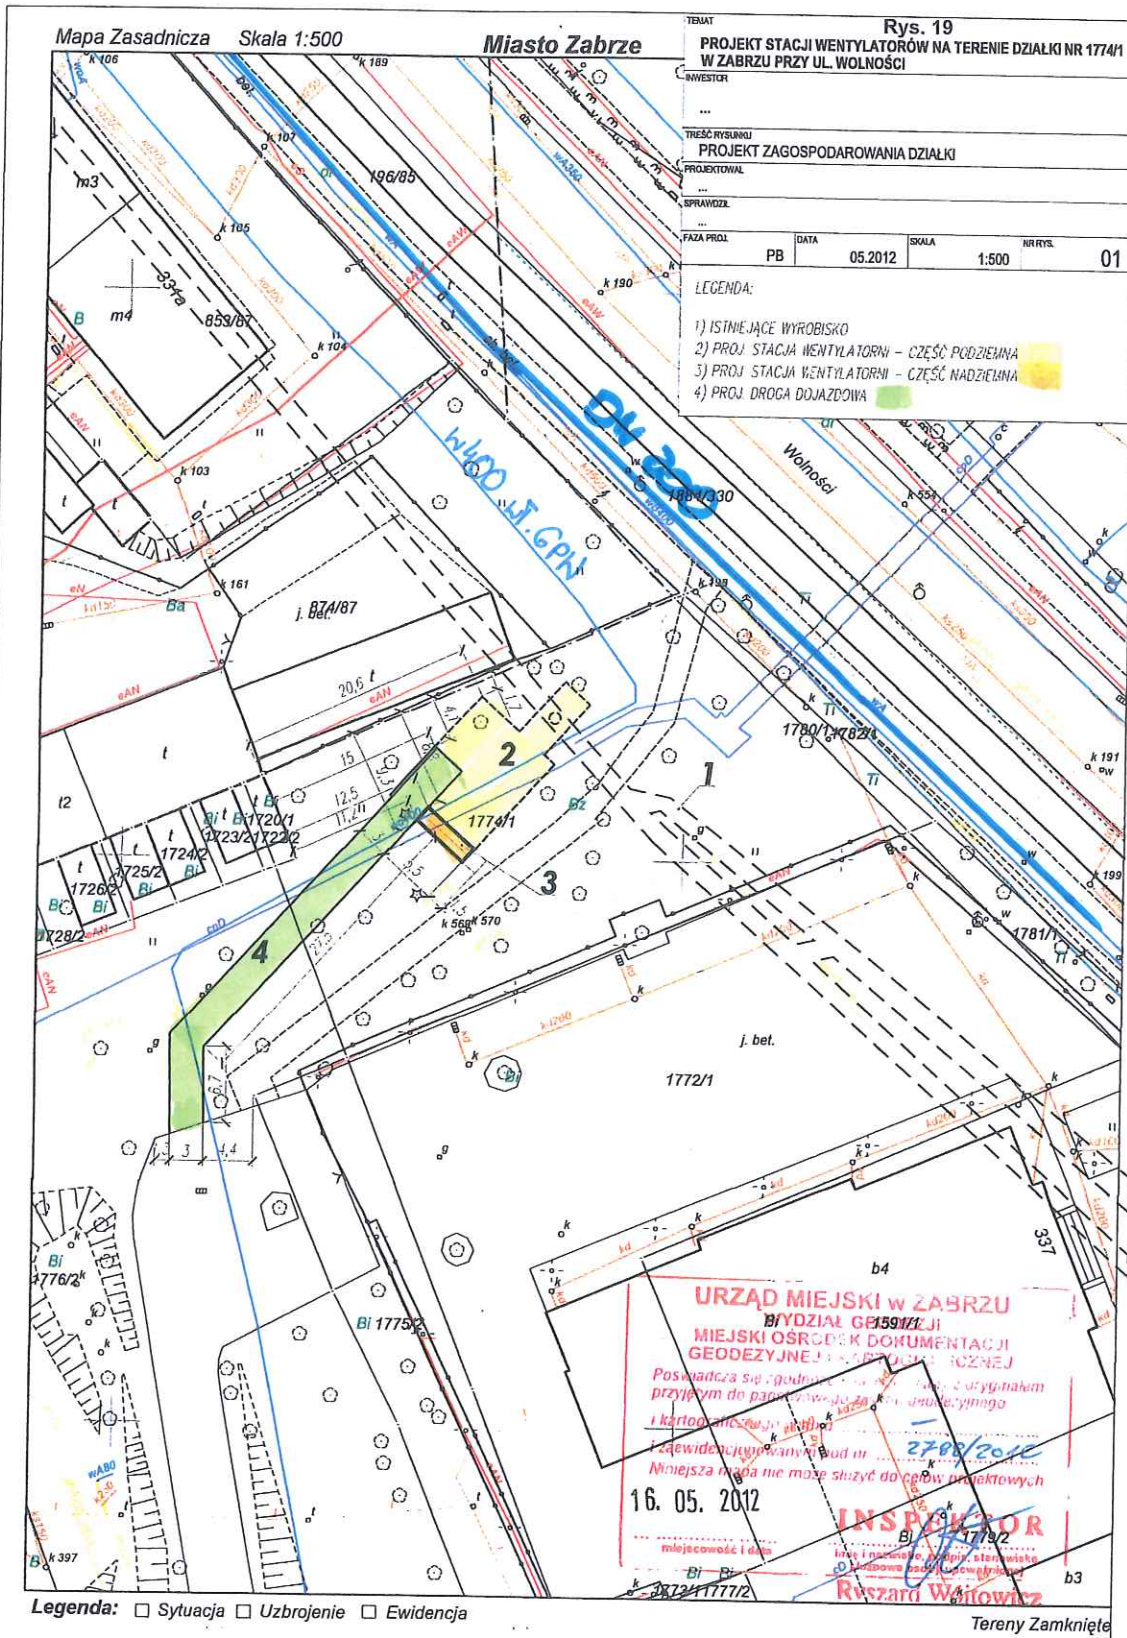

wodociąg
niebieski orientacyjny
zob. dn. 05. 10. 2012r.

Zabrzańskie Przedsiębiorstwo
Wodociągów i Kanalizacji Sp. z o.o.
ul. Wolności 215, tel. centr. 033 271 64 41
tel. sekt. 033 271 11 11 fax 033 271 71 59
(4) NIP 646-00-00-23 REGON 14251152