


Miasto Zabrze
Mapa Zasadnicza skala 1:500

Sekcja mapy nr 6.131.27.25.4.4
Układ współrzędnych "2000"

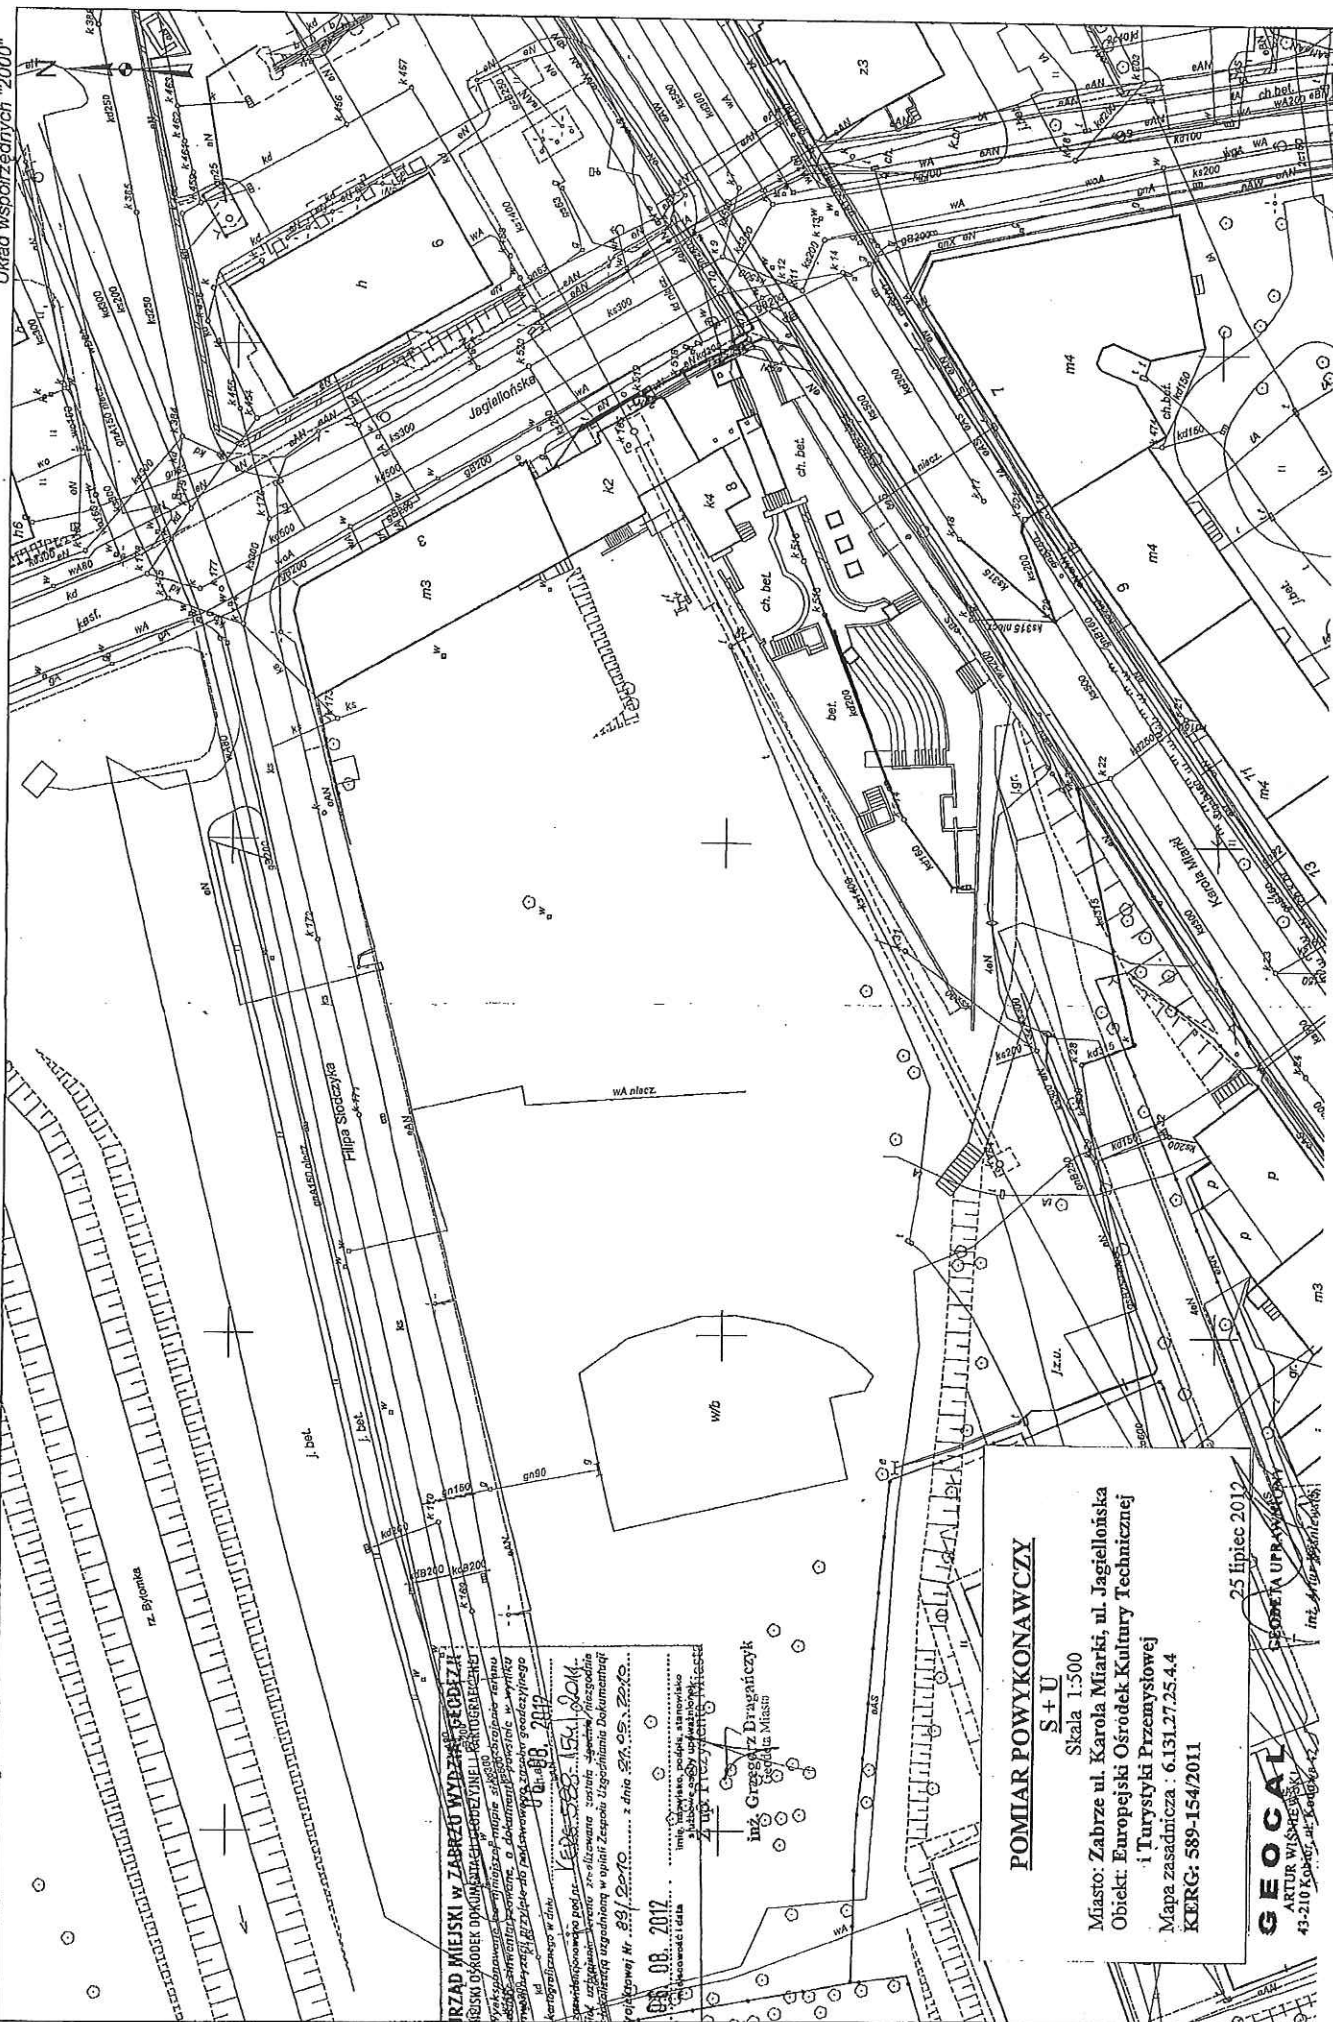

POMIAR POWYKONAWCZY

$$\overline{S+U}$$

Skala 1:500

Miasto: Zabrze ul. Karola Miarki, ul. Jagiellońska

Obiekt: Europejski Ośrodek Kultury Technicznej

i Turystyki Przemysłowej

Mapa zasadnicza : 6.131.27.25.4.4

KEEG: 589-154/2011

25 lipiec 2012


ARTUR WIŚNIEWSKI
13-210 KOB...

[illegible]