


2.1	Klatka ewakuacyjna
18,15 m <sup>2</sup>	Pos. ceram. czarna
2.2	Komunikacja
14,95 m <sup>2</sup>	Pos. ceram. czarna
2.3	WC męski
8,65 m <sup>2</sup>	Pos. ceram. czarna
2.4	cafe
49,85 m <sup>2</sup>	Pos. ceram. czarna

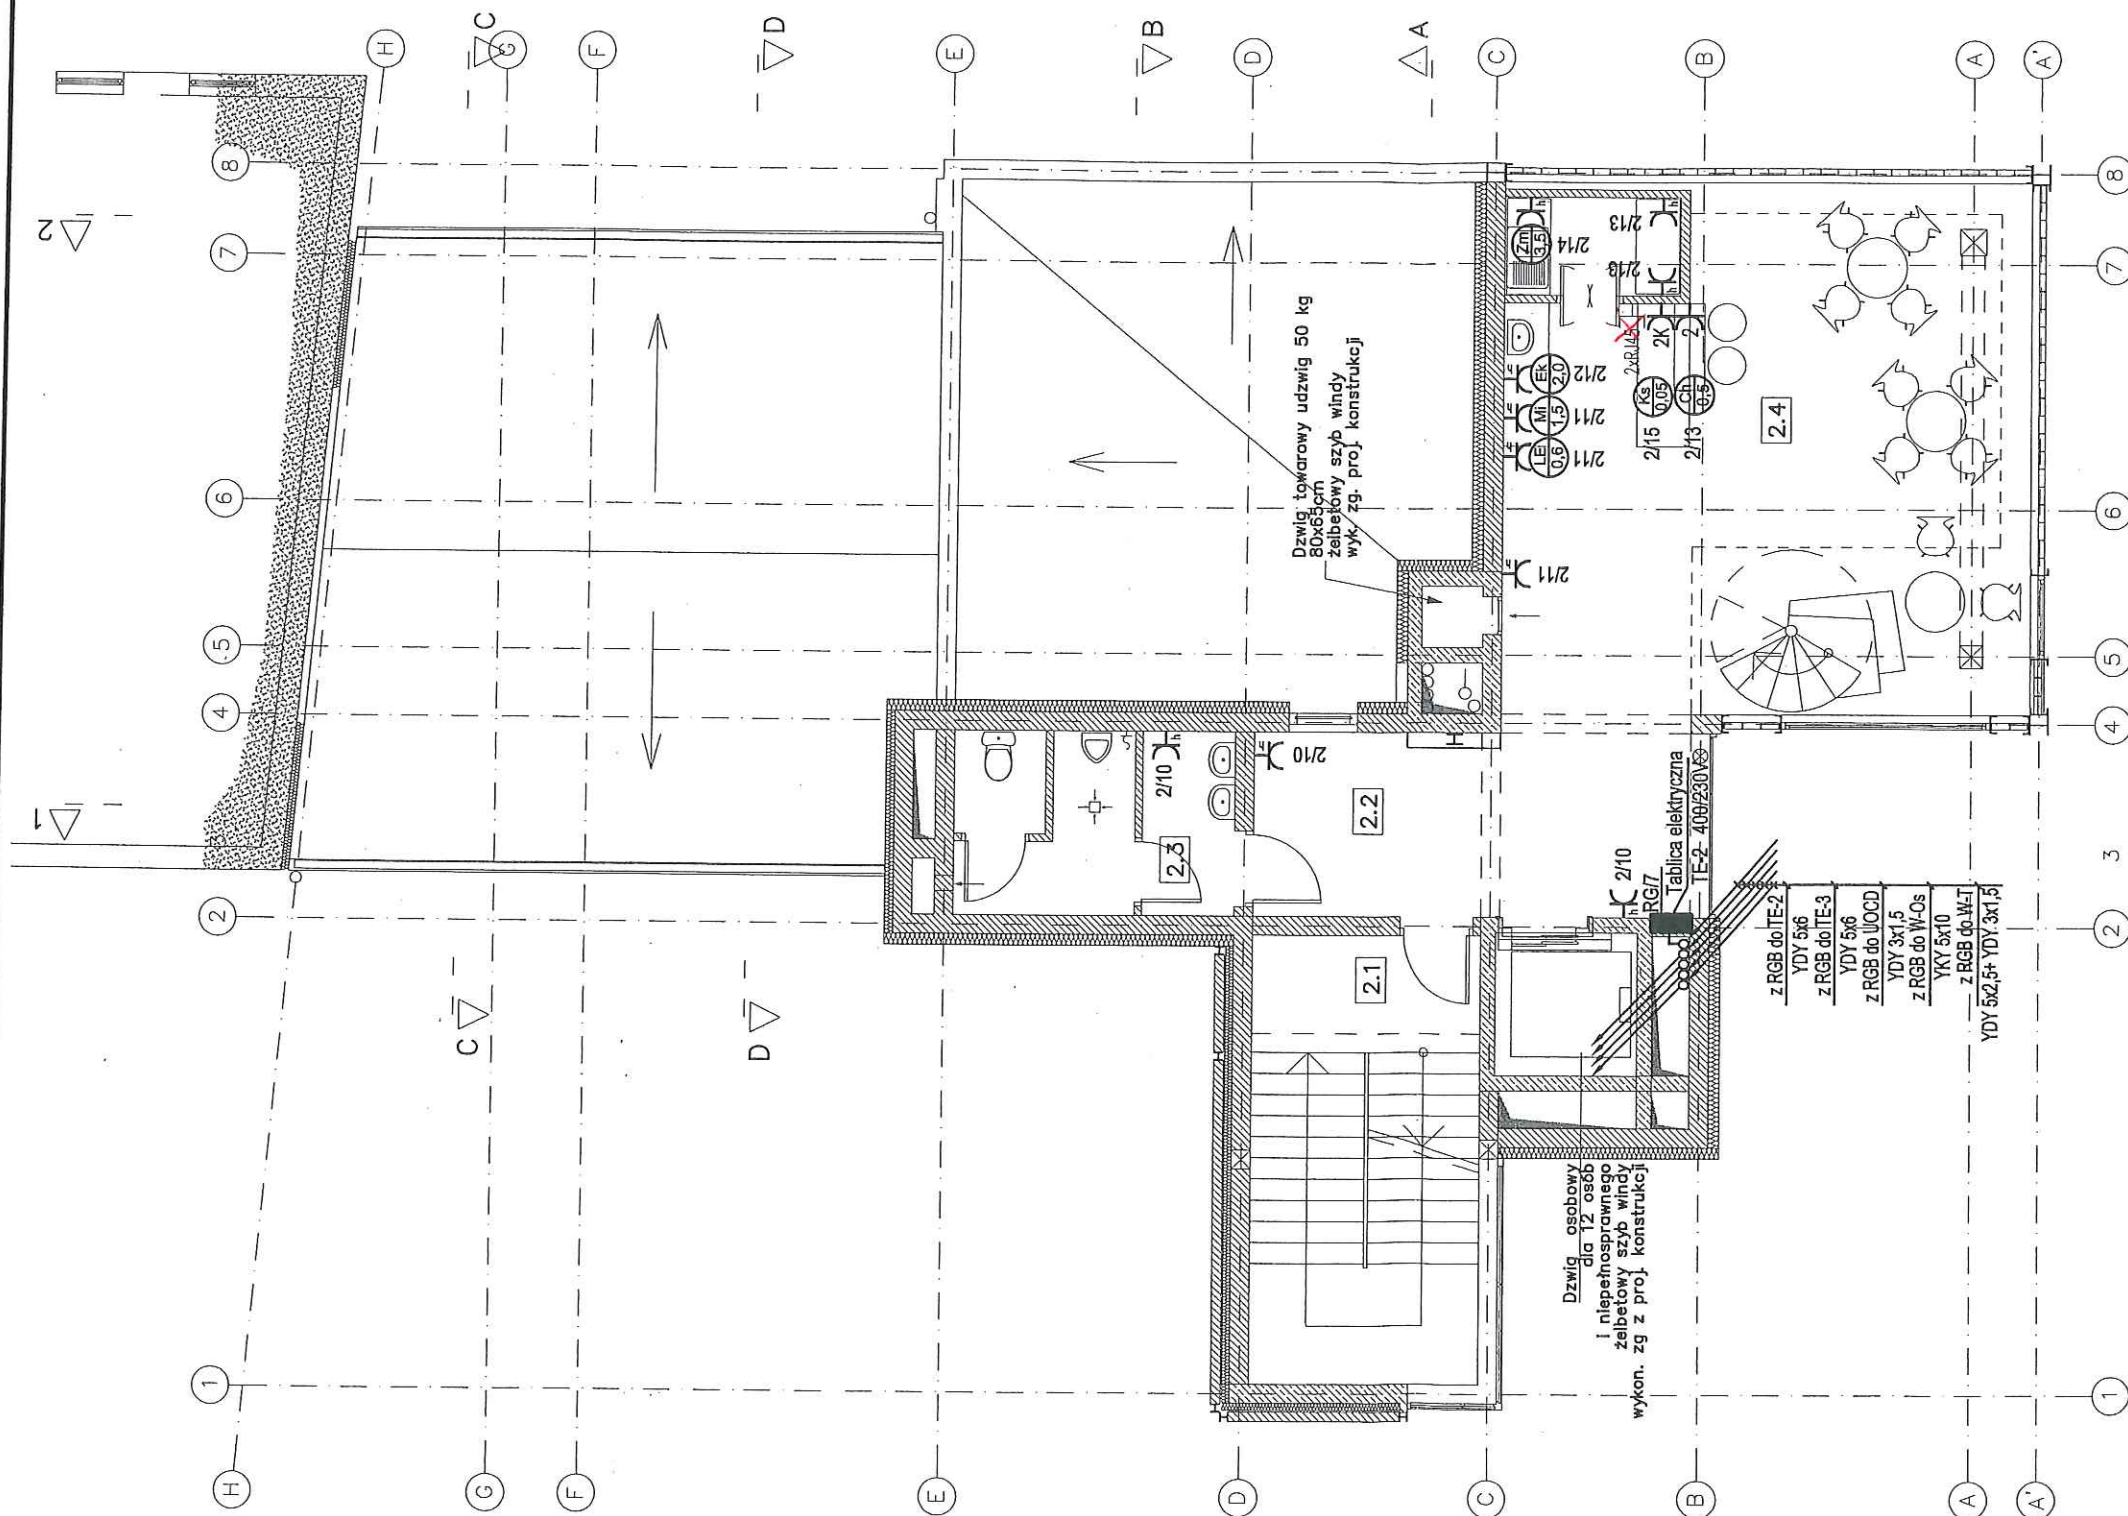

Oznaczenia rys. nr E/W-33

Przedsiębiorstwo Produkcyjno-Usługowe  
BUDOMONT - 7 Spółka z o.o.  
Kierownik Robót  
Joachim Polus  
Nr uprawnień G-1/D/033/15/12  
Uprawnienia budowlane 733/91

DOKUMENTACJA  
POWYKONAWCZA

BRUS, LACHOWICZ-ARCHITEKCI  
41-800 ZABRZE ; UL. WOLNOSCI 345a / p. 302 ; tel./fax (32) 777 13 0 1

TEMAT	EUROPEJSKI OŚRODEK KULTURY TECHNCZNEJ I TURYSTYKI PRZEMYSŁOWEJ	TEMAT RYSUNKU	II PIĘTRO. INSTALACJA GNIAZD WTYCZKOWYCH I ZASILANIA URZĄDZEŃ.
OBIEKT	41-800 ZABRZE, UL. K. MIARKI/JAGIELLOŃSKA dz. nr 1653/104; 1648/104; 1167/104; 1273/272; 1731/285; 1782/103; 1269/101; 1272/102; 1903/101; 1904/101	PROJEKTOWAŁ	mgr inż. Błażej Migula upr. bud. nr SLK/2264/POOE/08
INWESTOR	GMINA MIEJSKA ZABRZE 41-800 ZABRZE UL. POWSTAŃCÓW ŚL. 5-7	mgr inż. Arnold Gałązka	
BRANŻA	E	NR PROJ.	414/01/PW/2010
DATA	MARZEC 2010	WERSJA PROJ.	WYKONAWCZY
		SPRAWDZIŁ	mgr inż. Krzysztof Kozłowski upr. bud. nr 147/82

E/W  
06

SKALA  
1:100