


Uwaga:  
Rysunek należy rozpatrywać z  
rysunkami szczegółowymi A15/A16;  
C1/C2/C3/C4/C5/C6/C7; Z3; Z4/Z5/Z6

1.1	Kłatka ewakuacyjna
18,15 m <sup>2</sup>	Pos. ceramiczna
1.2	Komunikacja
23,80 m <sup>2</sup>	Pos. ceramiczna
1.3	WC męski
4,30 m <sup>2</sup>	Pos. ceramiczna
1.4	WC damski
4,30 m <sup>2</sup>	Pos. ceramiczna
1.5	Sekretariat
16,00 m <sup>2</sup>	Wykładzina
1.6	Biuro
10,00 m <sup>2</sup>	wykładzina
1.7	Biuro
17,60 m <sup>2</sup>	Wykładzina
1.8	Kłatka
5,45 m <sup>2</sup>	Pos. ceramiczna
1.9	Biuro
24,85 m <sup>2</sup>	Wykładzina

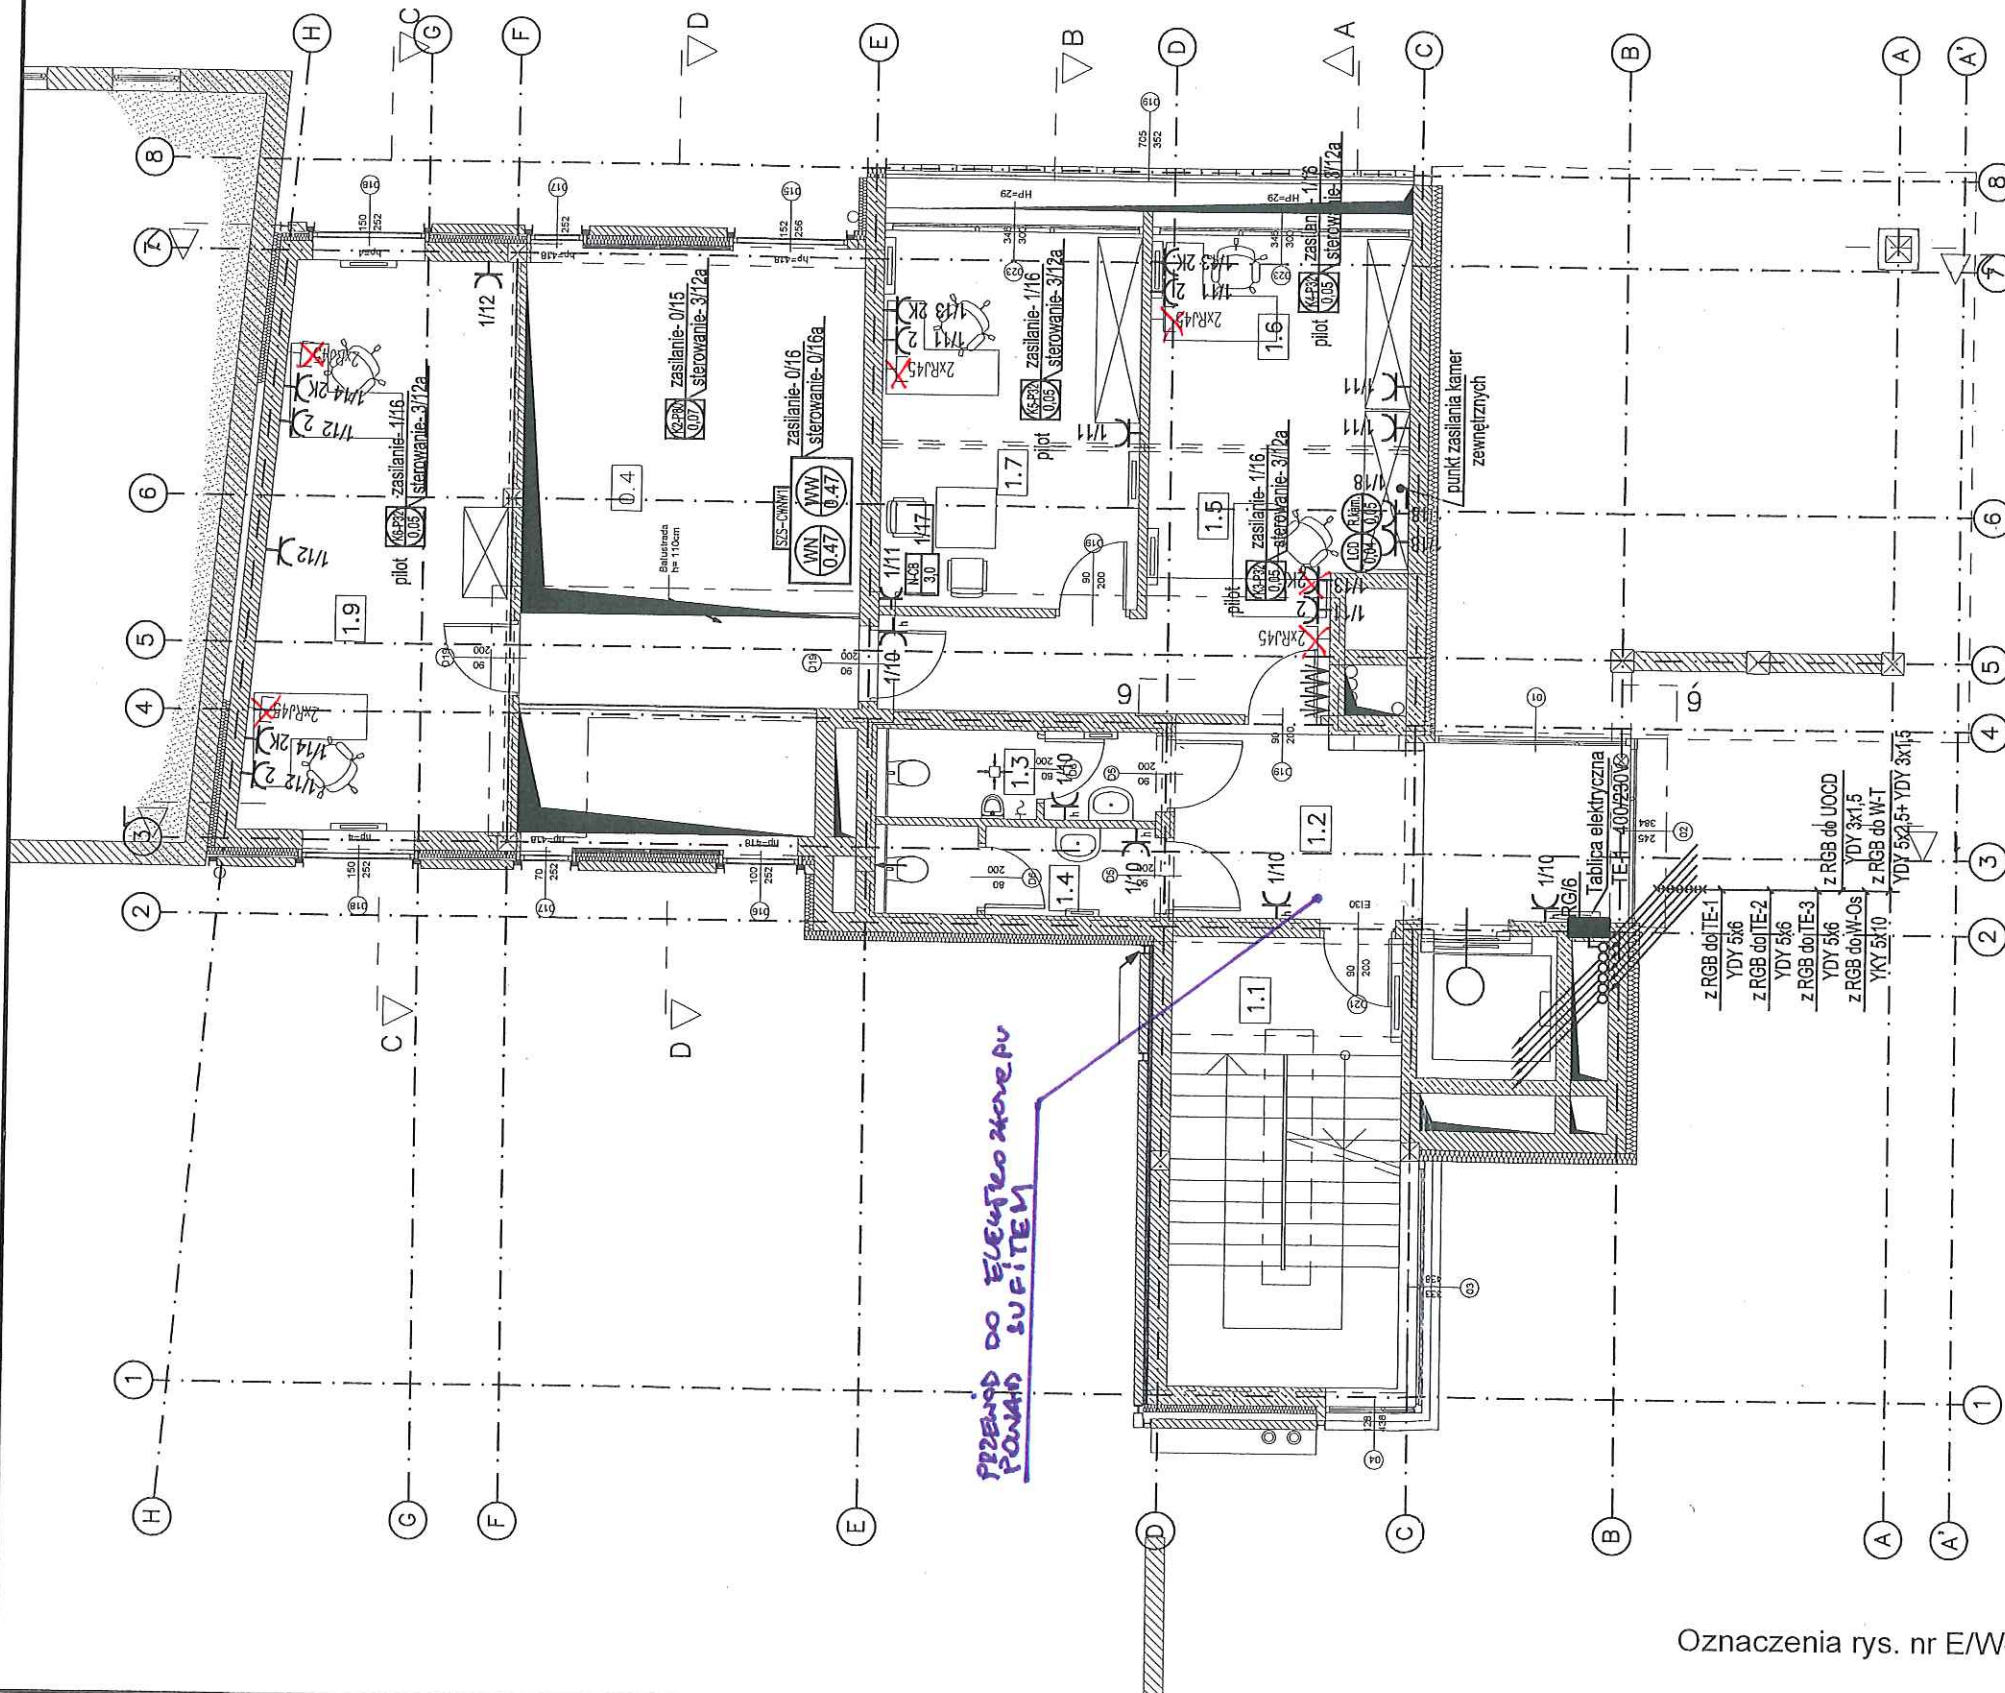

Przedsiębiorstwo Produkcyjno-Usługowe  
**BUDOMONT - 7 Spółka z o.o.**  
Kierownik Robót  
**Joachim Polus**  
Nr uprawnień G-1/D/033/15/12  
Uprawnienia budowlane 733/91

10.06.2014

**DOKUMENTACJA  
POWYKONAWCZA**

## Dokumentacja wykonawcza-zmiany

Aktualizacja dotyczy: aktualizacja podkładów

<b>BRUS, LACHOWICZ-ARCHITEKCI</b> 41-800 ZABRZE ; UL. WOLNOSCI 345a / p. 302 ; tel./fax (32) 777 13 0 1	
TEMAT DOKUMENTACJA WYKONAWCZA - ZMIANY DLA PROJEKTU pn. "Europejski Ośrodek Kultury Technicznej i Turystyki Przemysłowej"	TEMAT RYSUNKU <b>I PIĘTRO. INSTALACJA GNIAZD WTYCZKOWYCH I ZASILANIA URZĄDZEŃ.</b>
OBIEKT - Replika wlotu sztolni - Obiekt towarzyszący przeznaczony na cele turystyczne - Infrastruktura techniczna i drogową 41-800 ZABRZE UL. SŁODCZYKA, K. MIARKI, JAGIELLOŃSKA DZIAŁKI. NR 1653/104, 1648/104, 1187/104, 1273/272, 1783/103, 1269/101, 1272/102, 1903/101, 1904/101, 1575/102	PROJEKTOWAŁ mgr inż. Krzysztof Kolonko upr. bud. nr 147/82
INWESTOR Zabytkowa Kopalnia Węgla Kamiennego "GUIDO" w Zabrzu, ul. 3-go Maja 93, 41-800 Zabrze	OPRACOWAŁ mgr inż. Arnold Gołgąza
BRANŻA E	NR PROJ. 414/01/PW/2010
DATA Maj 2012	WERSJA
SPRAWDZAJĄCY Wit Wilk upr. nr 310/91	SKALA 1:100

Oznaczenia rys. nr E/W-33