


przy ul. Karola Miarki dz. nr: 1653/104, 1648/104,  
1187/104, 1783/103, 928/109.

ARCHIWALNA WERSJA EDUKACYJNA

GRAPHISOFT

Mapa Zasadnicza Skala 1:1000

Miasto Zabrze

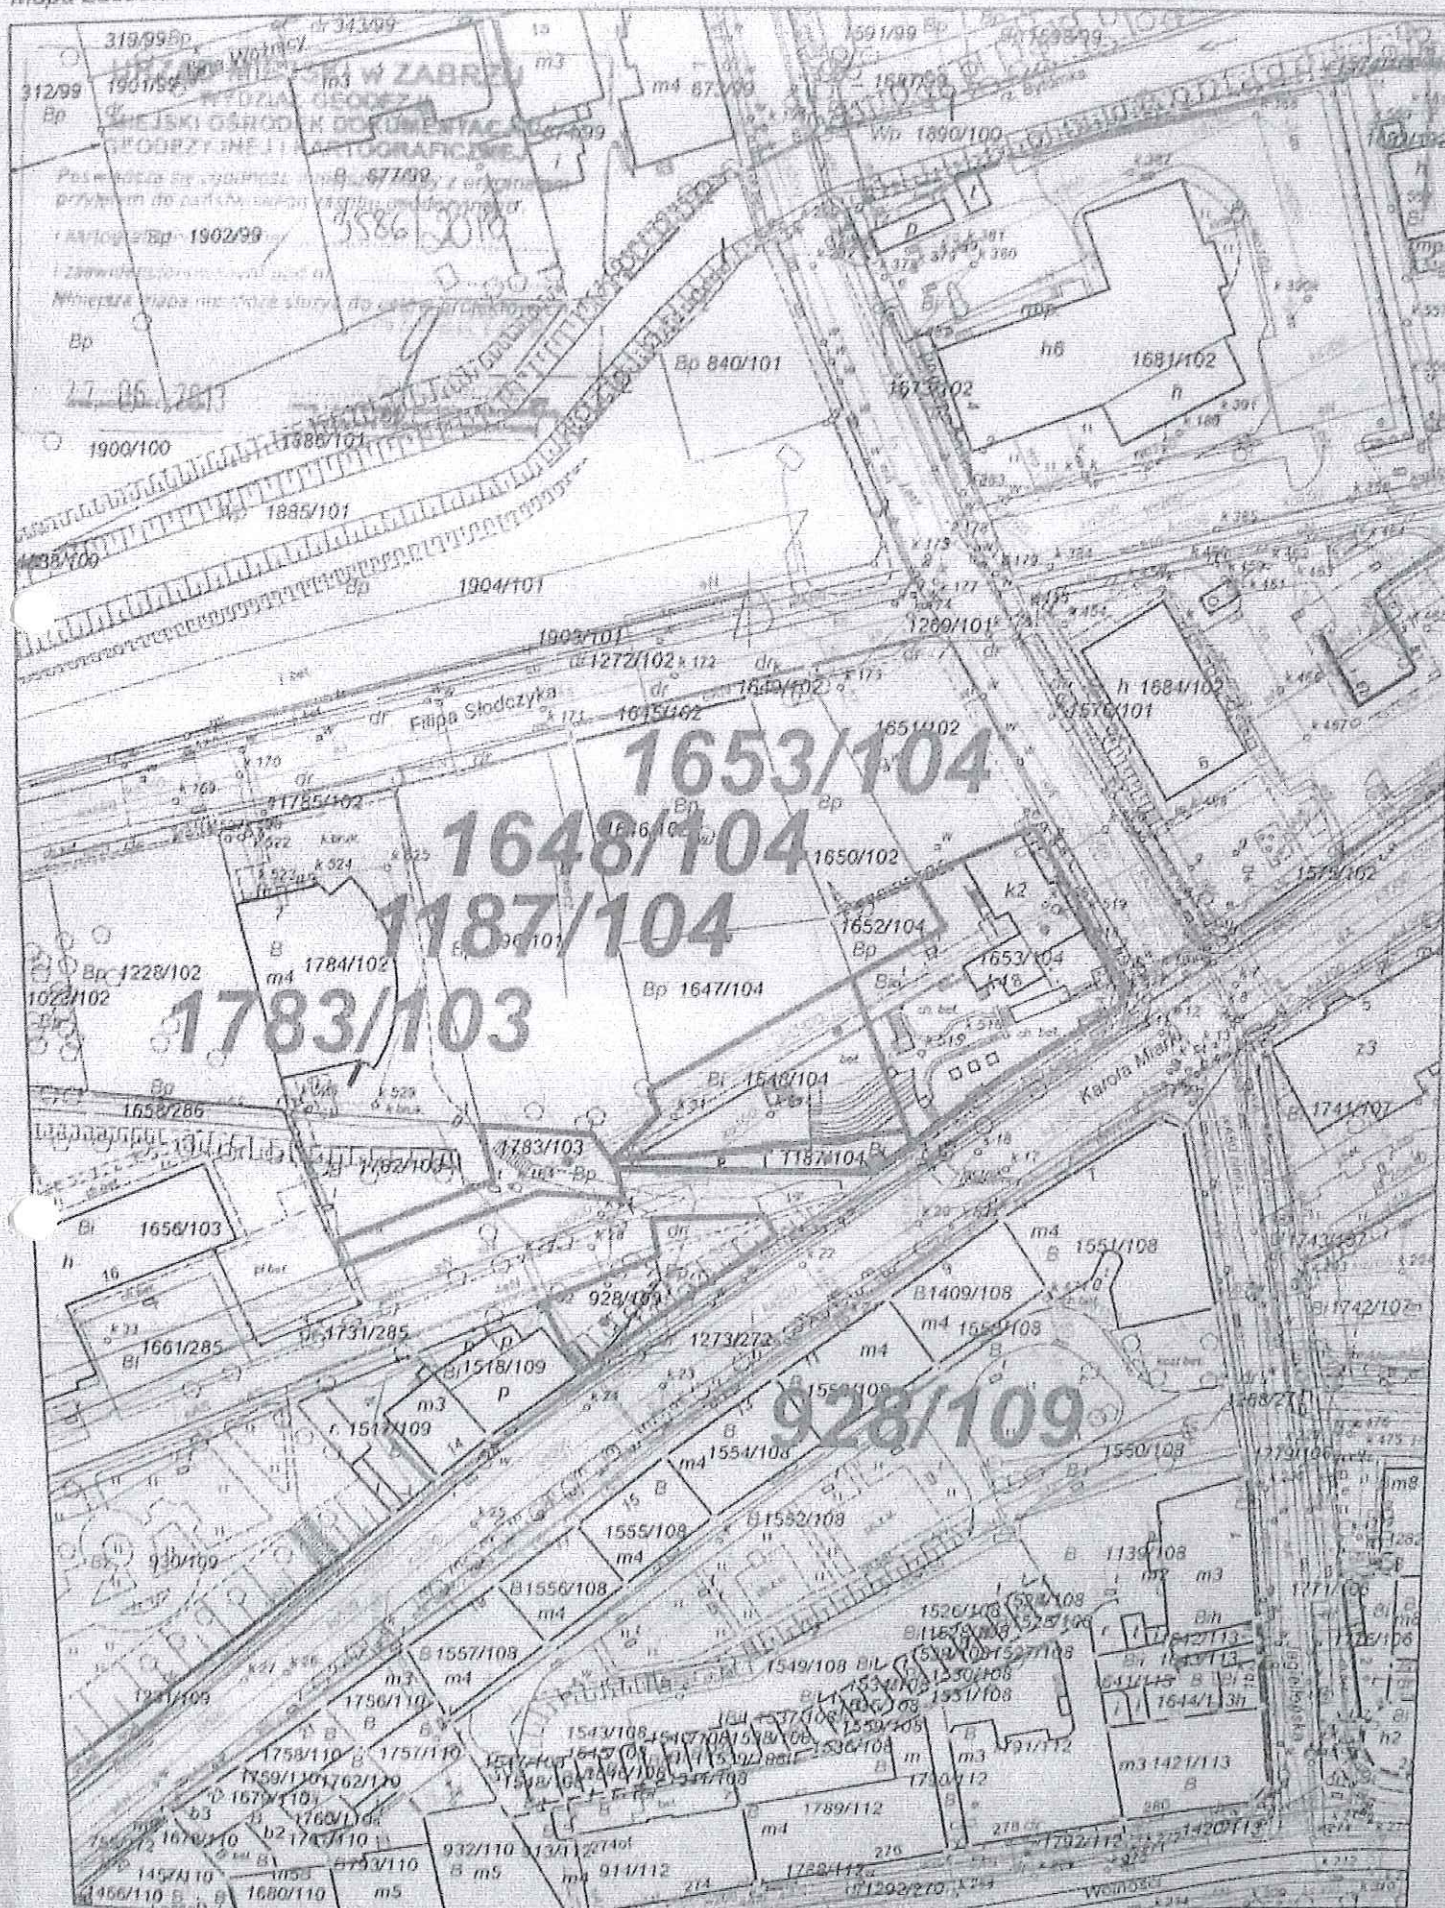


Legenda: ☐ Sytuacja ☒ Uzbrojenie ☐ Ewidencja

Tereny Zamknięte



**Mapa Zasadnicza skala 1:500**

Układ współrzędnych "2000"

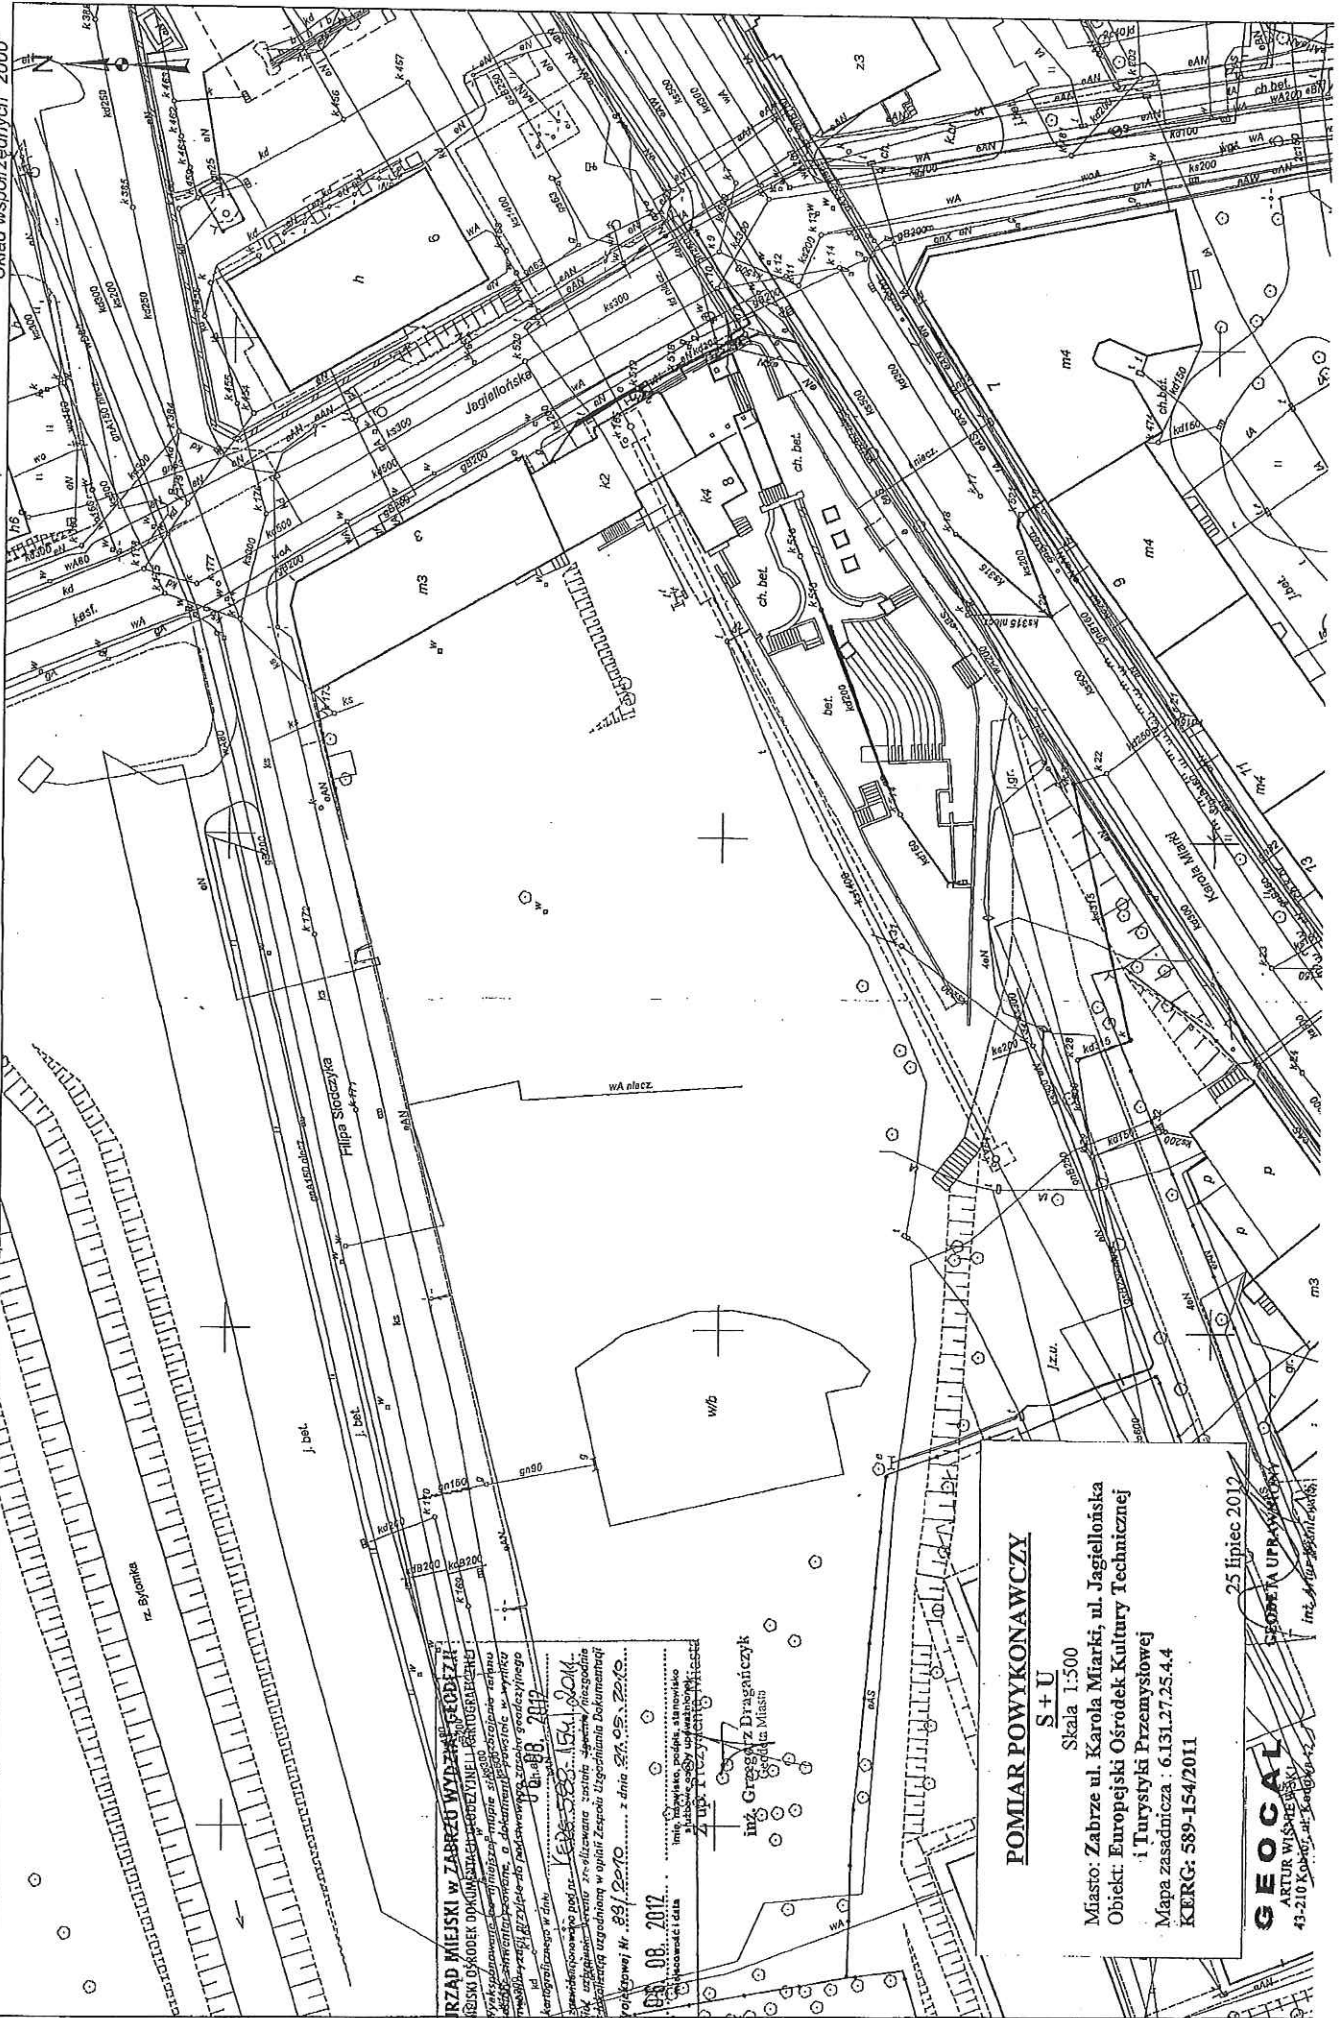

43-210 Kob. at Kodak

TREŚĆ KSIĘGI WIECZYSTEJ NR GL1Z/00014366/7, STAN Z DNIA 2015-03-04 21:34

prowadzonej przez SĄD REJONOWY W ZABRZU, VI WYDZIAŁ KSIĄG WIECZYSTYCH - GL1Z

GRUNT ODDANY W UŻYTKOWANIE WIECZYSTE I BUDYNEK STANOWIĄCY ODRĘBNĄ NIERUCHOMOŚĆ

<u>Dział I-O</u>		<u>Dział I-Sp</u>		<u>Dział II</u>		<u>Dział III</u>		<u>Dział IV</u>		
DZIAŁ I-O - OZNACZENIE NIERUCHOMOŚCI										
Numer bieżący nieruchomości							3		Nr podstawy wpisu 26	
Działki ewidencyjne										
Lp. 1.	---								Nr podstawy wpisu	
Numer działki		1653/104								1, 9
Identyfikator działki		247801_1.0012.AR_7.1653/104								
Obręb ewidencyjny (numer, nazwa)		12, ZABRZE								
Położenie (numer porządkowy / województwo, powiat, gmina, miejscowość)		Lp. 1.	1	ŚLĄSKIE, M. ZABRZE, ZABRZE M., ZABRZE						
Ulica		KAROLA MIARKI 8								
Sposób korzystania		BI - INNE TERENY ZABUDOWANE								
Przyłączenie (obszar)		0,0865 HA								
Numer księgi dawnej		Lp. 1.	ZABRZE TOM 181 KARTA 5672							
Lp. 2.	---								Nr podstawy wpisu	
Numer działki		1187/104								1, 9, 12, 18
Identyfikator działki		247801_1.0012.AR_7.1187/104								
Obręb ewidencyjny (numer, nazwa)		12, ZABRZE								
Położenie (numer porządkowy / województwo, powiat, gmina, miejscowość)		Lp. 1.	1	ŚLĄSKIE, M. ZABRZE, ZABRZE M., ZABRZE						
Ulica		PRZY UL. KAROLA MIARKI								
Sposób korzystania		BI - INNE TERENY ZABUDOWANE								
Przyłączenie (numer księgi wieczystej, z której odłączono działkę, obszar)		GL1Z / 00001396 / 2, 0,0145 HA								
Lp. 3.	---								Nr podstawy wpisu	
Numer działki		1648/104								1, 9, 11, 17
Identyfikator działki		247801_1.0012.AR_7.1648/104								
Obręb ewidencyjny (numer, nazwa)		12, ZABRZE								
Położenie (numer porządkowy / województwo, powiat, gmina, miejscowość)		Lp. 1.	1	ŚLĄSKIE, M. ZABRZE, ZABRZE M., ZABRZE						
Ulica		PRZY UL. KAROLA MIARKI								
Sposób korzystania		BI - INNE TERENY ZABUDOWANE								
Przyłączenie (numer księgi wieczystej, z której odłączono działkę, obszar)		GL1Z / 00001396 / 2, 0,0555 HA								
Lp. 4.	---								Nr podstawy wpisu	
Numer działki		928/109								1, 9, 16, 22
Identyfikator działki		247801_1.0012.AR_7.928/109								
Obręb ewidencyjny (numer, nazwa)		12, ZABRZE								
Położenie (numer porządkowy / województwo, powiat, gmina, miejscowość)		Lp. 1.	1	ŚLĄSKIE, M. ZABRZE, ZABRZE M., ZABRZE						
Ulica		PRZY UL. KAROLA MIARKI								
Sposób korzystania		BP - ZURBANIZOWANE TERENY NIEZABUDOWANE								
Przyłączenie (numer księgi wieczystej, z której odłączono działkę, obszar)		GL1Z / 00017153 / 2, 0,0294 HA								
Lp. 5.	---								Nr podstawy wpisu	
Numer działki		1783/103								1, 9, 26
Identyfikator działki		247801_1.0012.AR_7.1783/103								
Obręb ewidencyjny (numer, nazwa)		12, ZABRZE								
Położenie (numer porządkowy / województwo, powiat, gmina, miejscowość)		Lp. 1.	1	ŚLĄSKIE, M. ZABRZE, ZABRZE M., ZABRZE						
Ulica		PRZY UL. KAROLA MIARKI								
Sposób korzystania		BP - ZURBANIZOWANE TERENY NIEZABUDOWANE								
Przyłączenie (numer księgi wieczystej, z której odłączono działkę, obszar)		GL1Z / 00001103 / 2, 0,0233 HA								
Obszar całej nieruchomości							0,2092 HA		Nr podstawy wpisu 26	
Budynki										

Lp. 1.	---	Nr podstawy wpisu
Położenie (numer porządkowy / województwo, powiat, gmina, miejscowość)	Lp. 1.	1
Identyfikator budynku	247801_1.0012.AR_7.1653/104.1_BUD	ŚLĄSKIE, M. ZABRZE, ZABRZE M., ZABRZE
Identyfikator działki	Lp. 1.	247801_1.0012.AR_7.1653/104
Nazwa ulicy numer porządkowy budynku	KAROLA MIARKI 8	
Liczba kondygnacji	5,0	
Przeznaczenie budynku	BUDYNEK OŚWIATY, NAUKI I KULTURY	
Odrębność (budynek stanowi odrębną nieruchomość)	TAK	

## Komentarz do migracji

Ostatni numer aktualnego lub wykreślonego wpisu w danym dziale w dotychczasowej księdze wieczystej	1	Nr podstawy wpisu
		---

## DOKUMENTY BĘDĄCE PODSTAWĄ WPISU / DANE O WNIOSKU

Nr podstawy wpisu	
1	<b>MAPA NR 7 DOD. A</b> (podstawa oznaczenia) DZ. KW./00004119/94/, 1994-10-03 00:00:00, 1994-10-11 00:00:00, NIE (rodzaj i numer dziennika, chwila wpływu, chwila wpisu, czy z urzędu)
9	<b>WYPIS Z REJESTRU GRUNTÓW</b> , 2012-12-18, PREZYDENT MIASTA, ZABRZE; 86 (podstawa oznaczenia, data sporządzenia, nazwa organu, siedziba organu; położenie dokumentu - numer karty akt) DZ. KW./GL1Z/0000338/13/001, 2013-01-11 08:14:07, 2013-01-14-13.40.44.646270, TAK, 85 (rodzaj i numer dziennika, chwila wpływu, chwila wpisu, czy z urzędu, położenie wniosku - numer karty akt)
11	<b>WYPIS I WYRYS-WYPIS Z REJESTRU GRUNTÓW</b> , 2013-04-10, PREZYDENT MIASTA ZABRZE, ZABRZE; 104 (podstawa oznaczenia, data sporządzenia, nazwa organu, siedziba organu; położenie dokumentu - numer karty akt) DZ. KW./GL1Z/00003313/13/001, 2013-04-15 12:35:25, 2013-04-19-14.46.52.378907, NIE, 92-103 (rodzaj i numer dziennika, chwila wpływu, chwila wpisu, czy z urzędu, położenie wniosku - numer karty akt)
12	<b>WYPIS I WYRYS-WYPIS Z REJESTRU GRUNTÓW</b> , 2013-04-10, PREZYDENT MIASTA ZABRZE, ZABRZE; 105 (podstawa oznaczenia, data sporządzenia, nazwa organu, siedziba organu; położenie dokumentu - numer karty akt) DZ. KW./GL1Z/00003313/13/001, 2013-04-15 12:35:25, 2013-04-19-14.46.52.378907, NIE, 92-103 (rodzaj i numer dziennika, chwila wpływu, chwila wpisu, czy z urzędu, położenie wniosku - numer karty akt)
16	<b>WYPIS I WYRYS-WYPIS Z REJESTRU GRUNTÓW</b> , 2013-04-10, PREZYDENT MIASTA ZABRZE, ZABRZE; 106 (podstawa oznaczenia, data sporządzenia, nazwa organu, siedziba organu; położenie dokumentu - numer karty akt) DZ. KW./GL1Z/00003317/13/001, 2013-04-15 12:35:25, 2013-04-22-11.03.15.921070, NIE, 92-103 (rodzaj i numer dziennika, chwila wpływu, chwila wpisu, czy z urzędu, położenie wniosku - numer karty akt)
17	<b>WYPIS I WYRYS-WYPIS Z REJESTRU GRUNTÓW</b> , 2013-04-10, PREZYDENT MIASTA ZABRZE, ZABRZE; 104 (podstawa oznaczenia, data sporządzenia, nazwa organu, siedziba organu; położenie dokumentu - numer karty akt) DZ. KW./GL1Z/00003317/13/001, 2013-04-15 12:35:25, 2013-04-22-11.03.15.921070, NIE, 92-103 (rodzaj i numer dziennika, chwila wpływu, chwila wpisu, czy z urzędu, położenie wniosku - numer karty akt)
18	<b>WYPIS I WYRYS-WYPIS Z REJESTRU GRUNTÓW</b> , 2013-04-10, PREZYDENT MIASTA ZABRZE, ZABRZE; 105 (podstawa oznaczenia, data sporządzenia, nazwa organu, siedziba organu; położenie dokumentu - numer karty akt) DZ. KW./GL1Z/00003317/13/001, 2013-04-15 12:35:25, 2013-04-22-11.03.15.921070, NIE, 92-103 (rodzaj i numer dziennika, chwila wpływu, chwila wpisu, czy z urzędu, położenie wniosku - numer karty akt)
22	<b>WYPIS I WYRYS-WYPIS Z REJESTRU GRUNTÓW</b> , 2013-04-10, PREZYDENT MIASTA ZABRZE, ZABRZE; 106 (podstawa oznaczenia, data sporządzenia, nazwa organu, siedziba organu; położenie dokumentu - numer karty akt) DZ. KW./GL1Z/00003320/13/001, 2013-04-15 12:35:25, 2013-04-23-13.56.29.449595, NIE, 92-103 (rodzaj i numer dziennika, chwila wpływu, chwila wpisu, czy z urzędu, położenie wniosku - numer karty akt)
26	<b>WYPIS I WYRYS-WYPIS Z REJESTRU GRUNTÓW</b> , 2013-04-10, PREZYDENT MIASTA ZABRZE, ZABRZE; 107-108 (podstawa oznaczenia, data sporządzenia, nazwa organu, siedziba organu; położenie dokumentu - numer karty akt) DZ. KW./GL1Z/00003320/13/001, 2013-04-15 12:35:25, 2013-04-23-13.56.29.449595, NIE, 92-103 (rodzaj i numer dziennika, chwila wpływu, chwila wpisu, czy z urzędu, położenie wniosku - numer karty akt)
28	<b>WYPIS I WYRYS-WYPIS Z REJESTRU GRUNTÓW</b> , 2013-04-05, PREZYDENT MIASTA ZABRZE, ZABRZE; 110 (podstawa oznaczenia, data sporządzenia, nazwa organu, siedziba organu; położenie dokumentu - numer karty akt) DZ. KW./GL1Z/00003323/13/002, 2013-04-15 12:35:25, 2013-04-25-17.23.42.303048, TAK (rodzaj i numer dziennika, chwila wpływu, chwila wpisu, czy z urzędu)
29	<b>WYPIS Z KARTOTEKI BUDYNKÓW</b> , 2013-04-05, PREZYDENT MIASTA ZABRZE, ZABRZE; 109 (podstawa oznaczenia, data sporządzenia, nazwa organu, siedziba organu; położenie dokumentu - numer karty akt) DZ. KW./GL1Z/00003323/13/002, 2013-04-15 12:35:25, 2013-04-25-17.23.42.303048, TAK (rodzaj i numer dziennika, chwila wpływu, chwila wpisu, czy z urzędu)

Powrót



TREŚĆ KSIĘGI WIECZYSTej NR GL1Z/00014366/7, STAN Z DNIA 2015-03-04 21:34

[prowadzonej przez SĄD REJONOWY W ZABRZE, VI WYDZIAŁ KSIĄG WIECZYSTYCH - GL1Z

GRUNT ODDANY W UŻYTKOWANIE WIECZYSTE I BUDYNEK STANOWIĄCY ODRĘBNĄ NIERUCHOMOŚĆ

<u>Dział I-O</u>	<u>Dział I-Sp</u>	<u>Dział II</u>	<u>Dział III</u>	<u>Dział IV</u>
<b>DZIAŁ I-SP - SPIS PRAW ZWIĄZANYCH Z WŁASNOŚCIĄ</b>				

**Prawo użytkowania wieczystego**

Okres użytkowania	<b>2112-04-15</b>	Nr podstawy wpisu
Sposób korzystania	DZIAŁKI GRUNTU ODDANE W WIECZYSTE UŻYTKOWANIE I BUDYNEK STANOWIĄCY ODRĘBNĄ NIERUCHOMOŚĆ	10, 30

**Komentarz do migracji**

Ostatni numer aktualnego lub wykreślonego wpisu w danym dziale w dotychczasowej księdze wieczystej	<b>1</b>	Nr podstawy wpisu
		---

**DOKUMENTY BĘDĄCE PODSTAWĄ WPISU / DANE O WNIOSKU**

Nr podstawy wpisu	
10	<b>UMOWA PRZENIESIENIA WŁASNOŚCI NIERUCHOMOŚCI, ODDANIA W UŻYTKOWANIE WIECZYSTE GRUNTU I NIEODPŁATNEGO PRZENIESIENIA WŁASNOŚCI BUDYNKÓW, BUDOWLI I URZĄDZEŃ ORAZ OŚWIADCZENIE O USTANOWIENIU SŁUŻEBNOŚCI GRUNTOWEJ</b> , 3597/2013, 2013-04-12, ANDRZEJ LETKIEWICZ, WOLNOŚCI 311/ , 41-800 ZABRZE; 120-132, GL1Z/00025847/3 <i>(tytuł aktu, numer rep A, data sporządzenia, notariusz – imię/imiona i nazwisko/nazwiska, siedziba; położenie dokumentu - numer karty akt, położenie dokumentu - numer księgi wieczystej)</i> DZ. KW./GL1Z/00003313/13/001, 2013-04-15 12:35:25, 2013-04-19-14.46.52.378907, NIE, 92-103 <i>(rodzaj i numer dziennika, chwila wpływu, chwila wpisu, czy z urzędu, położenie wniosku – numer karty akt)</i>
30	<b>UMOWA PRZENIESIENIA WŁASNOŚCI NIERUCHOMOŚCI, ODDANIA W UŻYTKOWANIE WIECZYSTE GRUNTU I NIEODPŁATNEGO PRZENIESIENIA WŁASNOŚCI BUDYNKÓW, BUDOWLI I URZĄDZEŃ ORAZ OŚWIADCZENIE O USTANOWIENIU SŁUŻEBNOŚCI GRUNTOWEJ</b> , 3597/2013, 2013-04-12, ANDRZEJ LETKIEWICZ, WOLNOŚCI 311/ , 41-800 ZABRZE; 120-132, GL1Z/00025847/3 <i>(tytuł aktu, numer rep A, data sporządzenia, notariusz – imię/imiona i nazwisko/nazwiska, siedziba; położenie dokumentu - numer karty akt, położenie dokumentu - numer księgi wieczystej)</i> DZ. KW./GL1Z/00003323/13/003, 2013-04-15 12:35:25, 2013-04-25-17.23.42.303048, TAK <i>(rodzaj i numer dziennika, chwila wpływu, chwila wpisu, czy z urzędu)</i>

[Powrót](#)



TREŚĆ KSIĘGI WIECZYSTEJ NR GL1Z/00014366/7, STAN Z DNIA 2015-03-04 21:34

prowadzonej przez SĄD REJONOWY W ZABRZU, VI WYDZIAŁ KSIĄG WIECZYSTYCH - GL1Z

GRUNT ODDANY W UŻYTKOWANIE WIECZYSTE I BUDYNEK STANOWIĄCY ODRĘBNĄ NIERUCHOMOŚĆ

Dział I-O	Dział I-Sp	Dział II	Dział III	Dział IV
<b>DZIAŁ II - WŁASNOŚĆ</b>				

**Właściciele**

Lp. 1.	---				Nr podstawy wpisu
Lista wskazań udziałów w prawie (numer udziału w prawie/ wielkość udziału/rodzaj wspólności)	Lp. 1.	1	1 / 1	---	3, 21, 23, 24, 25, 27
Jednostka samorządu terytorialnego (związek międzygminny) (Nazwa, siedziba, REGON)	GMINA MIEJSKA ZABRZE, ZABRZE, 00051595100000				

**Użytkownicy wieczystości**

Napis	WPISY DOTYCZĄCE UŻYTKOWANIA WIECZYSTEGO I WŁASNOŚCI BUDYNKU STANOWIĄCEGO ODRĘBNĄ NIERUCHOMOŚĆ	Nr podstawy wpisu
		31

p. 1.	---				Nr podstawy wpisu
Lista wskazań udziałów w prawie (numer udziału w prawie/ wielkość udziału/rodzaj wspólności)	Lp. 1.	2	1 / 1	---	10
Inna osoba prawna lub jednostka organizacyjna niebędąca osobą prawną (Nazwa, siedziba, REGON)	MUZEUM GÓRNICICTWA WĘGLOWEGO W ZABRZU, ZABRZE, 24322042000000				

**DOKUMENTY BĘDĄCE PODSTAWĄ WPISU / DANE O WNIOSKU**

Nr podstawy wpisu	
3	<b>DECYZJA</b> , G.II-5/MK/55/91/I/2795, 1993-12-20, URZĄD WOJEWÓDZKI, KATOWICE (przedmiot decyzji, numer decyzji, data wydania decyzji, oznaczenie organu, siedziba organu) DZ. KW./00004119/94/, 1994-10-03 00:00:00, 1994-10-11 00:00:00, NIE (rodzaj i numer dziennika, chwila wpływu, chwila wpisu, czy z urzędu)
10	<b>UMOWA PRZENIESIENIA WŁASNOŚCI NIERUCHOMOŚCI, ODDANIA W UŻYTKOWANIE WIECZYSTE GRUNTU I NIEODPŁATNEGO PRZENIESIENIA WŁASNOŚCI BUDYNKÓW, BUDOWLI I URZĄDZEŃ ORAZ OŚWIADCZENIE O USTANOWIENIU SŁUŻEBNOŚCI GRUNTOWEJ</b> , 3597/2013, 2013-04-12, ANDRZEJ LETKIEWICZ, WOLNOŚCI 311/ , 41-800 ZABRZE; 120-132, GL1Z/00025847/3 (tytuł aktu, numer rep A, data sporządzenia, notariusz – imię/imiona i nazwisko/nazwiska, siedziba; położenie dokumentu - numer karty akt, położenie dokumentu - numer księgi wieczystej) DZ. KW./GL1Z/00003320/13/001, 2013-04-15 12:35:25, 2013-04-19-14.46.52.378907, NIE, 92-103 (rodzaj i numer dziennika, chwila wpływu, chwila wpisu, czy z urzędu, położenie wniosku – numer karty akt)
21	<b>DECYZJA, SPIS DOK.1</b> , G.II-5/MK/55/91/I/2798, 1995-06-12, WOJEWODA KATOWICKI; GL1Z/00017153/2 (przedmiot decyzji, numer decyzji, data wydania decyzji, oznaczenie organu; położenie dokumentu - numer księgi wieczystej) DZ. KW./GL1Z/00003320/13/001, 2013-04-15 12:35:25, 2013-04-23-13.56.29.449595, NIE, 92-103 (rodzaj i numer dziennika, chwila wpływu, chwila wpisu, czy z urzędu, położenie wniosku – numer karty akt)
23	<b>DECYZJA</b> , G.II-5/MK/55/91/I/2795, 1993-12-20, URZĄD WOJEWÓDZKI, KATOWICE (przedmiot decyzji, numer decyzji, data wydania decyzji, oznaczenie organu, siedziba organu) DZ. KW./GL1Z/00003320/13/001, 2013-04-15 12:35:25, 2013-04-23-13.56.29.449595, NIE, 92-103 (rodzaj i numer dziennika, chwila wpływu, chwila wpisu, czy z urzędu, położenie wniosku – numer karty akt)
24	<b>DECYZJA SPDK. 27</b> , G.II-5/MK/55/91/I/2797, 1995-08-01, WOJEWODA KATOWICKI; GL1Z/00001396/2 (przedmiot decyzji, numer decyzji, data wydania decyzji, oznaczenie organu; położenie dokumentu - numer księgi wieczystej) DZ. KW./GL1Z/00003320/13/001, 2013-04-15 12:35:25, 2013-04-23-13.56.29.449595, NIE, 92-103 (rodzaj i numer dziennika, chwila wpływu, chwila wpisu, czy z urzędu, położenie wniosku – numer karty akt)
25	<b>DECYZJA SPIS DOK. 2</b> , G.II-5/MK/55/91/I/2807, 1993-10-19, WOJEWODA KATOWICKI; GL1Z/00001103/2 (przedmiot decyzji, numer decyzji, data wydania decyzji, oznaczenie organu; położenie dokumentu - numer księgi wieczystej) DZ. KW./GL1Z/00003320/13/001, 2013-04-15 12:35:25, 2013-04-23-13.56.29.449595, NIE, 92-103 (rodzaj i numer dziennika, chwila wpływu, chwila wpisu, czy z urzędu, położenie wniosku – numer karty akt)
27	<b>DECYZJA</b> , G.II-5/MK/55/91/III/2805, 1998-05-22, WOJEWODA KATOWICKI; GL1Z/00001103/2 (przedmiot decyzji, numer decyzji, data wydania decyzji, oznaczenie organu; położenie dokumentu - numer księgi wieczystej) DZ. KW./GL1Z/00003320/13/001, 2013-04-15 12:35:25, 2013-04-23-13.56.29.449595, NIE, 92-103 (rodzaj i numer dziennika, chwila wpływu, chwila wpisu, czy z urzędu, położenie wniosku – numer karty akt)
31	<b>UMOWA PRZENIESIENIA WŁASNOŚCI NIERUCHOMOŚCI, ODDANIA W UŻYTKOWANIE WIECZYSTE GRUNTU I NIEODPŁATNEGO PRZENIESIENIA WŁASNOŚCI BUDYNKÓW, BUDOWLI I URZĄDZEŃ ORAZ OŚWIADCZENIE O USTANOWIENIU SŁUŻEBNOŚCI GRUNTOWEJ</b> , 3597/2013, 2013-04-12, ANDRZEJ LETKIEWICZ, WOLNOŚCI 311/ , 41-800 ZABRZE; 120-132, GL1Z/00025847/3 (tytuł aktu, numer rep A, data sporządzenia, notariusz – imię/imiona i nazwisko/nazwiska, siedziba; położenie dokumentu - numer karty akt, położenie dokumentu - numer księgi wieczystej) DZ. KW./GL1Z/00003323/13/004, 2013-04-15 12:35:25, 2013-04-25-17.23.42.303048, TAK (rodzaj i numer dziennika, chwila wpływu, chwila wpisu, czy z urzędu)

Powrót



TREŚĆ KSIĘGI WIECZYSTEJ NR GL1Z/00014366/3, STAN Z DNIA 2015-03-04 21:35

prowadzonej przez SĄD REJONOWY W ZABRZU, VI WYDZIAŁ KSIĄG WIECZYSTYCH - GL1Z

GRUNT ODDANY W UŻYTKOWANIE WIECZYSTE I BUDYNEK STANOWIĄCY ODRĘBNĄ NIERUCHOMOŚĆ

<u>Dział I-O</u>	<u>Dział I-Sp</u>	<u>Dział II</u>	<u>Dział III</u>	<u>Dział IV</u>
<b>DZIAŁ III - PRAWA, ROSZCZENIA I OGRANICZENIA</b>				
Lp. 1.	---			Nr podstawy wpisu
Numer wpisu	<b>1</b>			32
Napis	WPISY DOTYCZĄCE UŻYTKOWANIA WIECZYSTEGO I WŁASNOŚCI BUDYNKU STANOWIĄCEGO ODRĘBNĄ NIERUCHOMOŚĆ			
Rodzaj wpisu	<b>OGRANICZONE PRAWO RZECZOWE ZWIĄZANE Z INNĄ NIERUCHOMOŚCIĄ</b>			
Treść wpisu	NIEODPŁATNA I NIEOGRANICZONA W CZASIE SŁUŻEBNOŚĆ GRUNTOWA DROGI KONIECZNEJ POLEGAJĄCA NA PRAWIE PRZECHODU I PRZEJAZDU PRZEZ CZĘŚĆ DZIAŁKI GRUNTU NR 928/109 O OBSZARZE 42 M2 ZAZNACZONĄ NA ZAŁĄCZNIKU NR 2 DO AKTU NOTARIALNEGO REP. A 3597/2013 NA RZECZ KAŻDORAZOWEGO WŁAŚCICIELA WZGLĘDNIE UŻYTKOWNIKA WIECZYSTEGO GRUNTU I WŁAŚCICIELA BUDYNKÓW STANOWIĄCYCH ODRĘBNE NIERUCHOMOŚCI OBJĘTE KW: - GL1Z/00021689/9, M.IN. DZIAŁKI NR 1661/285 I 1656/103 - GL1Z/00001103/2, M.IN. DZIAŁKĘ NR 1731/285			

**DOKUMENTY BĘDĄCE PODSTAWĄ WPISU / DANE O WNIOSKU**

Nr podstawy wpisu	
32	<b>UMOWA PRZENIESIENIA WŁASNOŚCI NIERUCHOMOŚCI, ODDANIA W UŻYTKOWANIE WIECZYSTE GRUNTU I NIEODPŁATNEGO PRZENIESIENIA WŁASNOŚCI BUDYNKÓW, BUDOWLI I URZĄDZEŃ ORAZ OŚWIADCZENIE O USTANOWIENIU SŁUŻEBNOŚCI GRUNTOWEJ</b> , 3597/2013, 2013-04-12, ANDRZEJ LETKIEWICZ, WOLNOŚCI 311/ , 41-800 ZABRZE; 120-132, GL1Z/00025847/3 (tytuł aktu, numer rep A, data sporządzenia, notariusz - imię/imiona i nazwisko/nazwiska, siedziba; położenie dokumentu - numer karty akt, położenie dokumentu - numer księgi wieczystej) DZ. KW./GL1Z/00003323/13/001, 2013-04-15 12:35:25, 2013-04-25-17.23.42.303048, NIE, 92-103 (rodzaj i numer dziennika, chwila wpływu, chwila wpisu, czy z urzędu, położenie wniosku - numer karty akt)

[Powrót](#)



TREŚĆ KSIĘGI WIECZYSTej NR GL1Z/00014366/7, STAN Z DZIA 2015-03-04 21 35

prowadzonej przez SĄD REJONOWY W ZABRZU, VI WYDZIAŁ KSIĄG WIECZYSTYCH - GL1Z

GRUNT ODDANY W UŻYTKOWANIE WIECZYSTE I BUDYNEK STANOWIĄCY ODRĘBNĄ NIERUCHOMOŚĆ

[Dział I-O](#)[Dział I-Sp](#)[Dział II](#)[Dział III](#)[Dział IV](#)**DZIAŁ IV - HIPOTEKA****BRAK WPISÓW**[Powrót](#)



**MIASTO ZABRZE**

(Nazwa organu wydającego dokument)

Nr kancelaryjny: 3612/2013

**WYPIS Z REJESTRU GRUNTÓW**

Nr jednostki rejestrowej: G. 5011

lozycja kartoteki budynków: 247801\_1.0012.G5011

KW: Zabrze GL1Z/00014366/7

własność: **GMINA MIEJSKA ZABRZE**  
użytkowanie wieczyste: **MUZEUM GÓRNICICTWA WĘGLOWEGO W ZABRZU**  
Do dnia: 15/04/2112 Siedziba: 41-800 Zabrze, ul. Jodłowa 59

udział 1/1

udział 1/1

Arkusz mapy	Numer działki	Bliższe określenie położenia	Opisy użytków	Oznaczenie użytków i konturów klasyfikacyjnych	Powierzchnia		Nr Księgi Wieczystej lub oznaczenie innych dokumentów
					użytków w ha	działki w ha	
7	1187/104	przy ul. Karola Miarki	Inne tereny zabudowane	Bi	0,0145	0,0145	KW (gruntowa) Zabrze GL1Z/00014366/7
Id działki: 247801_1.0012 AR 7.1187/104							
Rejestr zabytków: A/220/07 11.12.07r. Rejon statystyczny: 284480							
Razem:					0,0145	0,0145	

Powierzchnia jednostki rejestrowej ogółem: 0,2092 ha

Liczba działek w raporcie: 1

Łączna powierzchnia działek: 0,0145 ha

Wypis zawiera dane według stanu na dzień: 01.07.2013

Przebrał(a): Anna Szurgot-Nowicka

*[Podpis]*  
mgr inż. **Waldemar Włodarczyk**  
Kierownik Księgowości Ewidencji  
Gruntów i Budynków





Urząd Miejski  
41-800 Zabrze  
ul. Powstańców Śląskich 5-7  
Wydział Geodezji

Województwo: śląskie

Powiat: m. Zabrze

Gmina: M. Zabrze

Jednostka ewidencyjna: 247801\_1, M. Zabrze

Miejscowość: Zabrze

Obręb: 12, Zabrze

MIASTO ZABRZE

(Nazwa organu wydającego dokument)

Nr kancelaryjny: 3612/2013

## WYPIS Z REJESTRU GRUNTÓW

Nr jednostki rejestrowej: G. 5011

Pozycja kartoteki budynków: 247801\_1.0012.G5011

KW: Zabrze GL1Z/00014366/7

własność: GMINA MIEJSKA ZABRZE  
użytkowanie wieczyste: MUZEUM GÓRNICICTWA WĘGLOWEGO W ZABRZU  
dnia: 15/04/2112 Siedziba: 41-800 Zabrze, ul. Jodłowa 59

udział 1/1

udział 1/1

Arkusz mapy	Numer działki	Bliższe określenie położenia	Opisy użytków	Oznaczenie użytków i konturów klasyfikacyjnych	Powierzchnia		Nr Księgi Wieczystej lub oznaczenie innych dokumentów
					użytków w ha	działki w ha	
7	928/109	przy ul. Karola Miarki	Zurbanizowane tereny niezabudowane	Bp	0,0252	0,0294	KW (gruntowa) Zabrze GL1Z/00014366/7
			Drogi	dr	0,0042		
Id działki: 247801_1.0012.AR_7.928/109							
Rejon statystyczny: 284480							
Razem:					0,0294	0,0294	

Powierzchnia jednostki rejestrowej ogółem: 0,2092 ha

Liczba działek w raporcie: 1

Łączna powierzchnia działek: 0,0294 ha

Wypis zawiera dane według stanu na dzień: 01.07.2013

Sporządził(a): Anna Szurgot-Nowicka



mgr inż. Anna Szurgot-Nowicka  
Wydział Geodezji  
Gmina Miejska Zabrze



MIASTO ZABRZE

(Nazwa organu wydającego dokument)

Nr kancelaryjny: 3612/2013

WYPIS Z REJESTRU GRUNTÓW

Nr jednostki rejestrowej: G. 5011

Pozycja kartoteki budynków: 247801\_1.0012.G5011

KW: Zabrze GL1Z/00014366/7

własność: GMINA MIEJSKA ZABRZE  
użytkowanie wieczyste: MUZEUM GÓRNICTWA WĘGLOWEGO W ZABRZU  
Do dnia: 15/04/2012 Siedziba: 41-800 Zabrze, ul. Jodłowa 59

udział 1/1

udział 1/1

Lp. krusz. mapy	Numer działki	Bliższe określenie położenia	Opisy użytków	Oznaczenie użytków i konturów klasyfikacyjnych	Powierzchnia		Nr Księgi Wieczystej lub oznaczenie innych dokumentów
					użytków w ha	działki w ha	
7	1648/104	przy ul. Karola Miarki	Inne tereny zabudowane	Bi	0,0555	0,0555	KW (gruntowa) Zabrze GL1Z/00014366/7
Id działki: 247801_1.0012.AR 7.1648/104							
Rejestr zabytków: A/220/07 11.12.07r. Rejon statystyczny: 284480							
					Razem:	0,0555	0,0555

Powierzchnia jednostki rejestrowej ogółem: 0,2092 ha

Liczba działek w raporcie: 1

Łączna powierzchnia działek: 0,0555 ha

Wypis zawiera dane według stanu na dzień: 01.07.2013

Sporządził(a): Anna Szurgot-Nowicka



mgr inż. Anna Winkowska  
Kierownik Wydziału Ewidencji  
Gruntów i Budynków



Województwo: śląskie

Powiat: m. Zabrze

Gmina: M. Zabrze

Jednostka ewidencyjna: 247801\_1, M. Zabrze

Miejscowość: Zabrze

Obręb: 12, Zabrze

**PREzydent MIASTA**  
Urząd Miejski  
41-800 Zabrze  
ul. Powstańców Śląskich 5-7  
Wydział Geodezji

**MIASTO ZABRZE**

(Nazwa organu wydającego dokument)

Nr kancelaryjny: 3612/2013

## WYPIS Z REJESTRU GRUNTÓW

Nr jednostki rejestrowej: G. 5011

Pozycja kartoteki budynków: 247801\_1.0012.G5011

KW: Zabrze GL1Z/00014366/7

własność: GMINA MIEJSKA ZABRZE  
użytkowanie wieczyste: MUZEUM GÓRNICTWA WĘGLOWEGO W ZABRZU  
dnia: 15/04/2012 Siedziba: 41-800 Zabrze, ul. Jodłowa 59

udział 1/1

udział 1/1

Arkusz mapy	Numer działki	Bliższe określenie położenia	Opisy użytków	Oznaczenie użytków i konturów klasyfikacyjnych	Powierzchnia		Nr Księgi Wieczystej lub oznaczenie innych dokumentów
					użytków w ha	działki w ha	
7	1653/104	ul. Karola Miarki 8	Inne tereny zabudowane	Bi	0,0865	0,0865	KW (gruntowa) Zabrze GL1Z/00014366/7
Id działki: 247801_1.0012.AR.7.1653/104							
Rejestr zabytków: A/220/07 11.12.07r. Rejon statystyczny: 284480							
Razem:					0,0865	0,0865	

Powierzchnia jednostki rejestrowej ogółem: 0,2092 ha

Liczba działek w raporcie: 1

Łączna powierzchnia działek: 0,0865 ha

Wypis zawiera dane według stanu na dzień: 01.07.2013

Sporządził(a): Anna Szurgot-Nowicka



Grp. Inżynierów  
mgr inż. Grażyna Włodkowska  
Kierownik Referatu Ewidencji  
Gruntów i Budynków



PRESTYMIENT MIASTA  
Urząd Miejski  
41-800 Zabrze  
ul. Powstańców Śląskich 5-7  
Wydział Geodezji

Województwo: śląskie

Powiat: m. Zabrze

Gmina: M. Zabrze

Jednostka ewidencyjna: 247801\_1, M. Zabrze

Miejscowość: Zabrze

Obręb: 12, Zabrze

MIASTO ZABRZE

(Nazwa organu wydającego dokument)

Nr kancelaryjny: 3612/2013

## WYPIS Z REJESTRU GRUNTÓW

Nr jednostki rejestrowej: G. 5011

Pozycja kartoteki budynków: 247801\_1.0012.G5011

KW: Zabrze GL1Z/00014366/7

własność: GMINA MIEJSKA ZABRZE  
użytkowanie wieczyste: MUZEUM GÓRNICTWA WĘGLOWEGO W ZABRZU  
Data: 15/04/2112 Siedziba: 41-800 Zabrze, ul. Jodłowa 59

udział 1/1

udział 1/1

Arkusz mapy	Numer działki	Bliższe określenie położenia	Opisy użytków	Oznaczenie użytków i konturów klasyfikacyjnych	Powierzchnia		Nr Księgi Wieczystej lub oznaczenie innych dokumentów
					użytków w ha	działki w ha	
7	1783/103	przy ul. Karola Miarki	Zurbanizowane tereny niezabudowane	Bp	0,0233	0,0233	KW (gruntowa) Zabrze GL1Z/00014366/7
Id działki: 247801_1.0012.AR_7.1783/103					Rejon statystyczny: 284480		
Razem:					0,0233	0,0233	

Powierzchnia jednostki rejestrowej ogółem: 0,2092 ha

Liczba działek w raporcie: 1

Łączna powierzchnia działek: 0,0233 ha

Wypis zawiera dane według stanu na dzień: 01.07.2013

Orządził(a): Anna Szurgot-Nowicka

\* up. ...  
mgr inż. ...  
Kierownik Referatu Ewidencji  
Gruntów i Budynków



(Pieczęć urzędowa)



**MIASTO ZABRZE**

(Nazwa organu wydającego dokument)

Nr kancelaryjny: 3612/2013

**WYPIS Z REJESTRU BUDYNKÓW**

KW: Zabrze GL1Z/00014366/7

Pozycja kartoteki budynków: 247801\_1.0012.G5011

Nr jednostka rejestrowej budynków: B. 4428

własność

**MUZEUM GÓRNICTWA WĘGLOWEGO W ZABRZU**

udział: 1/1

Siedziba: 41-800 Zabrze, ul. Jodłowa 59

Nr ewid. bud. działce)	Arkusze mapy	Nr działki	Adres/Położenie budynku	Funkcja budynku	Liczba kondy. nad/pod ziemią	Material ścian zewn.	Rok zak. bud.	Pow. zabud. m <sup>2</sup>	Liczba lokalii		Pow. użytkowa m <sup>2</sup>	
									odr.	in.	lokalii	pot. przyn.
1	7	1653/104	ul Karola Miarki 8	budynek oświaty, nauki kultury, sportowy	4 / 1	mur	2012	182				

Id bud: 247801\_1.0012.AR\_7.1653/104.1\_BUD

Razem:

182

Sporządzono według stanu na dzień: 01.07.2013

Sporządził(a): Anna Szurgot-Nowicka



*[Signature]*  
mgr inż. Anna Włodarczyk  
Kierownik Referatu Ewidencji  
Gruntów i Budynków



**UCHWAŁA NR XV/193/07**  
**Rady Miejskiej w Zabrzu**  
**z dnia 15 października 2007 roku**

w sprawie: **przystąpienia do sporządzenia miejscowego planu zagospodarowania przestrzennego terenów centrum Zabrze – obszar B.**

Na podstawie art. 18 ust. 2 pkt 15 w związku z art. 7 ust. 1 pkt 1 ustawy z dnia 8 marca 1990 roku o samorządzie gminnym (tekst jednolity Dz. U. z 2001 roku nr 142, poz. 1591 z późn. zm.) oraz art. 14 ust. 1, 2, 3 i 4 ustawy z dnia 27 marca 2003 roku o planowaniu i zagospodarowaniu przestrzennym (Dz. U. z 2003 roku nr 80, poz. 717 z późn. zm.) na wniosek Prezydenta Miasta,

**RADA MIEJSKA W ZABRZU**  
**UCHWAŁA:**

**§1**

Przystąpić do sporządzenia miejscowego planu zagospodarowania przestrzennego terenów centrum Zabrze – obszar B w granicach oznaczonych na załączniku graficznym nr 1 stanowiącym integralną część niniejszej uchwały.

**§2**

Plan, o którym mowa w §1 określać będzie:

- a) zapisy art. 15 ust.2 ustawy o planowaniu i zagospodarowaniu przestrzennym;
- b) granice obszarów wymagających przeprowadzenia scaleń i podziałów nieruchomości;
- c) granice obszarów rehabilitacji istniejącej zabudowy i infrastruktury technicznej;
- d) granice obszarów wymagających przekształceń lub rekultywacji;
- e) granice terenów rekreacyjno – wypoczynkowych oraz terenów służących organizacji imprez masowych.

**§3**

Na obszarze objętym niniejszą uchwałą, traci moc uchwała nr XX/306/2000 Rady Miejskiej w Zabrzu z dnia 17 kwietnia 2000 roku w sprawie przystąpienia do sporządzenia miejscowych planów zagospodarowania przestrzennego centrum Zabrze, w zakresie obszaru oznaczonego literą B.

**§4**


Wykonanie uchwały powierza się Prezydentowi Miasta.

**§5**

Uchwała wchodzi w życie z dniem podjęcia.



Załącznik nr 1 do Uchwały Nr XV/193/07 Rady Miejskiej w Zabrzu  
z dnia 15.10.2007r.

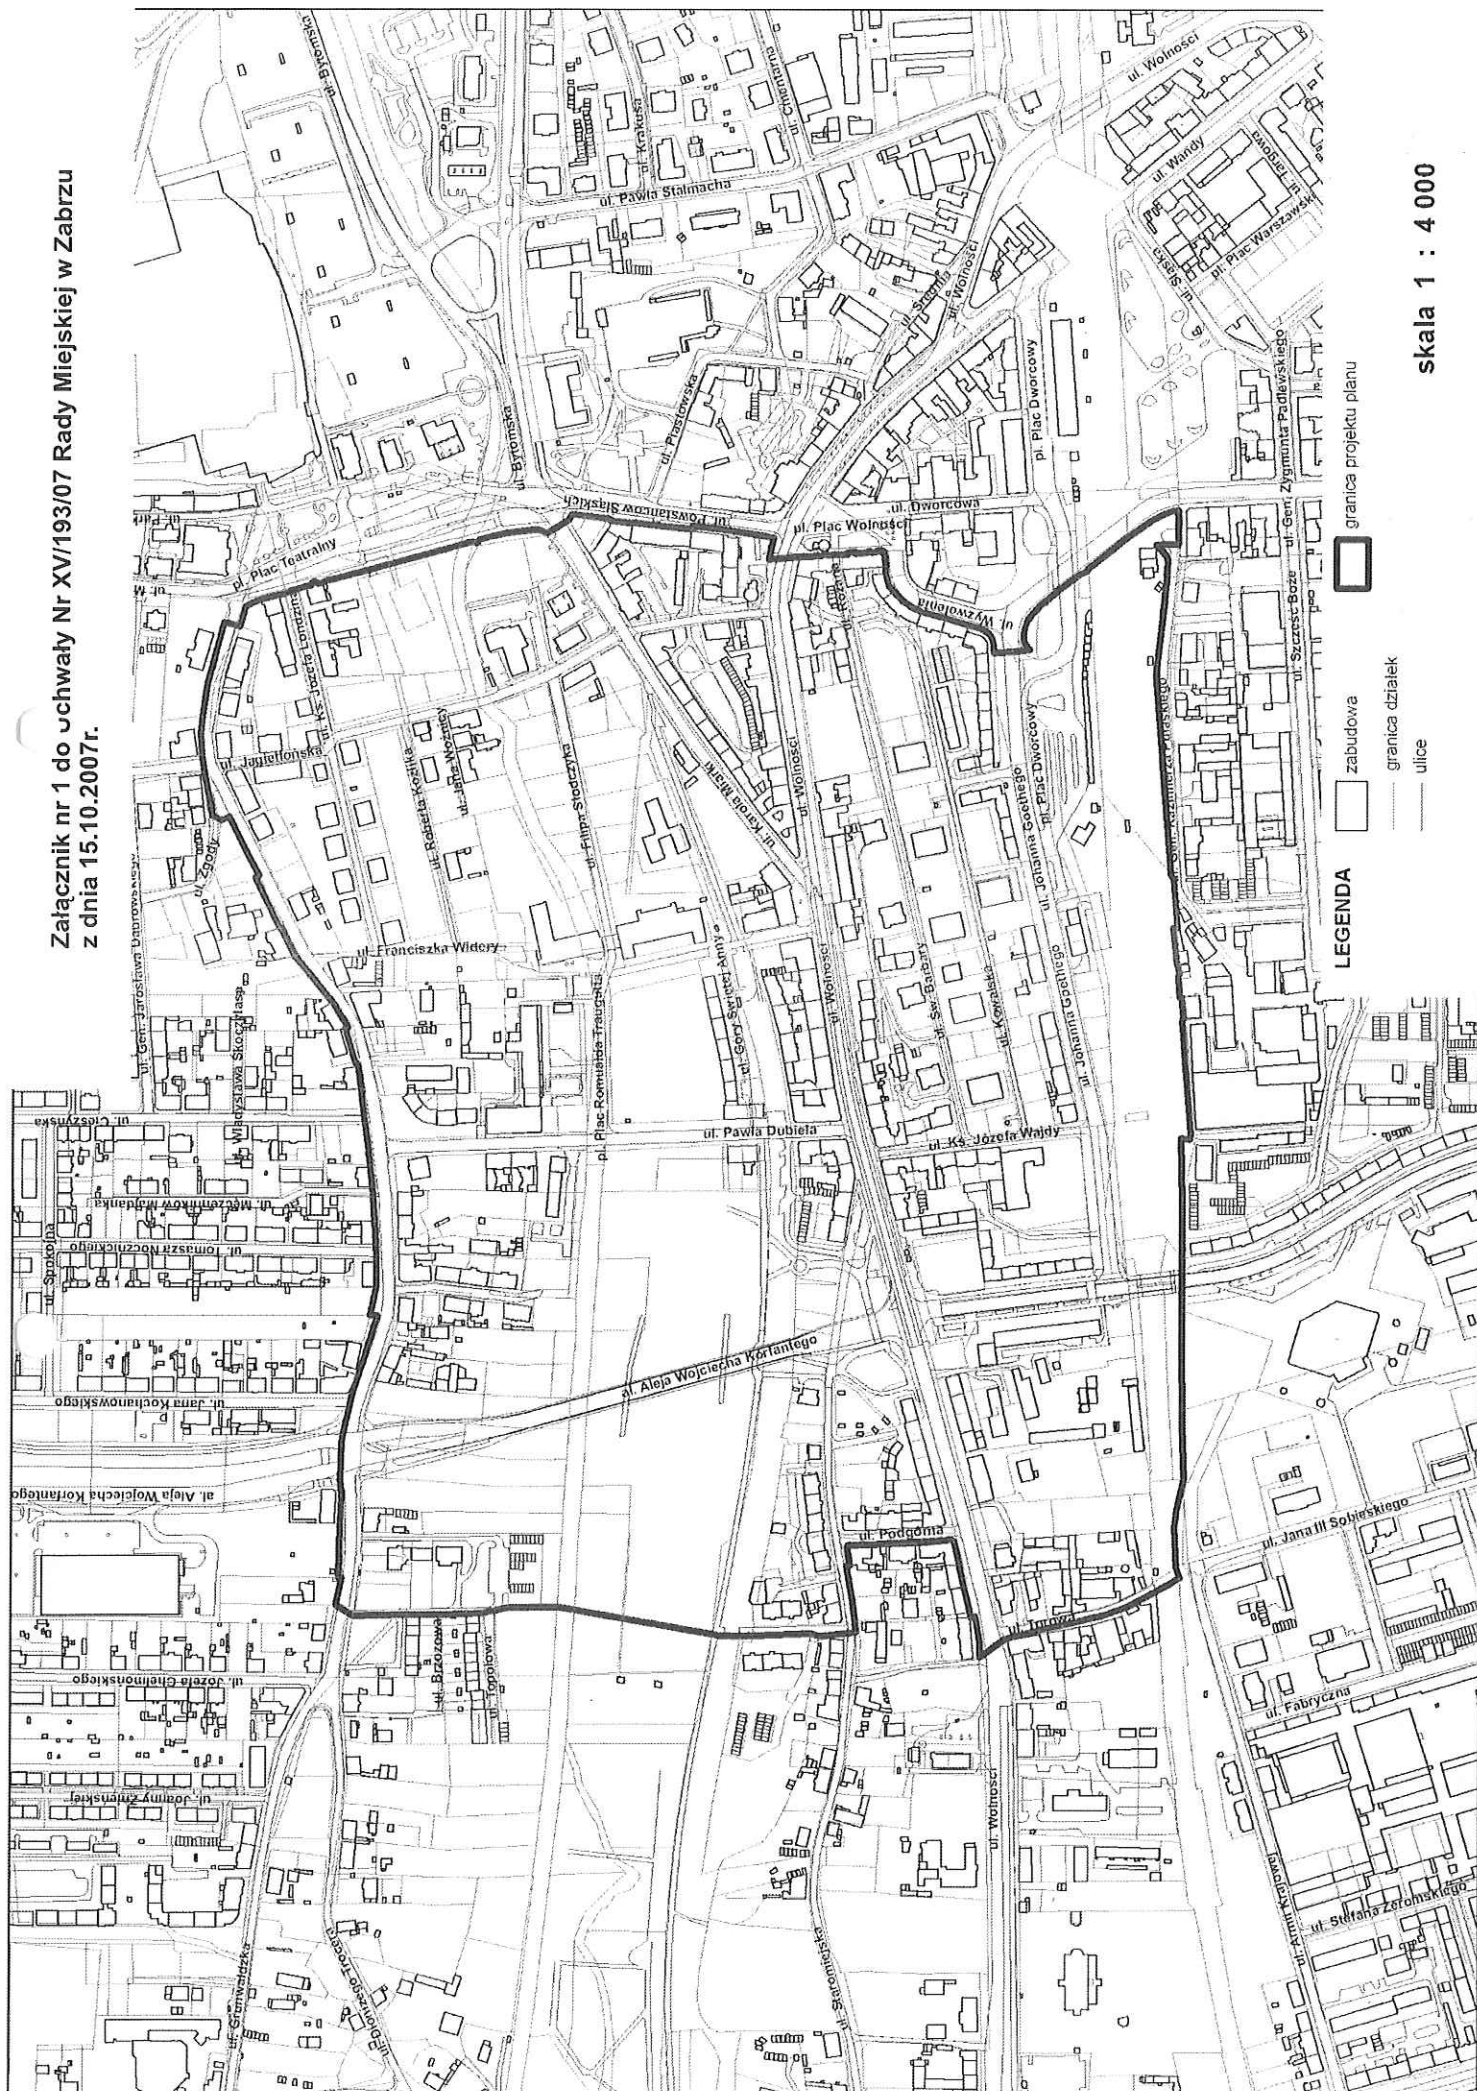


## UZASADNIENIE


W czasie prowadzonych prac nad projektem planu miejscowego, po jego wyłożeniu do publicznego wglądu, pojawiły się nowe możliwości zagospodarowania części nieruchomości objętych przedmiotowym projektem. Procedura w takim wypadku wymaga powtórzenia etapu wyłożenia do publicznego wglądu. Wymagane byłoby również powtórzenie fazy uzgodnień i opinii. Ponadto, uległa zmianie podstawa prawna na podstawie której był wykonywany projekt. Obecnie obowiązująca ustawa o planowaniu i zagospodarowaniu przestrzennym z 2003 roku w inny sposób reguluje realizację faz procedury związanej z opracowaniem planów miejscowych w tym w szczególności sposób realizacji fazy wyłożenia planu do publicznego wglądu.

Biorąc pod uwagę wszystkie wyżej wymienione uwarunkowania, korzystnym dla sfinalizowania prac nad planem miejscowym dla terenów centrum miasta – obszar B jest, aby odbyły się one pod rządami nowej ustawy co pozwoli również uwzględnić nowe potrzeby zagospodarowania przedmiotowego terenu.



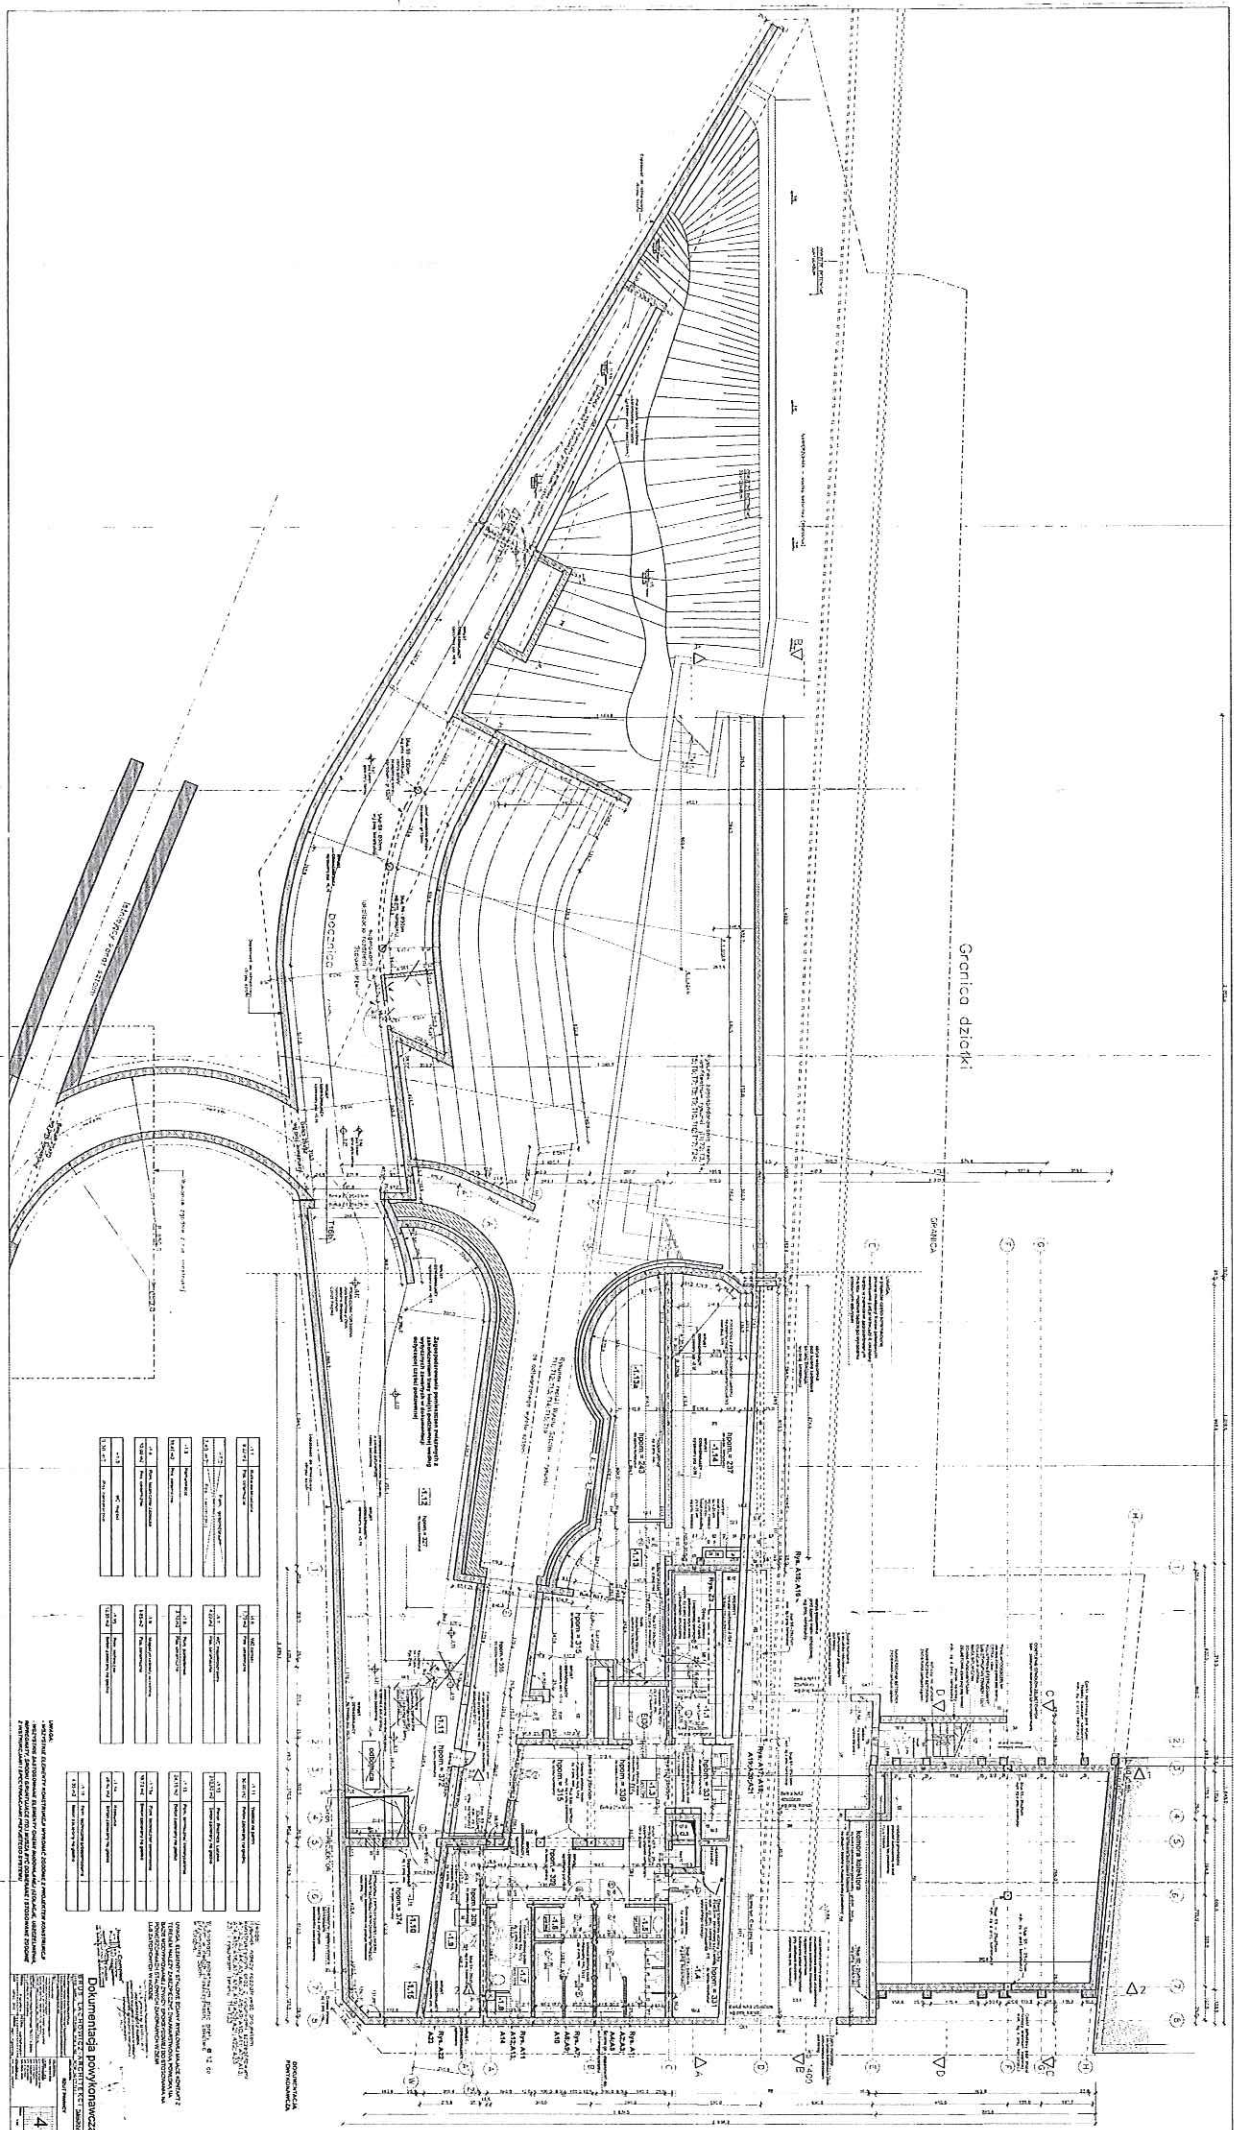



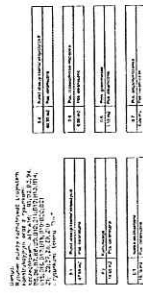

## Granica dziedzki

UWAGA: WSKAZANE ELEMENTY KONSTRUKCJI WYMAGAJĄ ZGODNIE Z PROJEKTEM KONSTRUKCJI - WSZYSTKIE ZASTOSOWANE ELEMENTY CHYBA ŻE BUDOWLANE IZOLACJE, WZUSZCZENIA, IMPREGNACJE, ŚRODKI OGRNIKI I INNE, MUSZĄ BYĆ DODANE I STOSOWANE ZGODNIE Z INSTRUKCJAMI I SPECYFIKACJAMI PRZYSTĘPNEGO SYSTEMU

Dokumentacja powykonawcza  
 11

NOTES





UWAGA:  
- WSZYSTKIE ELEMENTY KONSTRUKCJI WYKONAC ZODPOW. Z PROJEKTEM KONSTRUKCJI  
- WSZYSTKIE ZASTOSOWANIE ELEMENTY CHEMII BUDOWLANEJ (IZOLACJE, USZCZELNIENIA,  
IMPREGNACJE, ŚRODKI GRUNTOWE I TD.) MUSZĄ BYĆ DOBRANE I STOSOWANE ZODPOW.  
Z INSTRUKCJAMI I SPECYFIKACJAMI PRZYSTĘPNOŚCI



