



WIDOK NA PRAWĄ BURTE

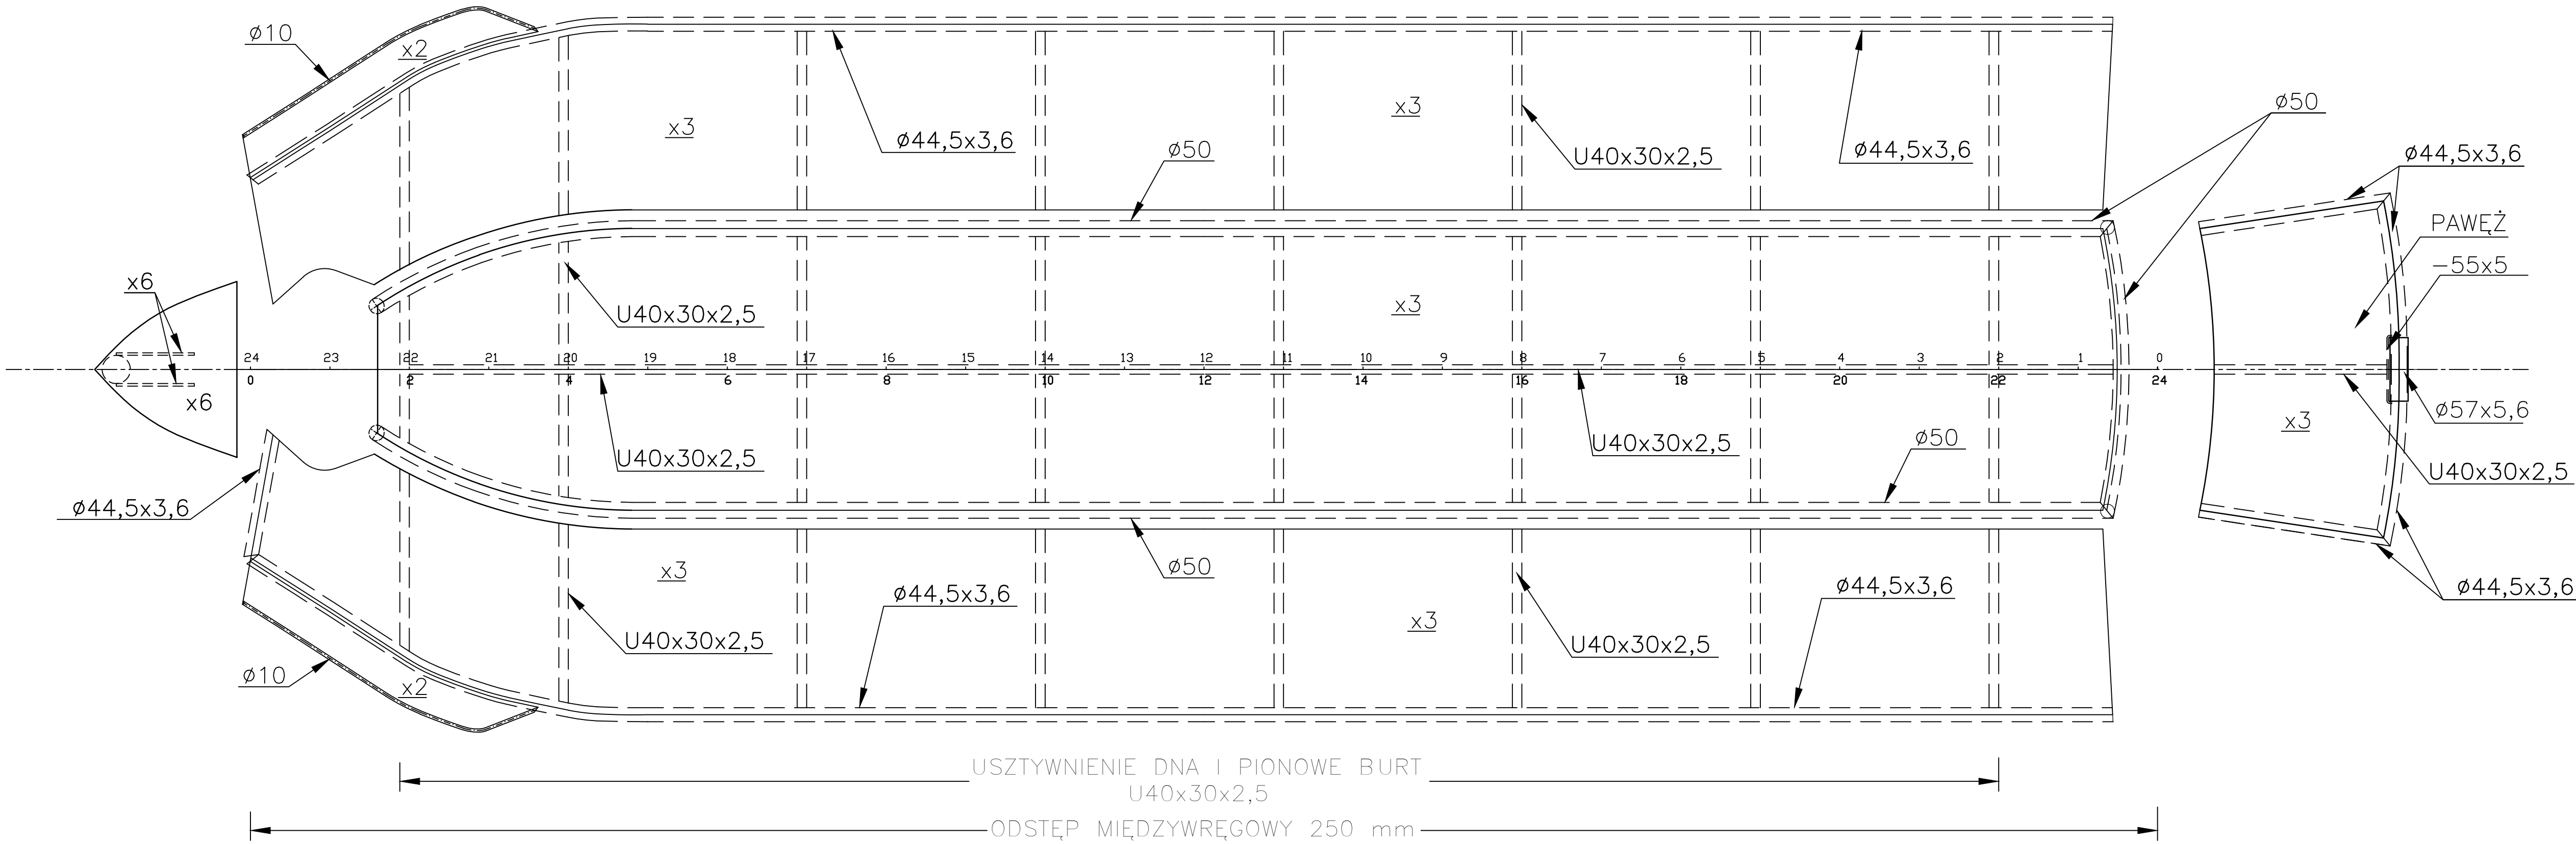

WIDOK NA LEWĄ BURTE

WIDOK NA PRAWĄ BURTE

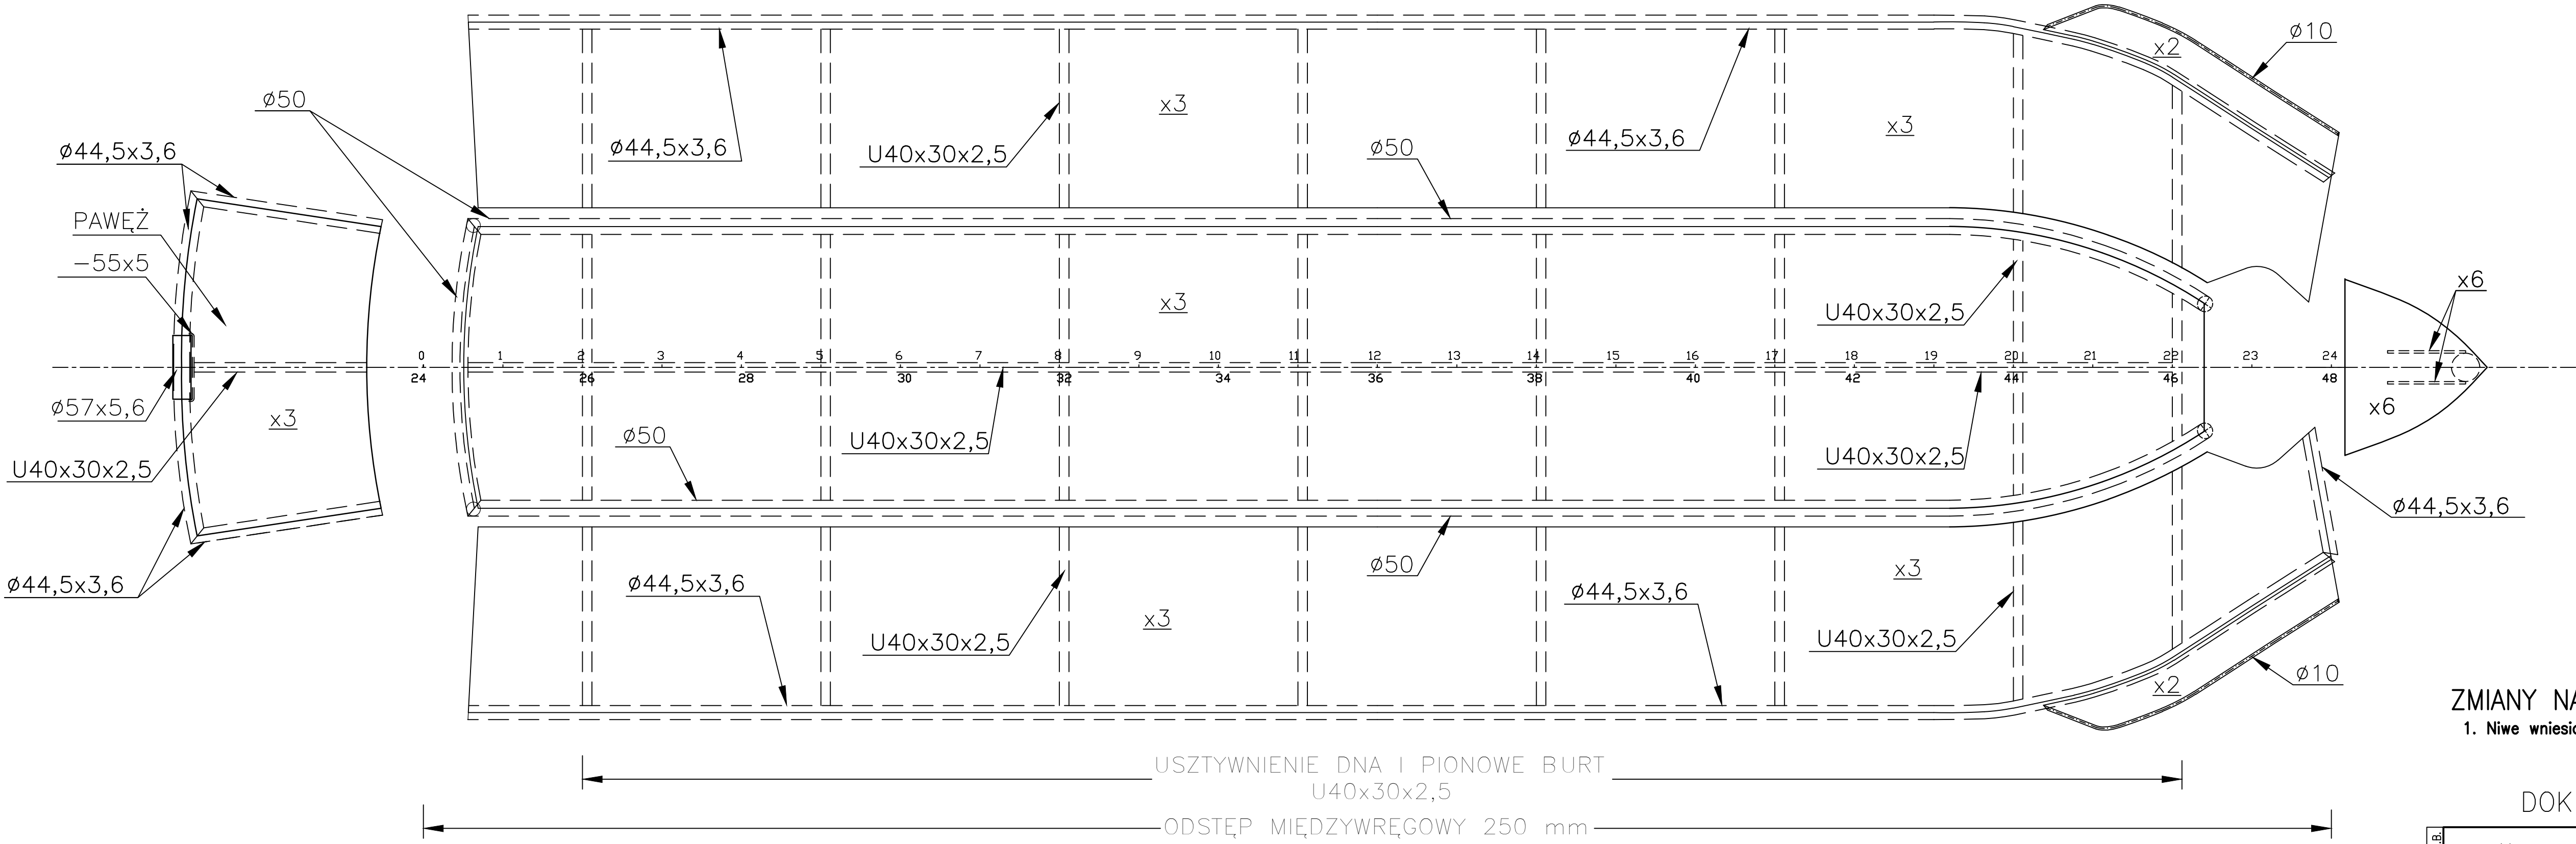

WIDOK NA LEWĄ BURTE

ZMIANY NA RYS. WZGLĘDEM DOKUMENTACJI;—PTR  
1. Niwe wniesiono zmian.

DOKUMENTACJA POWYKONAWCZA

06.2017	GRUBOŚĆ PISAKA		<1:25, 1:50	COL.9-0.13, RED-0.18, WHITE-0.25, YELLOW-0.35, GREEN-0.50, CYAN-0.70,		
			1:75, 1:100<	COL.9-0.05, RED-0.10, WHITE-0.13, YELLOW-0.15, GREEN-0.20, CYAN-0.30,		
		Data	Nazwisko	Podpis		
	Konstruował	09.2015	PM			
	Kreślił	09.2015	ACAD			
Uaktualniona dokumentacja	Sprawdził	09.2015	WS			
	Zatwierdził	09.2015	WB			
	SYSTEM PODZIEMNEGO SPŁYWU ŁÓDZIAMI W WYROBISKACH GŁÓWNEJ KLUCZOWEJ SZTOLNI DZIEDZICZNEJ			Zastępuje rys Nr		
	ROZWINIĘCIE POSZYCIA			Zastąpiony przez rys. Nr		
0	Masa [kg]	Skala	Format	Nr rysunku	Arkusz	L. ark.
		1:25	A1	643-S-DP/130-00		1
Niniejszy dokument nie może być bez zgody wydawcy kopiowany i rozpowszechniany						