



PRZEKRÓJ A-A

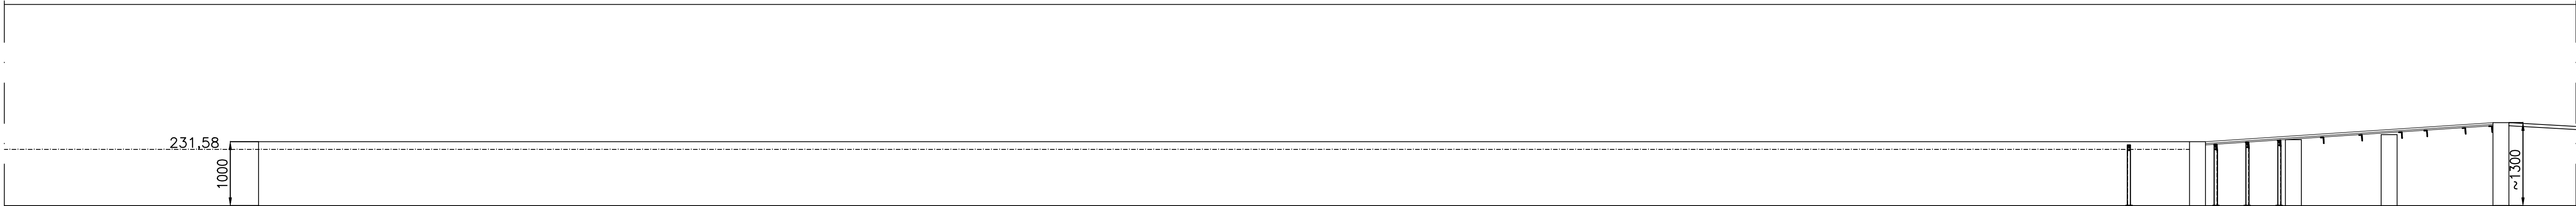

PORT "POD BROWAREM"

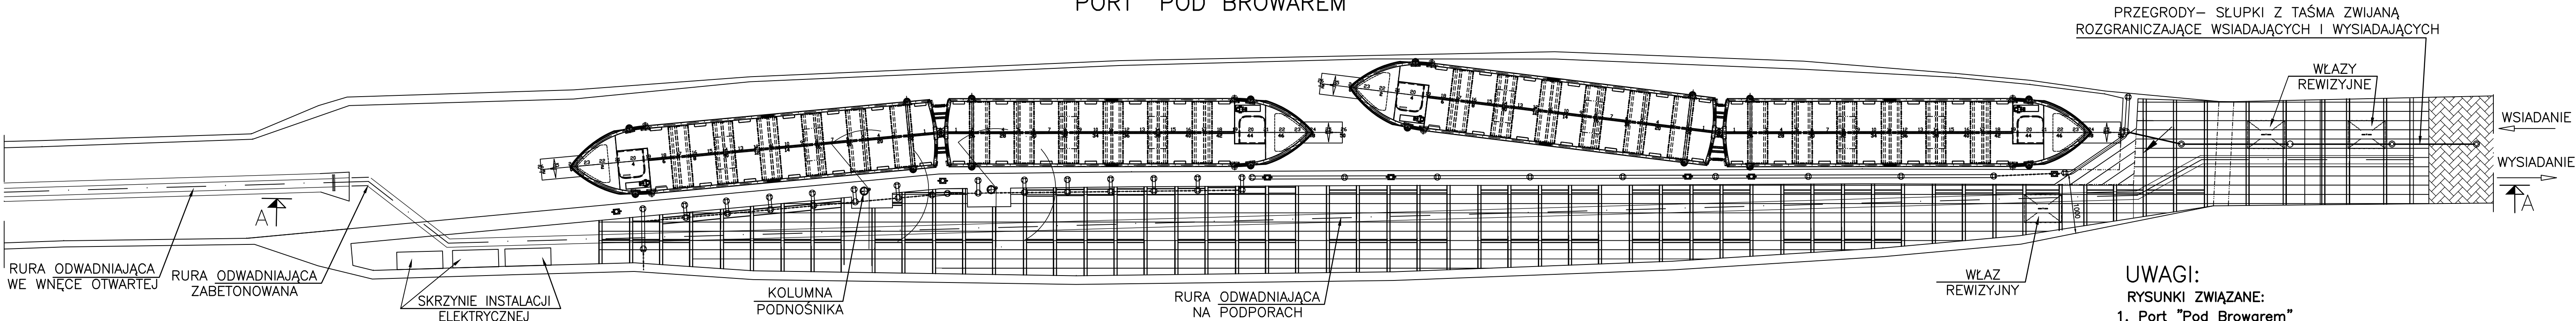

UWAGI:

RYSUNKI ZWIĄZANE:


- | | |
|-------------------------------------|-----------------|
| 1. Port "Pod Browarem" | |
| –mocowanie tulei kolumny podnośnika | 643–S–DP/230–03 |
| 2. Port "Pod Browarem" | |
| –plan pachotłów | 643–S–DP/232–03 |
| 3. Port "Pod Browarem" | |
| –plan barierek | 643–S–DP/251–03 |
| 4. Port "Pod Browarem" | |
| –plan podestów | 643–S–DP/252–03 |

SPOSOBY MOCOWANIA

1:25


PACHOLÓW

TULEJA DO
KOLUMNY PODNOŚNIKA

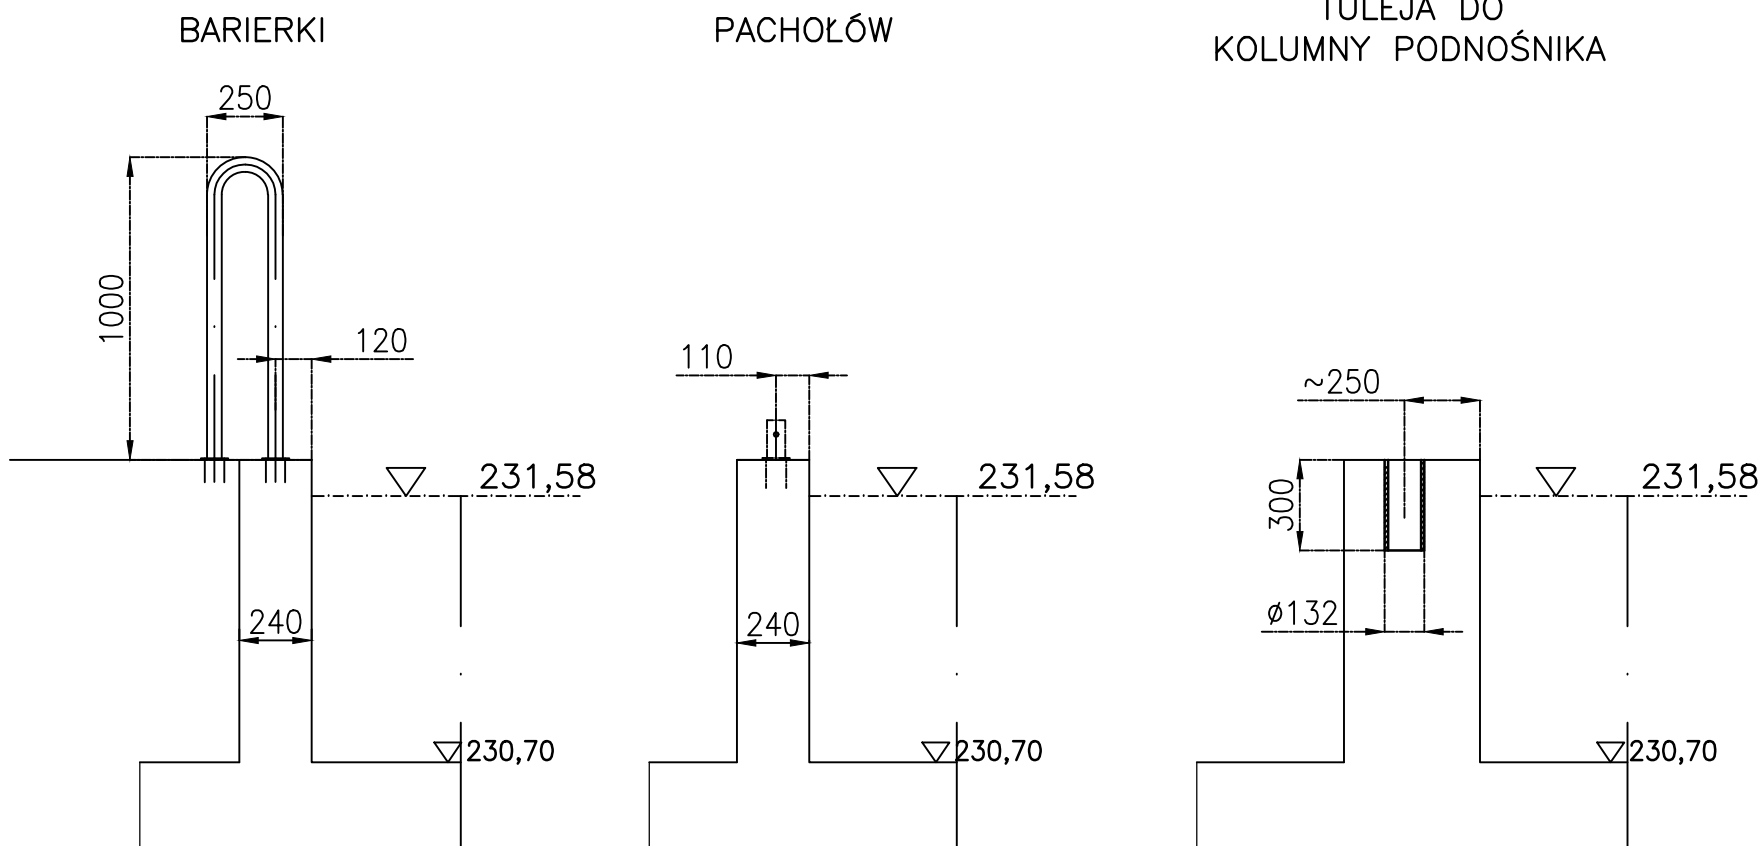

1:25


1:25

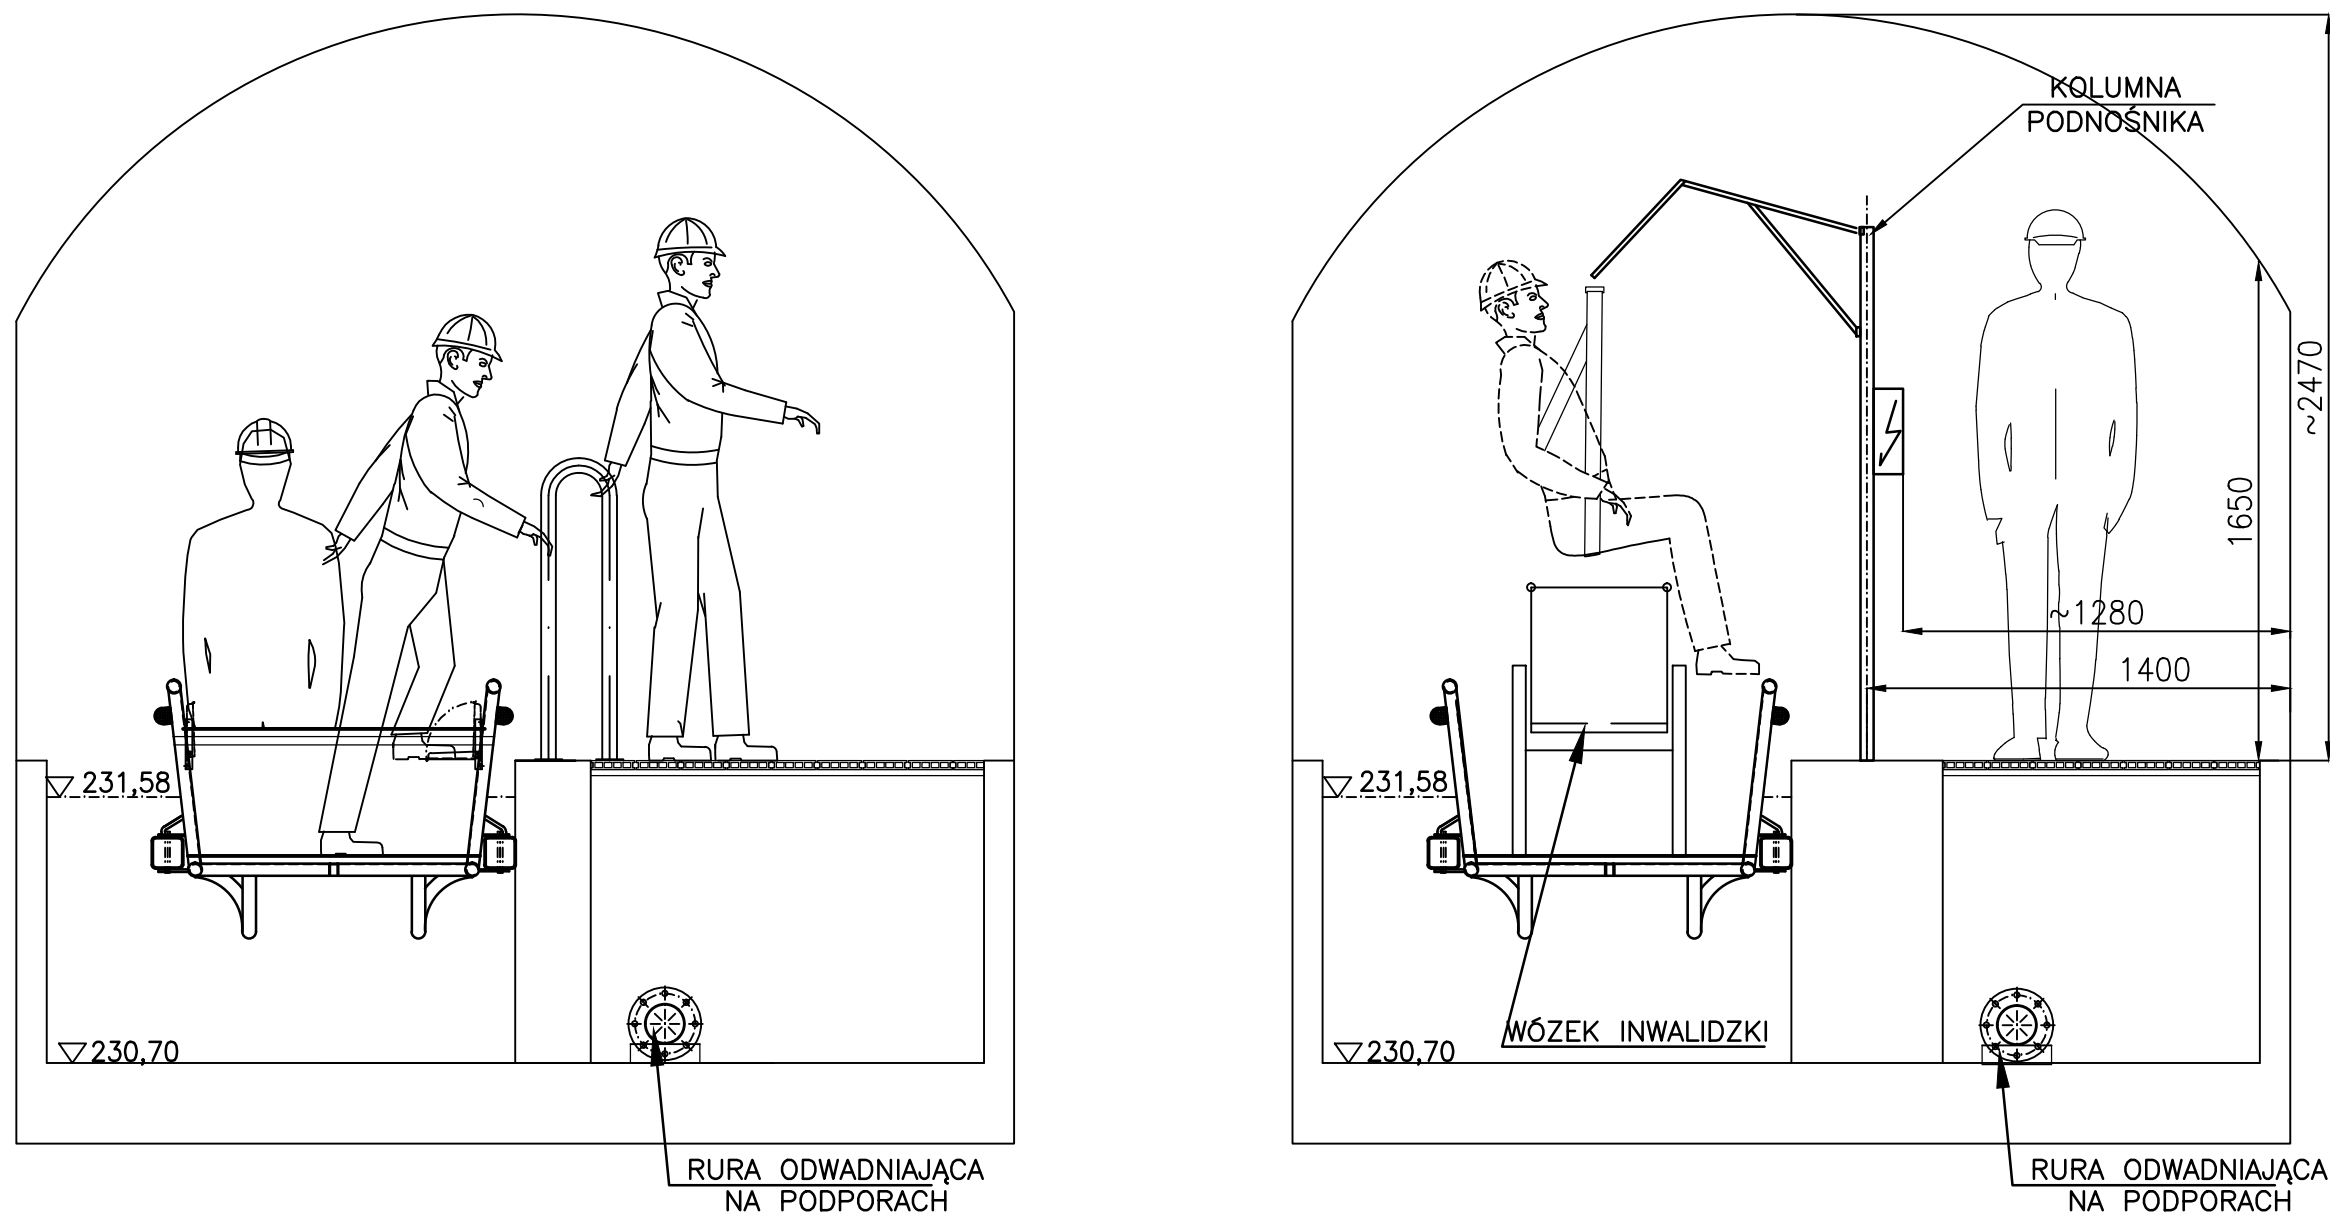

ZMIANY NA RYS. WZGLĘDEM DOKUMENTACJI;-PTR

1. Zmieniono zarys muru działczego i układ przegród w rejonie wyjścia (wejścia).
2. Dostosowano kształt i konstrukcję podestów do nowego zarysu muru działczego oraz rejonu wyjścia (wejścia). Dodano 3 ławy rezywne.
3. Zmieniono rozplanowanie barierki, pacholów oraz tuleji podnośnika, na murze działczym. Dodano przegrody rozdzielające wsiadających od wysiadających.
4. Uaktualniono prowadzenie rury odwadniającej.
5. Pokazano usytuowanie skrzyń instalacji elektrycznej.

DOKUMENTACJA POWYKONAWCZA

WE.		GRUBOŚĆ PISAKA		<125, 150	COL.9-0.13, RED-0.18, WHITE-0.25, YELLOW-0.35, GREEN-0.50, CYAN-0.70,			
				1:75, 1:100<	COL.9-0.05, RED-0.10, WHITE-0.13, YELLOW-0.15, GREEN-0.20, CYAN-0.30,			
06.2017		Data	Nazwisko		<div> Plac Nowy Targ 28 WROCLAW, POLAND ☎ +48 71 344 90 23 FAX +48 71 344 53 69 navicentrum@navicentrum.wroc.pl</div>			
	Konstruował	06.2017	W. SIWIEC					
	Kreślił	06.2017	ACAD					
	Sprawił	06.2017	K. KRYNKE					
	Zatwierdził	06.2017	W. BĄK					
Układano dokumentację	SYSTEM PODZIEMNEGO SPŁYWU ŁÓDZIAMI W WYROBISKACH GŁÓWNEJ KLUCZOWEJ SZTOLNI DZIEDZICZNEJ				Zastępuje rys Nr		Zastąpiony przez rys. Nr	
	PORT "POD BROWAREM"							
	-PLAN KOORDYNACYJNY							
Układano	Masa [kg]	Skala	Format	Nr rysunku	Arkusz		L. ark.	
		1:25	2A4x3	643-S-DP/011-03	1		1	
O	Niniejszy dokument nie może być bez zgody wydawcy kopiowany i rozpowszechniany							