


PORT "SZTOLNIA"  
ul. K. MIARKI 8



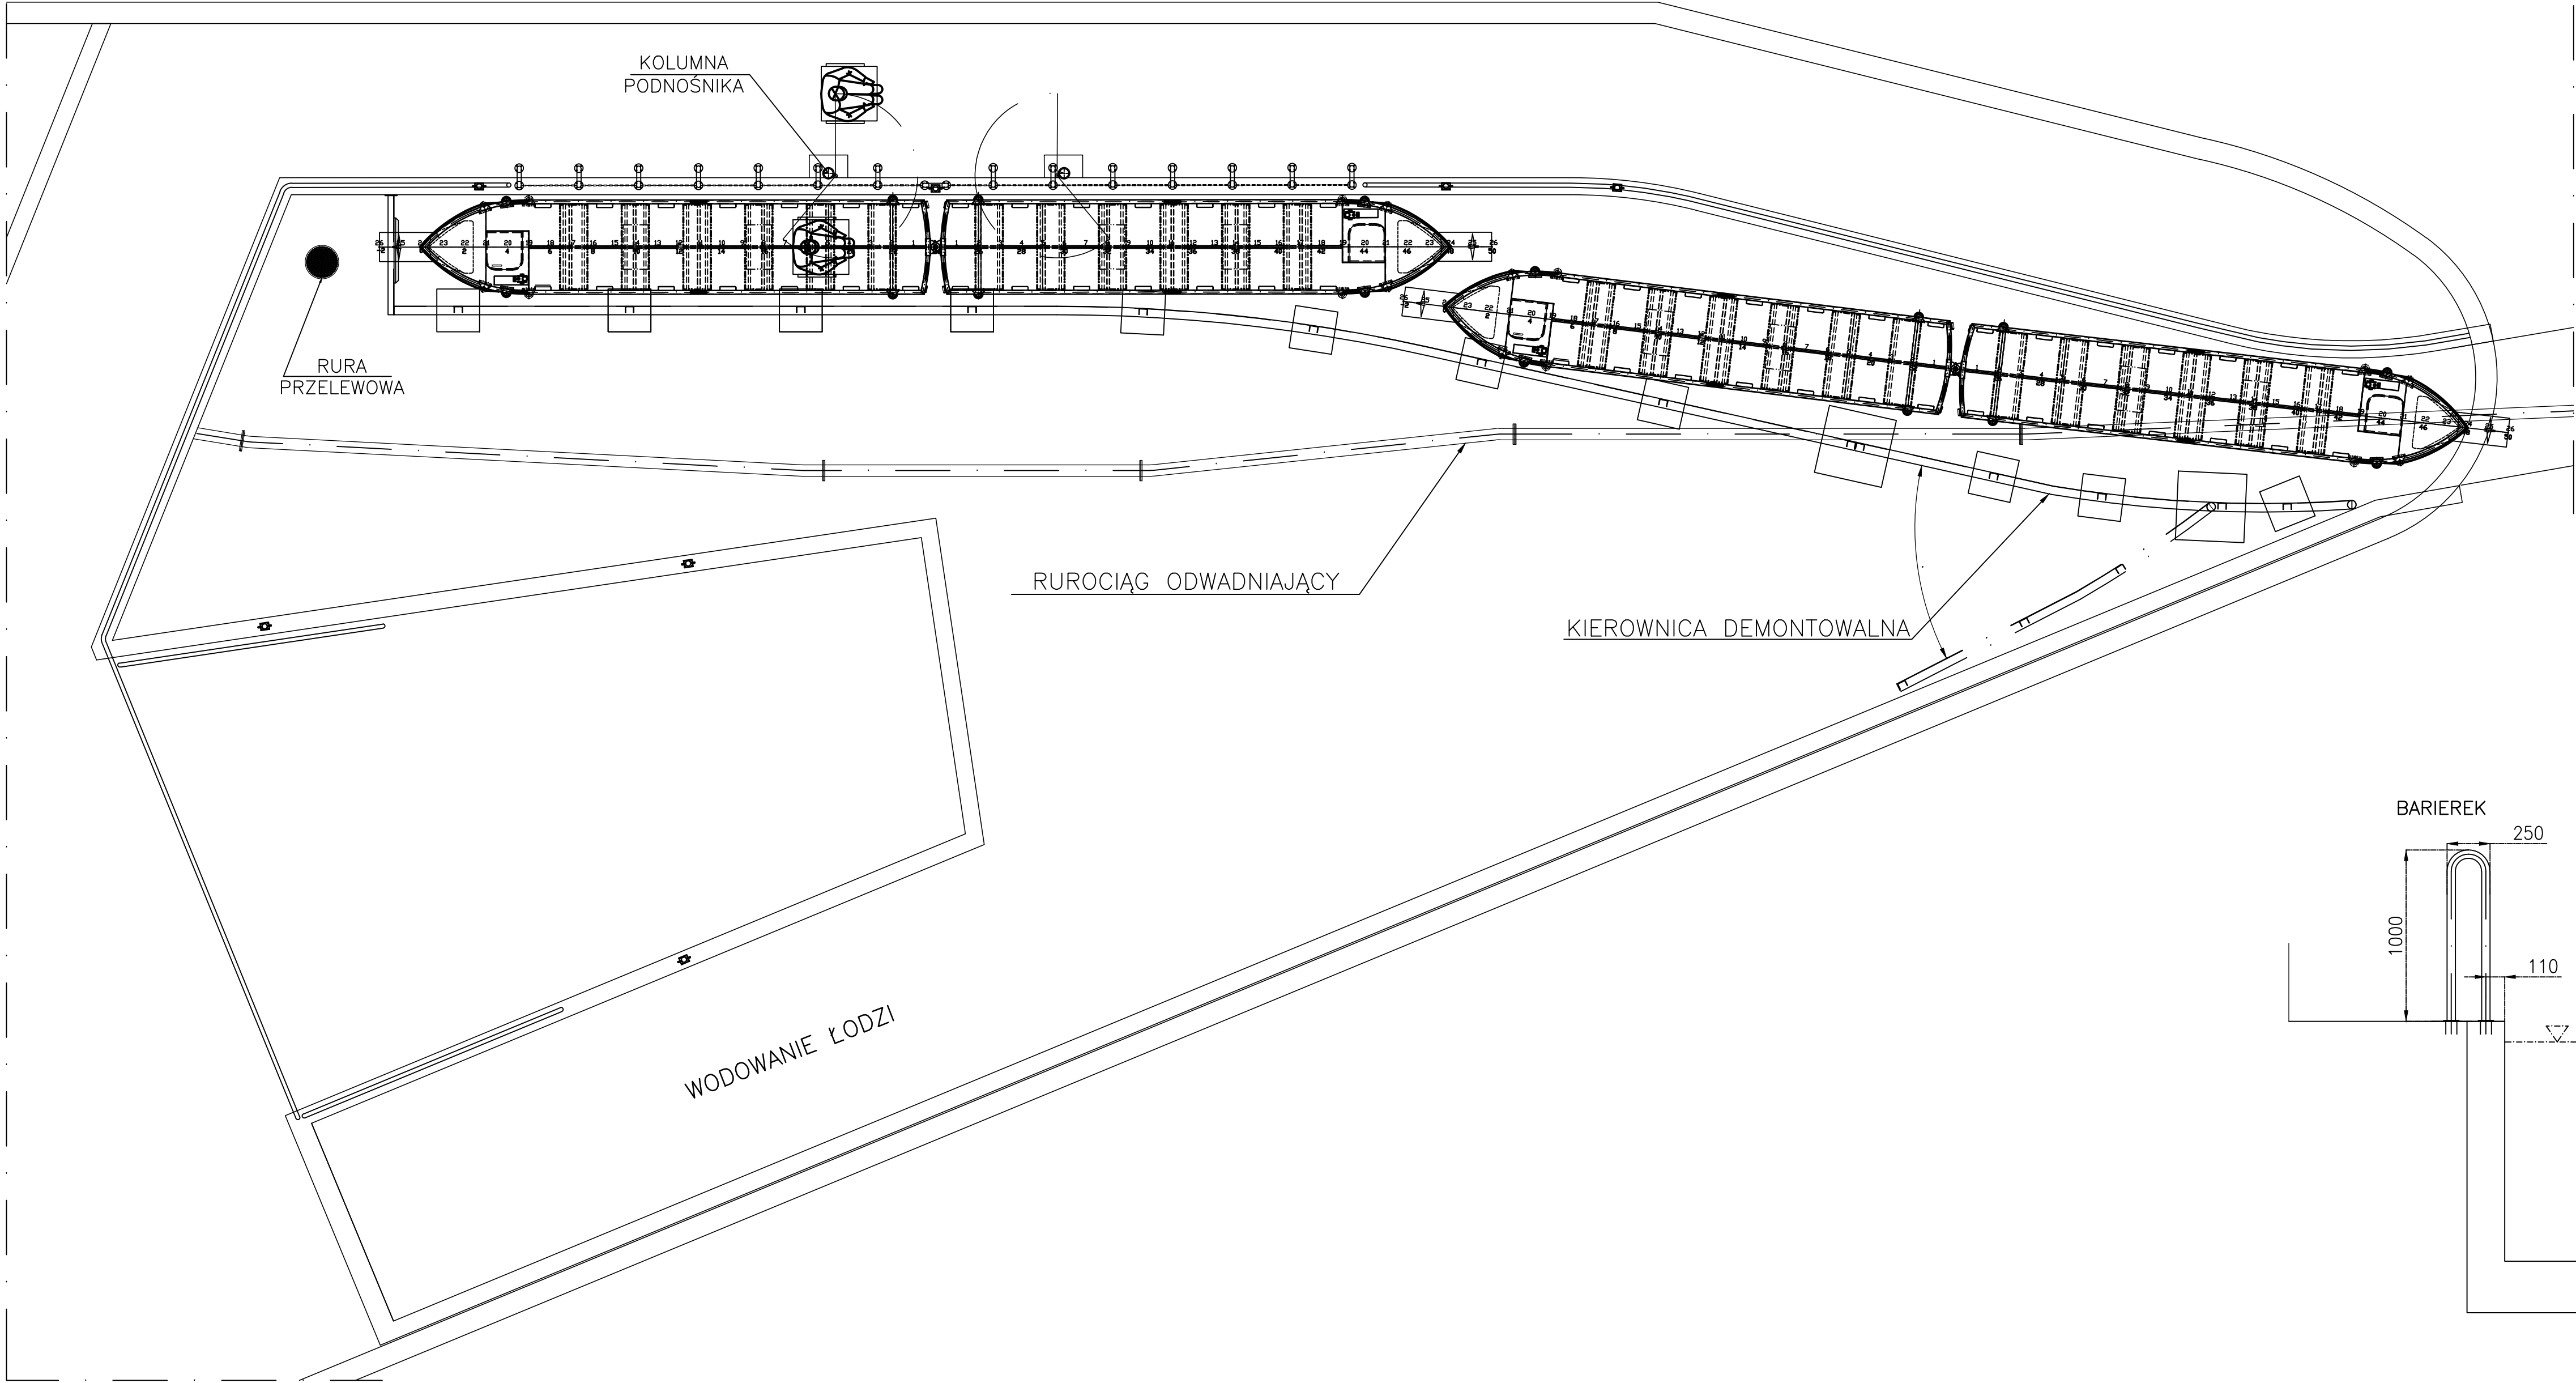


SPOSобы MOCOWANIA

1:25


PACHOLÓW

TULEJA DO  
KOLUMNY PODNOŚNIKA

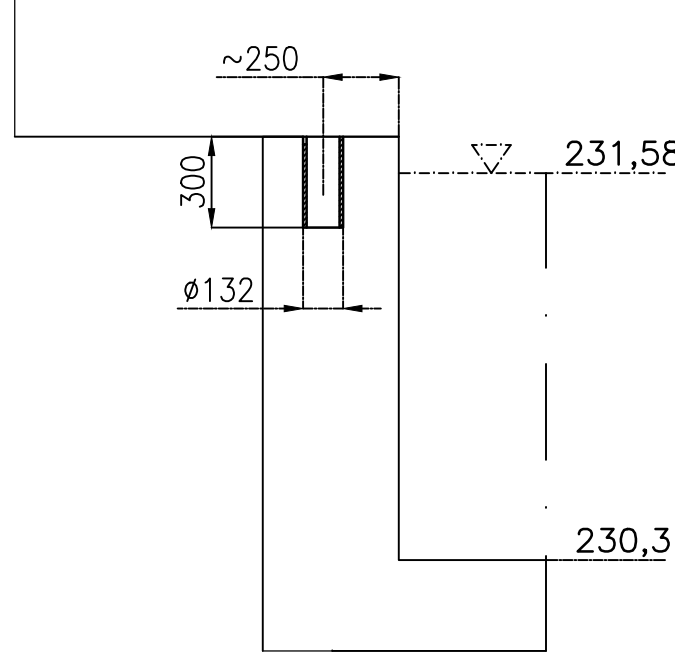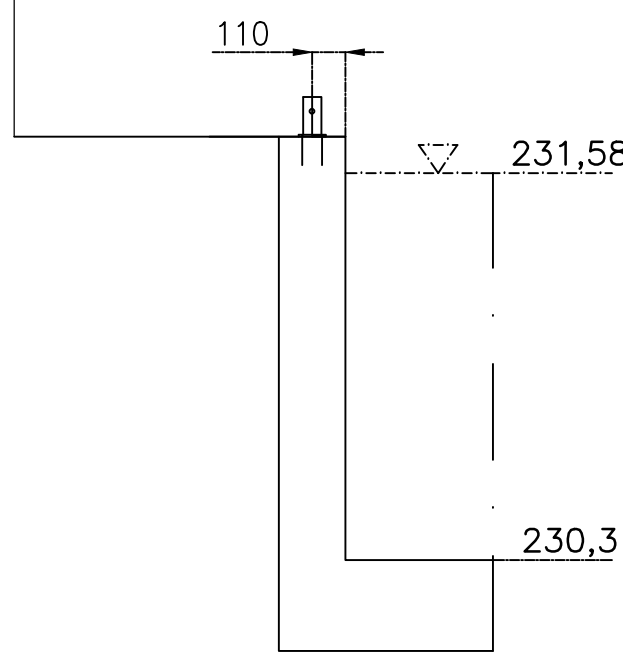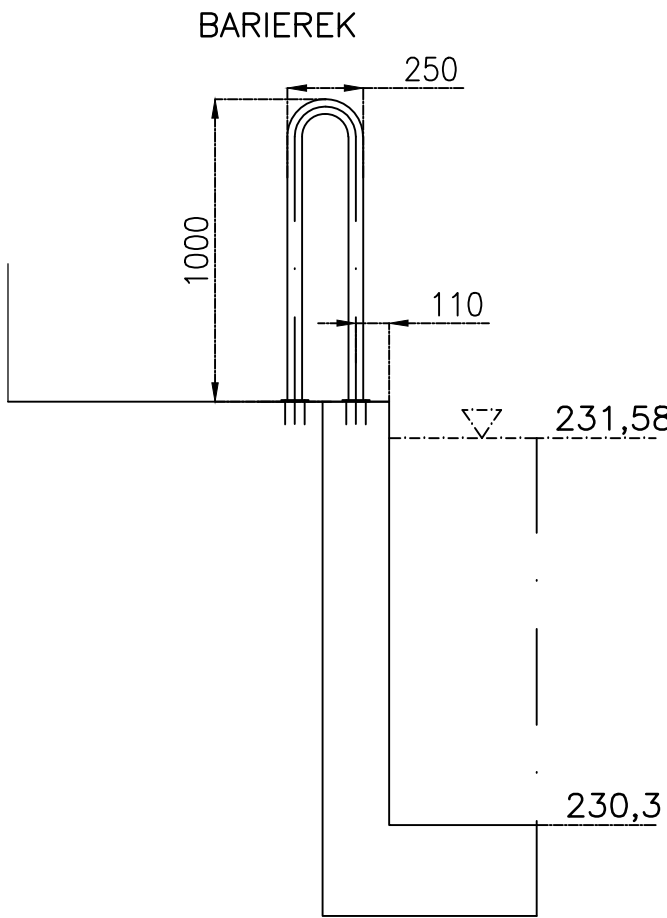


MODEL WSIADANIA  
I WYSIADANIA Z ŁODZI

1:25

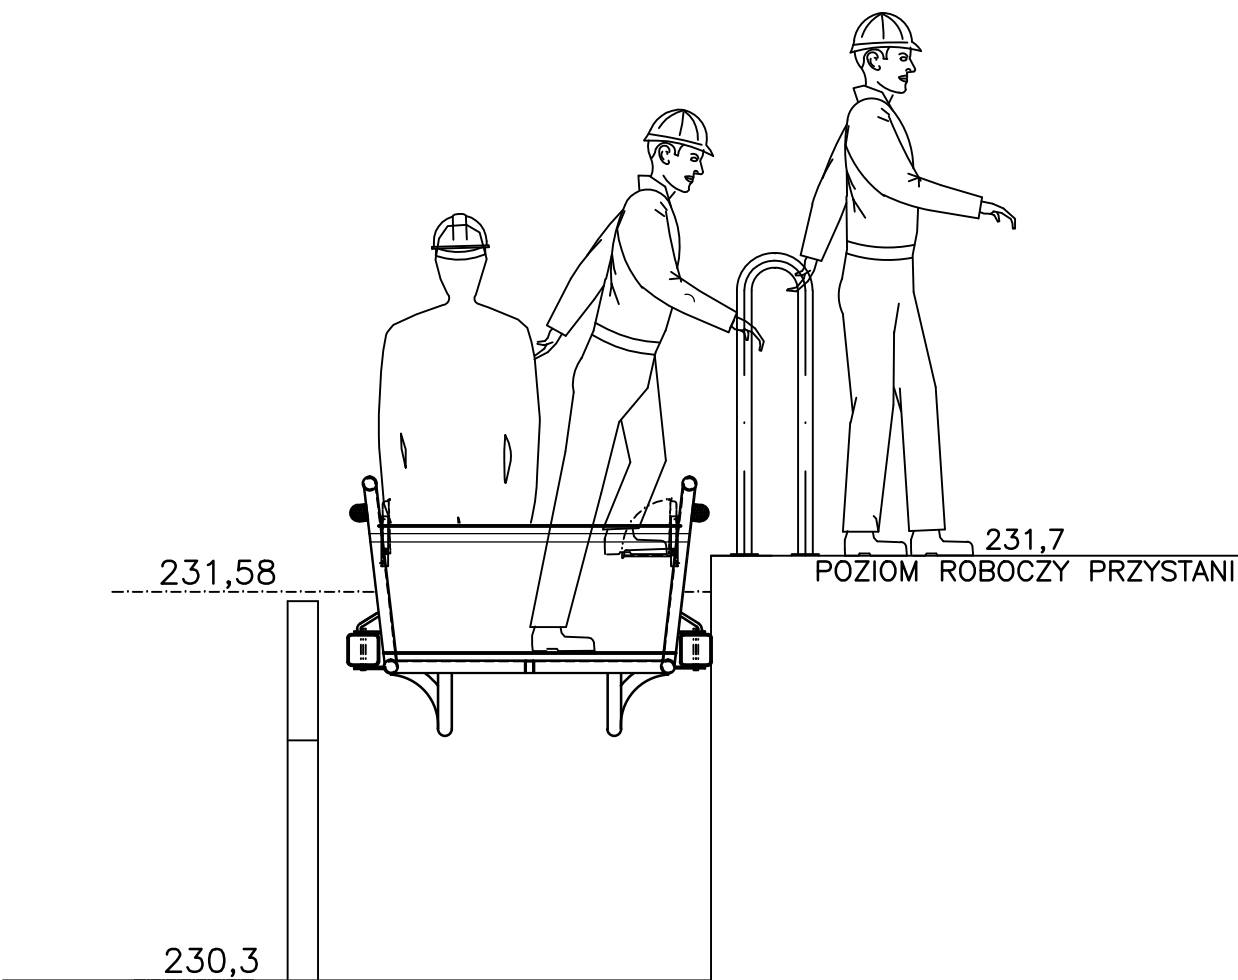

MODEL PODNOSZENIA WÓZKA  
Z OSOBĄ NIEPEŁNOSPRAWNĄ

1:25

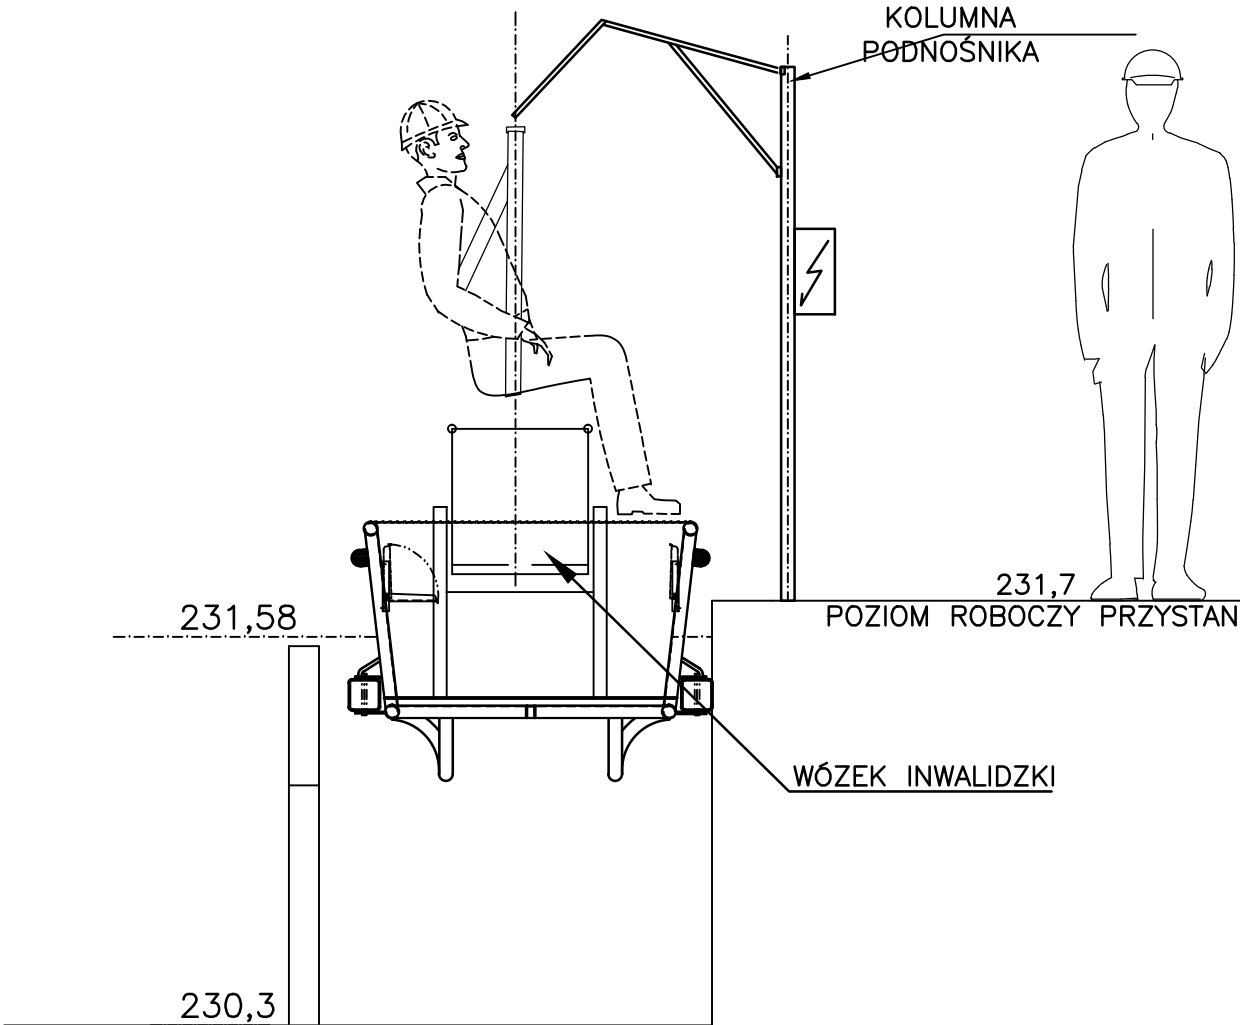

UWAGI:

RYSUNKI ZWIĄZANE:

- Port "SZTOLNIA"  
- płyty "Marki" 643-S-DP/226-02
- Port "SZTOLNIA"  
- plan kierownicy 643-S-DP/227-02
- Port "SZTOLNIA"  
- mocowanie tulei kolumny podnośnika 643-S-DP/230-02
- Port "SZTOLNIA"  
- plan pacholów 643-S-DP/232-02
- Port "SZTOLNIA"  
- plan barieriek 643-S-DP/251-02

ZMIANY NA RYS. WZGLĘDEM DOKUMENTACJI; -PTR

- Zmieniono rozplanowanie, barieriek i pacholów w rejonie nabrzeża Portu.
- Kierownicę od strony rury przelewowej - zamknięto poziomą poprzeczką.
- Uaktualniono prowadzenie rury odwadniającej.
- Uaktualniono poziom wody.

DOKUMENTACJA POWYKONAWCZA

06.2017	GRUBOŚĆ PISAKA		<1:25, 1:50	COL.9-0.13, RED-0.18, WHITE-0.25, YELLOW-0.35, GREEN-0.50, CYAN-0.70,
			1:75, 1:100<	COL.9-0.05, RED-0.10, WHITE-0.13, YELLOW-0.15, GREEN-0.20, CYAN-0.30,
06.2017	Konstruował	06.2017	W. SIWIEC	Podpis
	Kreślił	06.2017	ACAD	
	Sprawdził	06.2017	K. KRYNKE	
	Zatwierdził	06.2017	W. BĄK	
06.2017	SYSTEM PODZIEMNEGO SPŁYWU ŁÓDZIAMI W WYROBISKACH GEÓWNEJ KLUCZOWEJ SZTOLNI DZIEDZICZNEJ			Zastępuje rys Nr
	PORT "SZTOLNIA"			Zastąpiony przez rys. Nr
	- PLAN KOORDYNACYJNY			
06.2017	Masa [kg]	Skala	Format	Nr rysunku
		1:50	A1	643-S-DP/011-02
				Arkusz 1 L. ark. 1
Niniejszy dokument nie może być bez zgody wydawcy kopiowany i rozpowszechniany				