




WIDOK NA BURTE

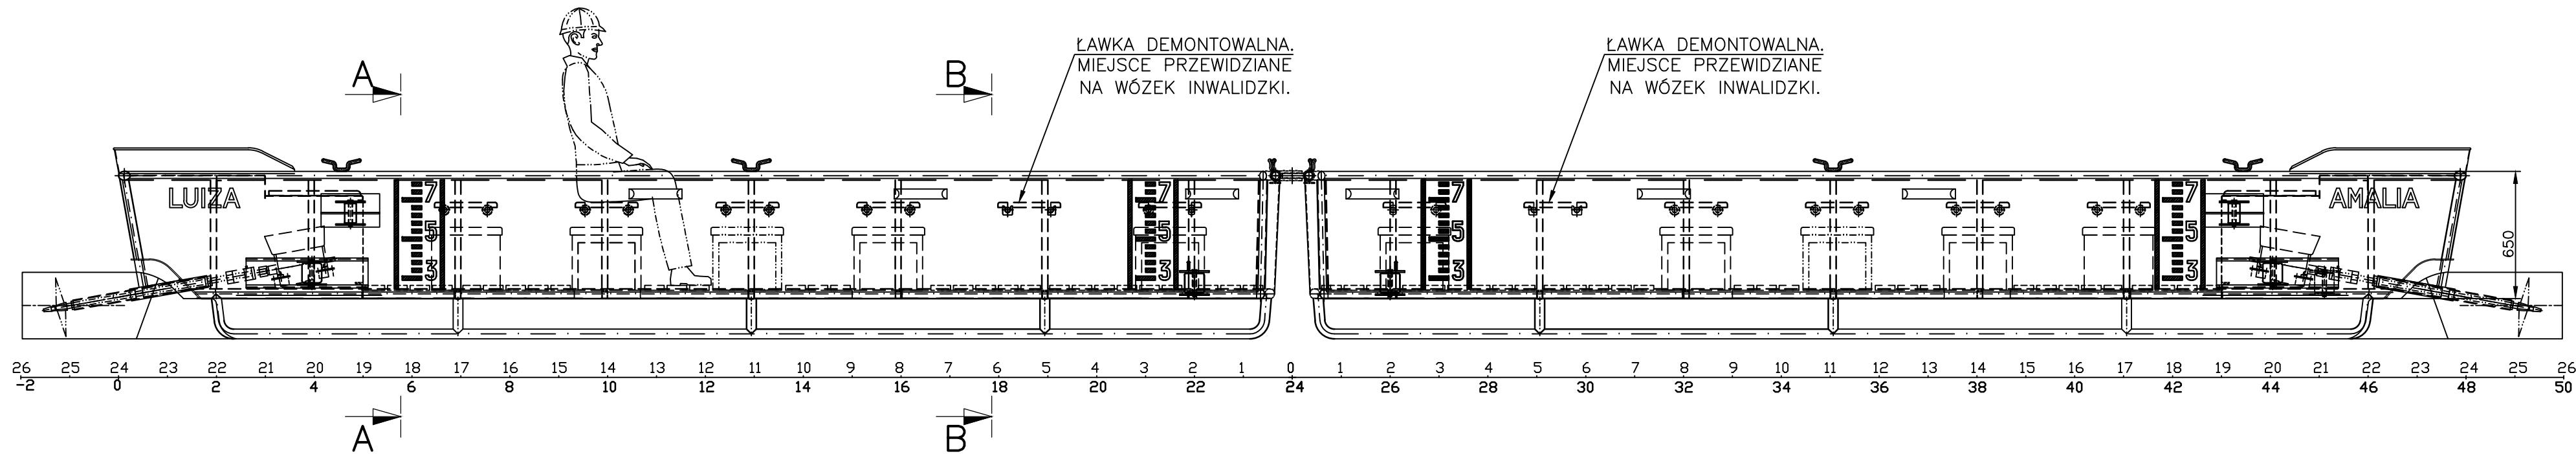

WIDOK NA POKŁAD

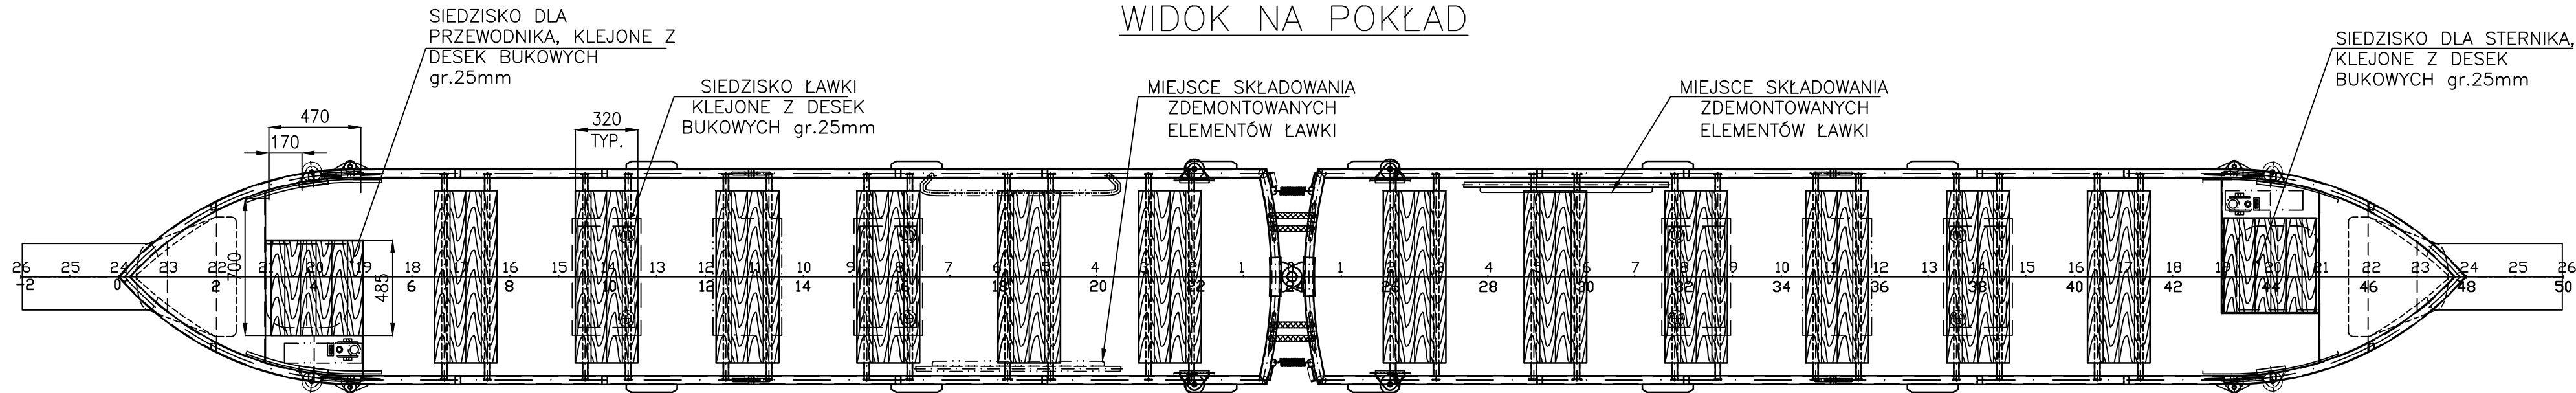

PRZEKRÓJ B-B  
ZE ZDEMONTOWANĄ ŁAWKĄ

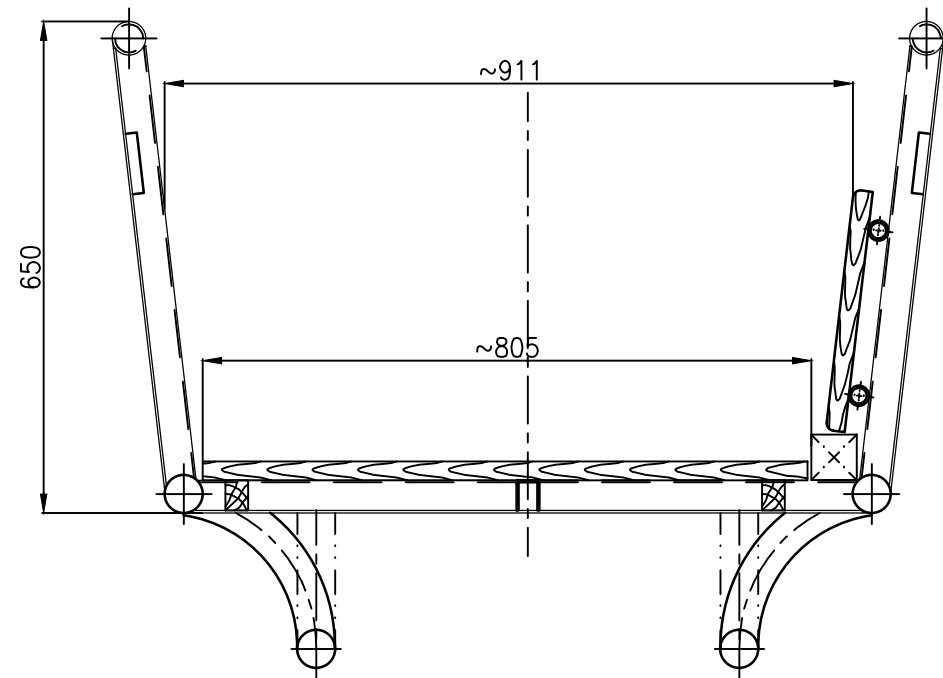

RYSUNEK REFERENCYJNY:  
KONSTRUKCJA KADŁUBA 643-S-DP/104-00

- UWAGI:
- WSPORNIKI STAŁE ŁAWEK (SPAWANE DO KONSTRUKCJI ŁODZI)  
WYKONANO WG RYS. 643-S-DP/104-00
  - ŁAWKI POMALOWANO NA KOLOR ZIELONY.

PRZEKRÓJ  
A1-A1  
1:10



PRZEKRÓJ A-A  
1:10

PRZEKRÓJ  
B1-B1  
1:10




PRZEKRÓJ B-B  
1:10

PRZEKRÓJ  
A2-A2  
1:10

MONTAŻ wg rys.  
643-S-PTR/104-00

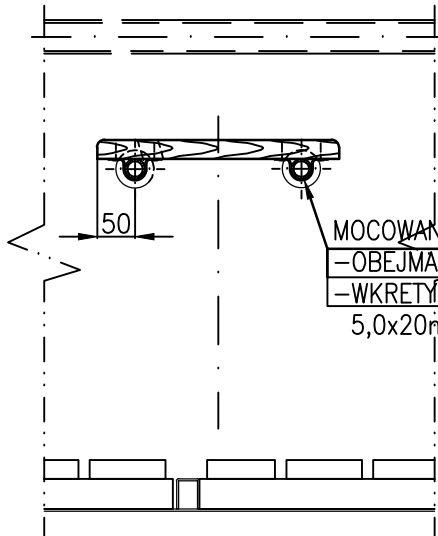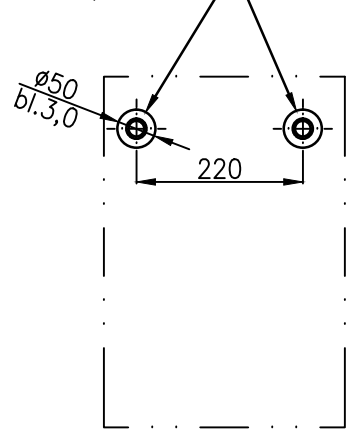

MOCOWANIE SIEDZISKA:  
-OBEJMA > bl. 2,0mm,  
-WKRETY DO DREWNA  
5,0x20mm, 4 szt.

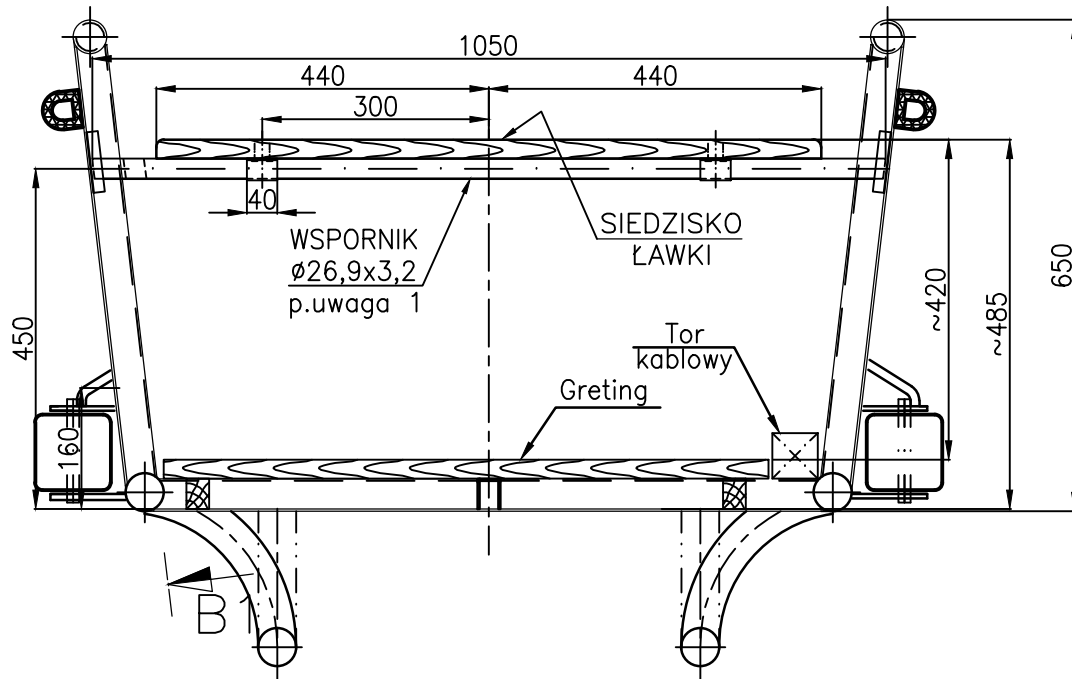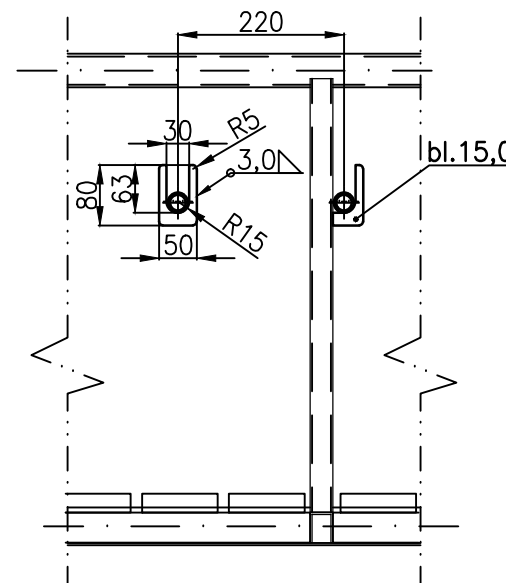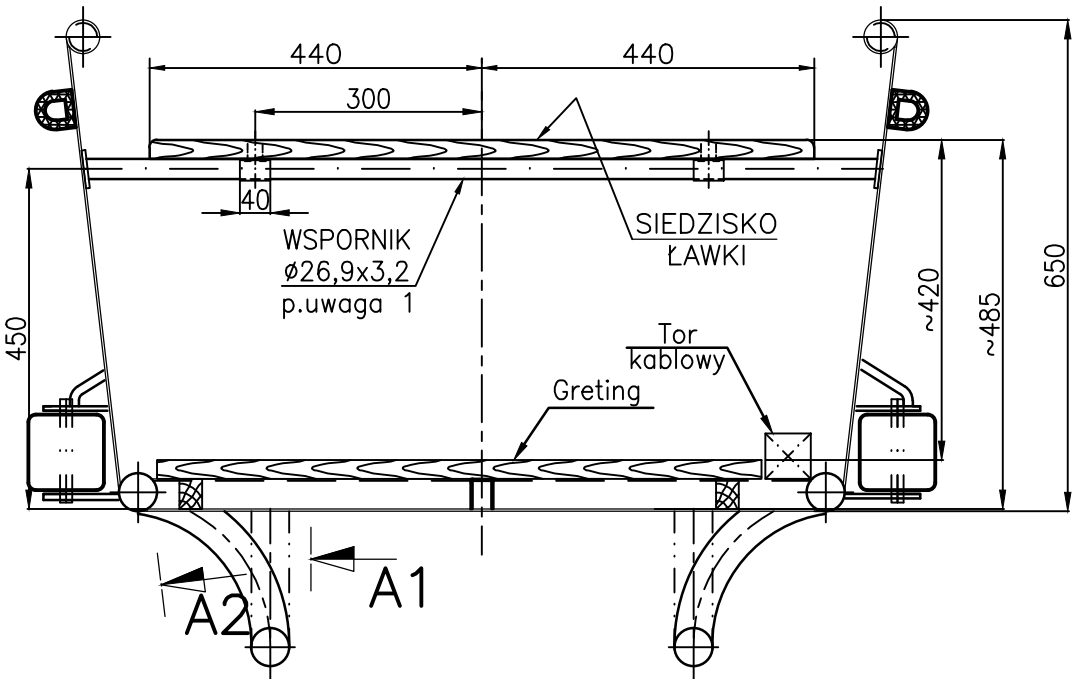

DOKUMENTACJA POWYKONAWCZA

06.2017	GRUBOŚĆ PISAKA		<1:25, 1:50	COL.9-0.13, RED-0.18, WHITE-0.25, YELLOW-0.35, GREEN-0.50, CYAN-0.70,
			1:75, 1:100<	COL.9-0.05, RED-0.10, WHITE-0.13, YELLOW-0.15, GREEN-0.20, CYAN-0.30,
0	Data		Nazwisko	Podpis
	Konstruował		PM / Krk	
	Kreslił		ACAD	
	Sprawdził		WS	
	Zatwierdził		WB	
0	SYSTEM PODZIEMNEGO SPŁYWU ŁODZIAM W WYROBISKACH GŁÓWNEJ KLUCZOWEJ SZTOLNI DZIEDZICZNEJ			Zastępuje rys Nr
	PLAN ŁAWEK			Zastąpiony przez rys. Nr
Masa [kg]		Skala	Format	Nr rysunku
		1:25	2A4x3	643-S-DP/320-00
				Arkusz
				L. ark.
Niniejszy dokument nie może być bez zgody wydawcy kopiowany i rozpowszechniany				