


 
UWAGI:

1. WSZYSTKIE LITERY SĄ WYKONANE Z BLACHY 2,5 mm
2. WSZYSTKIE LITERY MAJĄ ZATĘPIONE KRAWĘDZIE
3. STYL LITER wg ZALECEŃ ARMATORA
4. LITERY POMALOWANO NA BIAŁO RAL9016

ZMIANY NA RYS. WZGLĘDEM DOKUMENTACJI; –PTR

1. Uaktualniono konstrukcję łodzi.

DOKUMENTACJA POWYKONAWCZA

W.B.	GRUBOŚĆ PISAKA		<1:25, 1:50	COL.9-0.13, RED-0.18, WHITE-0.25, YELLOW-0.35, GREEN-0.50, CYAN-0.70,			
			1:75, 1:100<	COL.9-0.05, RED-0.10, WHITE-0.13, YELLOW-0.15, GREEN-0.20, CYAN-0.30,			
06.2017		Data	Nazwisko		Podpis		
	Konstruował	06.2017	PM				
	Kreślił	06.2017	ACAD				
	Sprawdził	06.2017	WS				
	Zatwierdził	06.2017	WB				
Ukludniono dokumentację	SYSTEM PODZIEMNEGO SPŁYWU ŁODZAMI W WYROBISKACH GŁÓWNEJ KLUCZOWEJ SZTOLNI DZIEDZICZNEJ				<div><div>navicentrum</div><div>Plac Nowy Targ 28 WROCŁAW, POLAND</div><div> +48 71 344 90 23  +48 71 344 53 69 navicentrum@navicentrum.wroc.pl</div></div>		
	NAZWA ŁODZI						
					Zastępuje rys Nr		
					Zastąpiony przez rys. Nr		
0	Masa [kg]	Skala	Format	Nr rysunku		Arkusz	L. ark.
		1:25	A4x3	643-S-DP/190-00		1	1
Niniejszy dokument nie może być bez zaody wydawcy kopiowany i rozpowszechniany							