



POZIOM PODŁOGI POMIESZCZENIA
POD BUD. OBSŁUGI RUCHU
TURYSTYCZ. UL. K.MIARKI

MODEL WSIADANIA I WYSIADANIA
Z ŁODZI OSÓB PEŁNOSPRAWNYCH

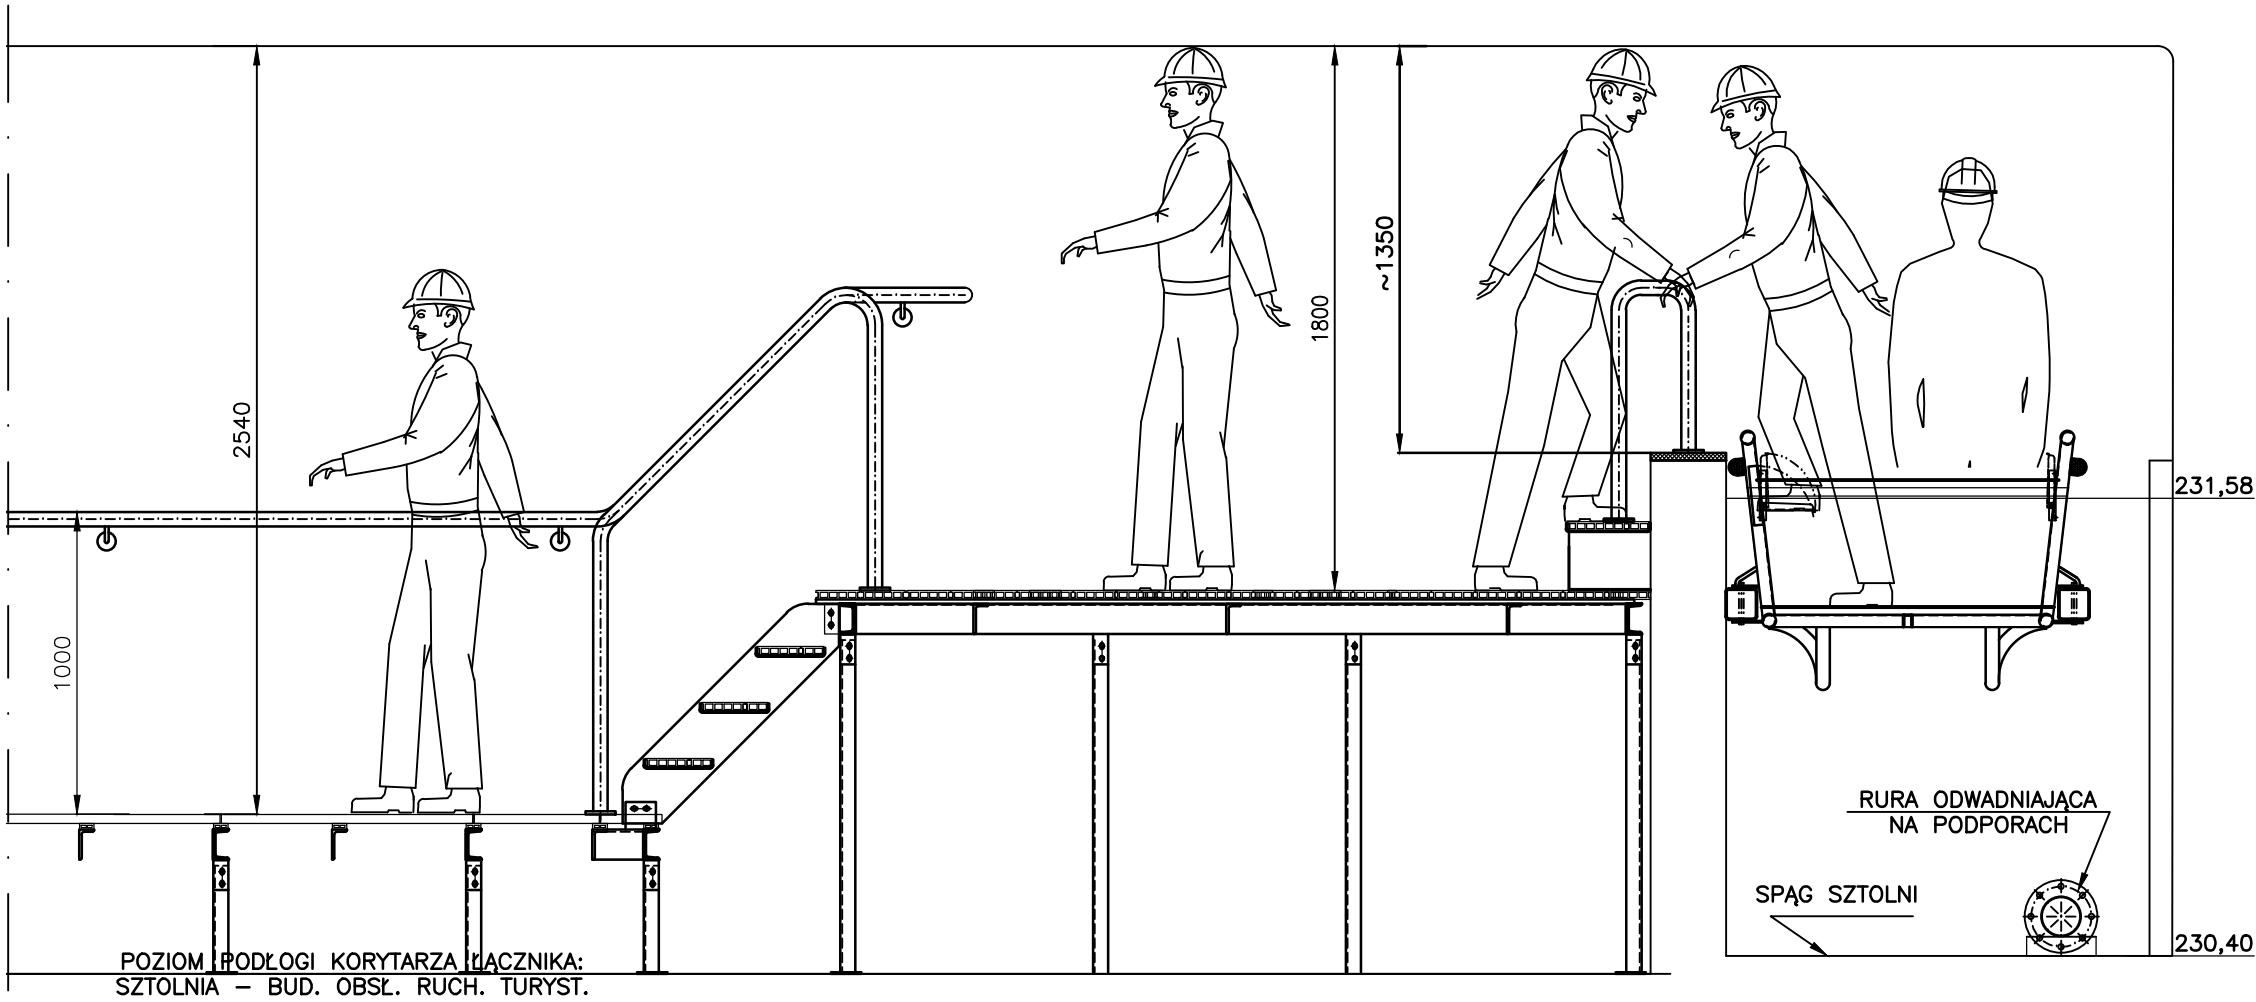


MODEL WSIADANIA I WYSIADANIA
Z ŁODZI OSÓB NIEPEŁNOSPRAWNYCH

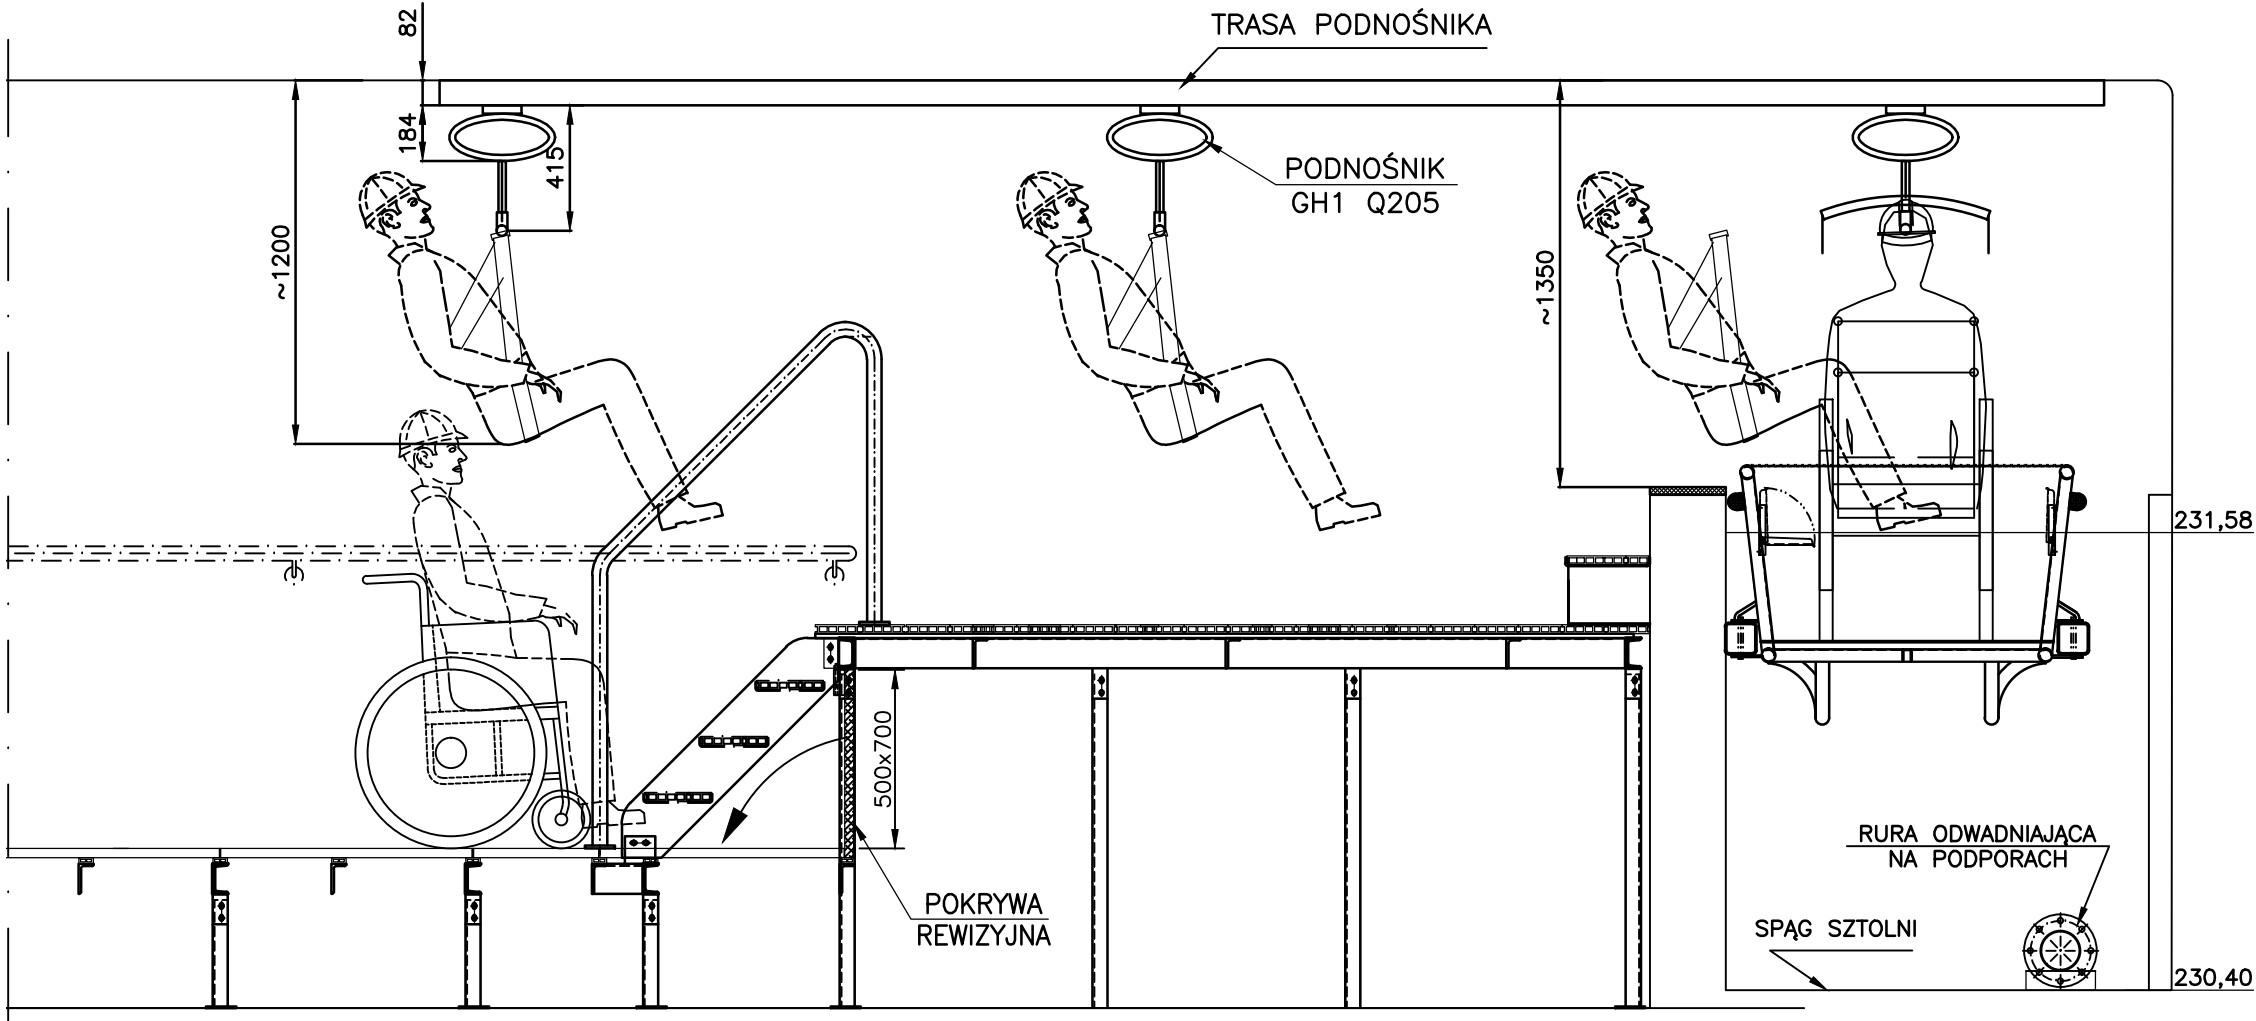

UWAGI:
RYSUNKI ZWIĄZANE:

- | | |
|--|-----------------|
| 1. Port "Przystań"
–plan podnośnika | 643–S–DP/230–05 |
| 2. Port "Przystań"
–plan pachołów | 643–S–DP/232–05 |
| 3. Port "Przystań"
–plan barierek | 643–S–DP/251–05 |
| 4. Port "Przystań"
–plan podestów | 643–S–DP/252–05 |

PRZEKRÓJ A–A

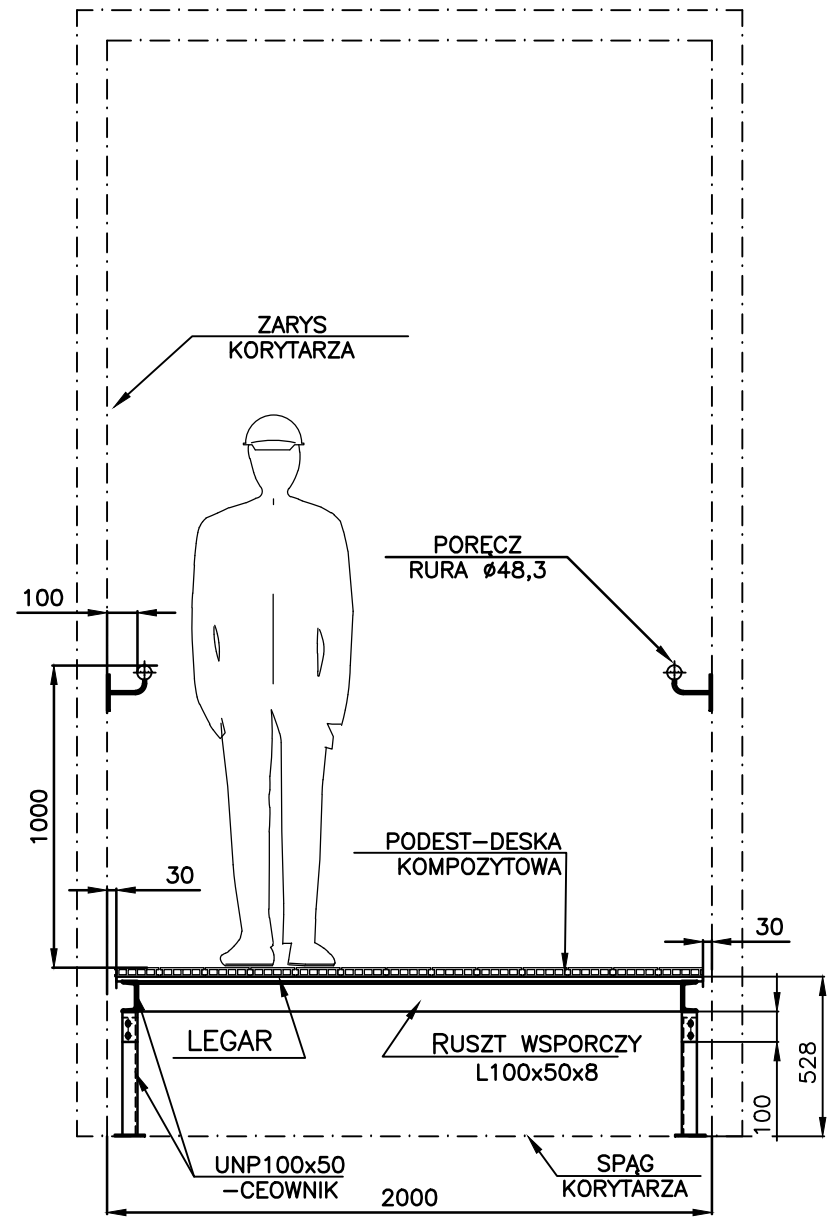

- ZMIANY NA RYS. WZGLĘDEM DOKUMENTACJI;–PTR
1. Zmieniono rozplanowanie podestów, schodów, barierek i pachołów w rejonie nabrzeża (muru dzielącego) Portu "Przystań".
 2. Dodano pionową pokrywę rewizyjną w rejonie schodów.
 3. Dodano podnośnik dla osób niepełnosprawnych.
 4. Dodano stopień przed murem dzielącym.
 5. Przeniesiono stanowisko ładowania akumulatorów w kierunku nabrzeża.
 6. Uaktualniono prowadzenie rury odwadniającej.

DOKUMENTACJA POWYKONAWCZA

06.2017

J.W.B.

GRUBOŚĆ PISAKA

<1:25, 1:50

1:75, 1:100<

COL.9–0.13, RED–0.18, WHITE–0.25, YELLOW–0.35, GREEN–0.50, CYAN–0.70,

COL.9–0.05, RED–0.10, WHITE–0.13, YELLOW–0.15, GREEN–0.20, CYAN–0.30,