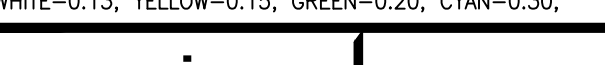


WIDOK NA PORT "PRZYSTAŃ"

DOKUMENTACJA POWYKONAWCZA

- ZMIANY NA RYS. WZGLĘDEM DOKUMENTACJI;-PTR
1. Zmieniono rozplanowanie podestów, schodów w rejonie nabrzeża (muru dzielącego) Przystani.
 2. Dodano pionową pokrywę rewizyjną obok schodów.
 3. Dodano podnośnik dla osób niepełnosprawnych.
 4. Dodano stopień przed murem dzielącym.
 5. Uaktualniono prowadzenie rury odwadniającej.

06.2017, MLB	GRUBOŚĆ PISAKA			<1:25, 1:50	COL.9-0.13, RED-0.18, WHITE-0.25, YELLOW-0.35, GREEN-0.50, CYAN-0.70,	
				1:75, 1:100<	COL.9-0.05, RED-0.10, WHITE-0.13, YELLOW-0.15, GREEN-0.20, CYAN-0.30,	
		Data	Nazwisko		Podpis	
	Konstruował	06.2017	PM	<div></div> <div>Plac Nowy Targ 28</div> <div>WROCLAW, POLAND</div> <div>+48 71 344 90 23</div> <div>FAX +48 71 344 53 69</div> <div>navicentrum@navicentrum.wroc.pl</div>		
	Kreślił	06.2017	ACAD			
Sprawdził	06.2017	WS				
Zatwierdził	06.2017	WB				
Uaktualniona dokumentacja	SYSTEM PODZIEMNEGO SPŁYWU ŁÓDZIAMI W WYROBISKACH GŁÓWNEJ KLUCZOWEJ SZTOLNI DZIEDZICZNEJ					Zastępuje rys Nr
	PORT "PRZYSTAŃ"					Zastąpiony przez rys. Nr
	-PLAN PODESTÓW					
Uaktualniona dokumentacja	Masa [kg]	Skala	Format	Nr rysunku	Arkusz	L. ark.
		1:25	A1	643-S-DP/252-05	1	1
0	Niniejszy dokument nie może być bez zgody wydawcy kopiowany i rozpowszechniany					