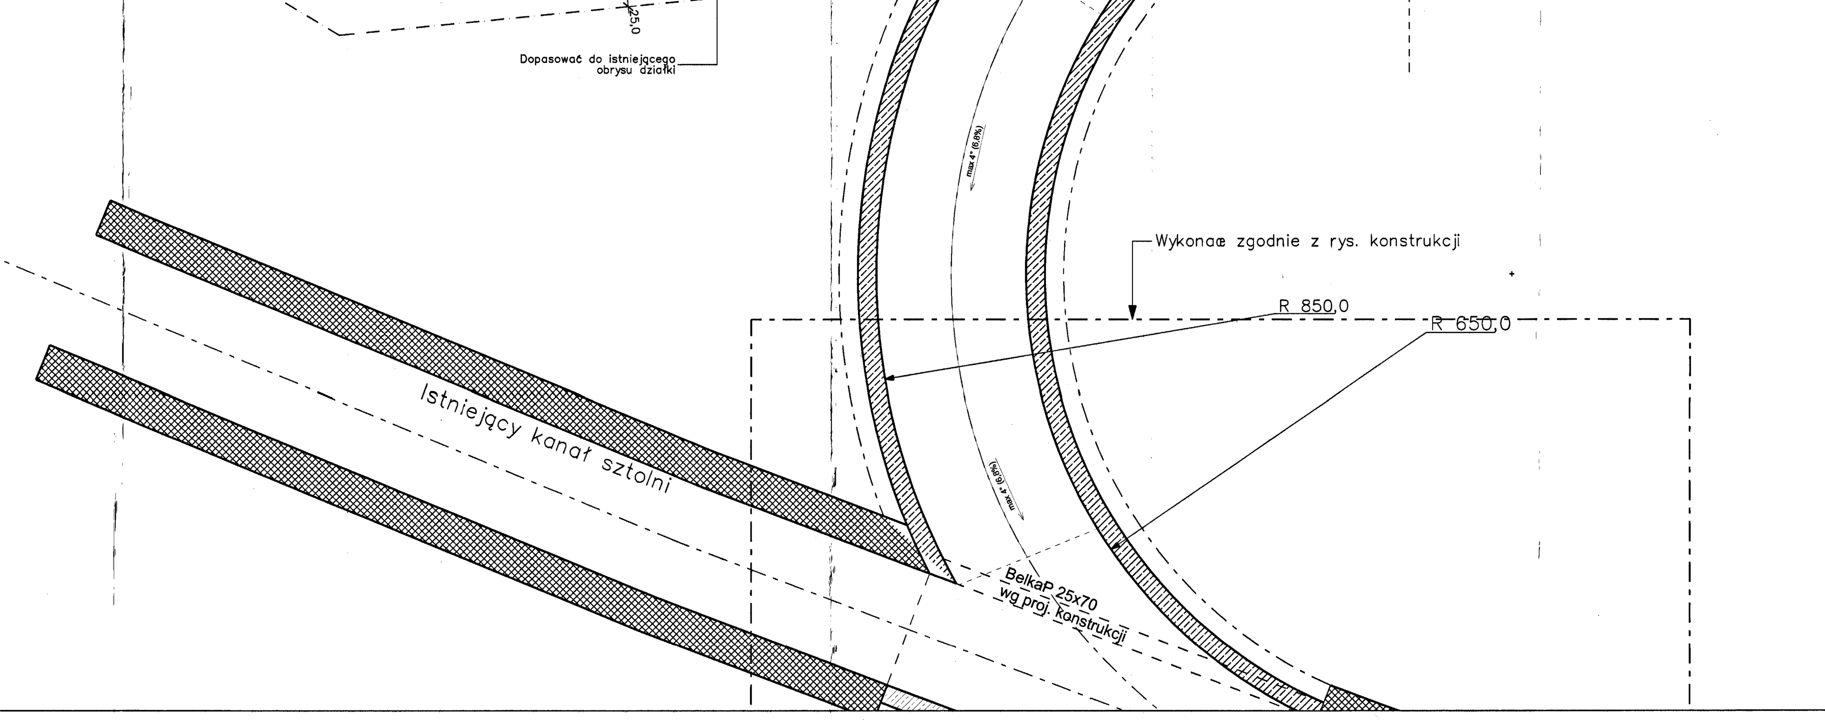

-1.1	Klatka ewakuacyjna	
9,22 m2	Pos. ceramiczna	

-1.2	Pom. gospodarcze
3,40 m2	Pos. ceramiczna

-1.3	Komunikacja
38,47 m2	Pos. ceramiczna

-1.4	Pom. teczniczne/ zaplecze
10,00 m2	Pos. ceramiczna

-1.5	WC męski
9,30 m2	Pos.ceramiczna

-1.6	WC damski
7,70 m2	Pos. ceramiczna

-1.7	WC niepełnosprawny
4,20 m2	Pos. ceramiczna

-1.8	Pom. porządkowe
2,10 m2	Pos. ceramiczna

-1.9	Magazyn odzieży ochronnej
9,65 m2	Pos. ceramiczna

-1.10	Pom. techniczne
12,65 m2	Beton zacierany na gładko

-1.11	Wejście na peron
30,00 m2	Beton zacierany na gładko

-1.12	Peron, Bocznica, Łącznik
212,50 m2	Beton zacierany na gładko

-1.13	Pom. techniczne/ klimatyzatornia
24,15 m2	Beton zacierany na gładko

-1.13a	Pom. techniczne/ serwerownia
18,73 m2	Beton zacierany na gładko

-1.14	Kotłownia
26,42 m2	Beton zacierany na gładko

-1.15	Pom. techniczne przepompownia
4,35 m2	Beton zacierany na gładko

Uwaga:
Rysunek należy rozpatrywać projektem konstrukcyjnym oraz z rysunkami szczegółowymi A1; A2; A3; A4; A5; A6; A7; A8; A9; A10; A11; A12; A13; A14; A15; A16; A17; A18; A19; A20; A21; A22; A23 Z3; i rysunkami terenu T1–T33

W ścianach żelbetowych piwnic pręty Ø 12 co 25cm w dwóch płaszczyznach, zakotwić przynajmniej 50cm w stropie.

UWAGA, ELEMENTY STALOWE ŚCIANY RYGLOWEJ MAJĄCE KONTAKT Z TERENEM NALEŻY ZABEZPIECZYĆ DWUWARSTWOWĄ POWŁOKĄ NA BAZIE MODYFIKOWANEJ ŻYWICY EPOKSYDOWEJ DO STOSOWANIA NA POWIERZCHNIACH STALOWYCH ZAKOPANYCH W ZIEMI LUB ZATOPIONYCH W WODZIE

UWAGA:
- WSZYSTKIE ELEMENTY KONSTRUKCJI WYKONAĆ ZGODNIE Z PROJEKTEM KONSTRUKCJI
- WSZYSTKIE ZASTOSOWANE ELEMENTY CHEMII BUDOWLANEJ (IZOLACJE, USZCZELNIENIA, IMPREGNATY, ŚRODKI GRUNTUJĄCE ITD.) MUSZĄ BYĆ DOBIERANE I STOSOWANE ZGODNIE Z INSTRUKCJAMI I SPECYFIKACJAMI PRZYJĘTEGO SYSTEMU

Dokumentacja powykonawcza

BRUS, LACHOWICZ - ARCHITEKCI
41-800 ZABRZE UL. WOLNOŚCI 345a / p. 302 tel./fax (32) 771 13 01

RZUT PIWNICY

DATA	BRANŻA	NR PROJ.	SKALA
LIPIEC 2012	P.W./ARCH.	489/79/PW/2011	1:50

PROJ. POWYKON.

4