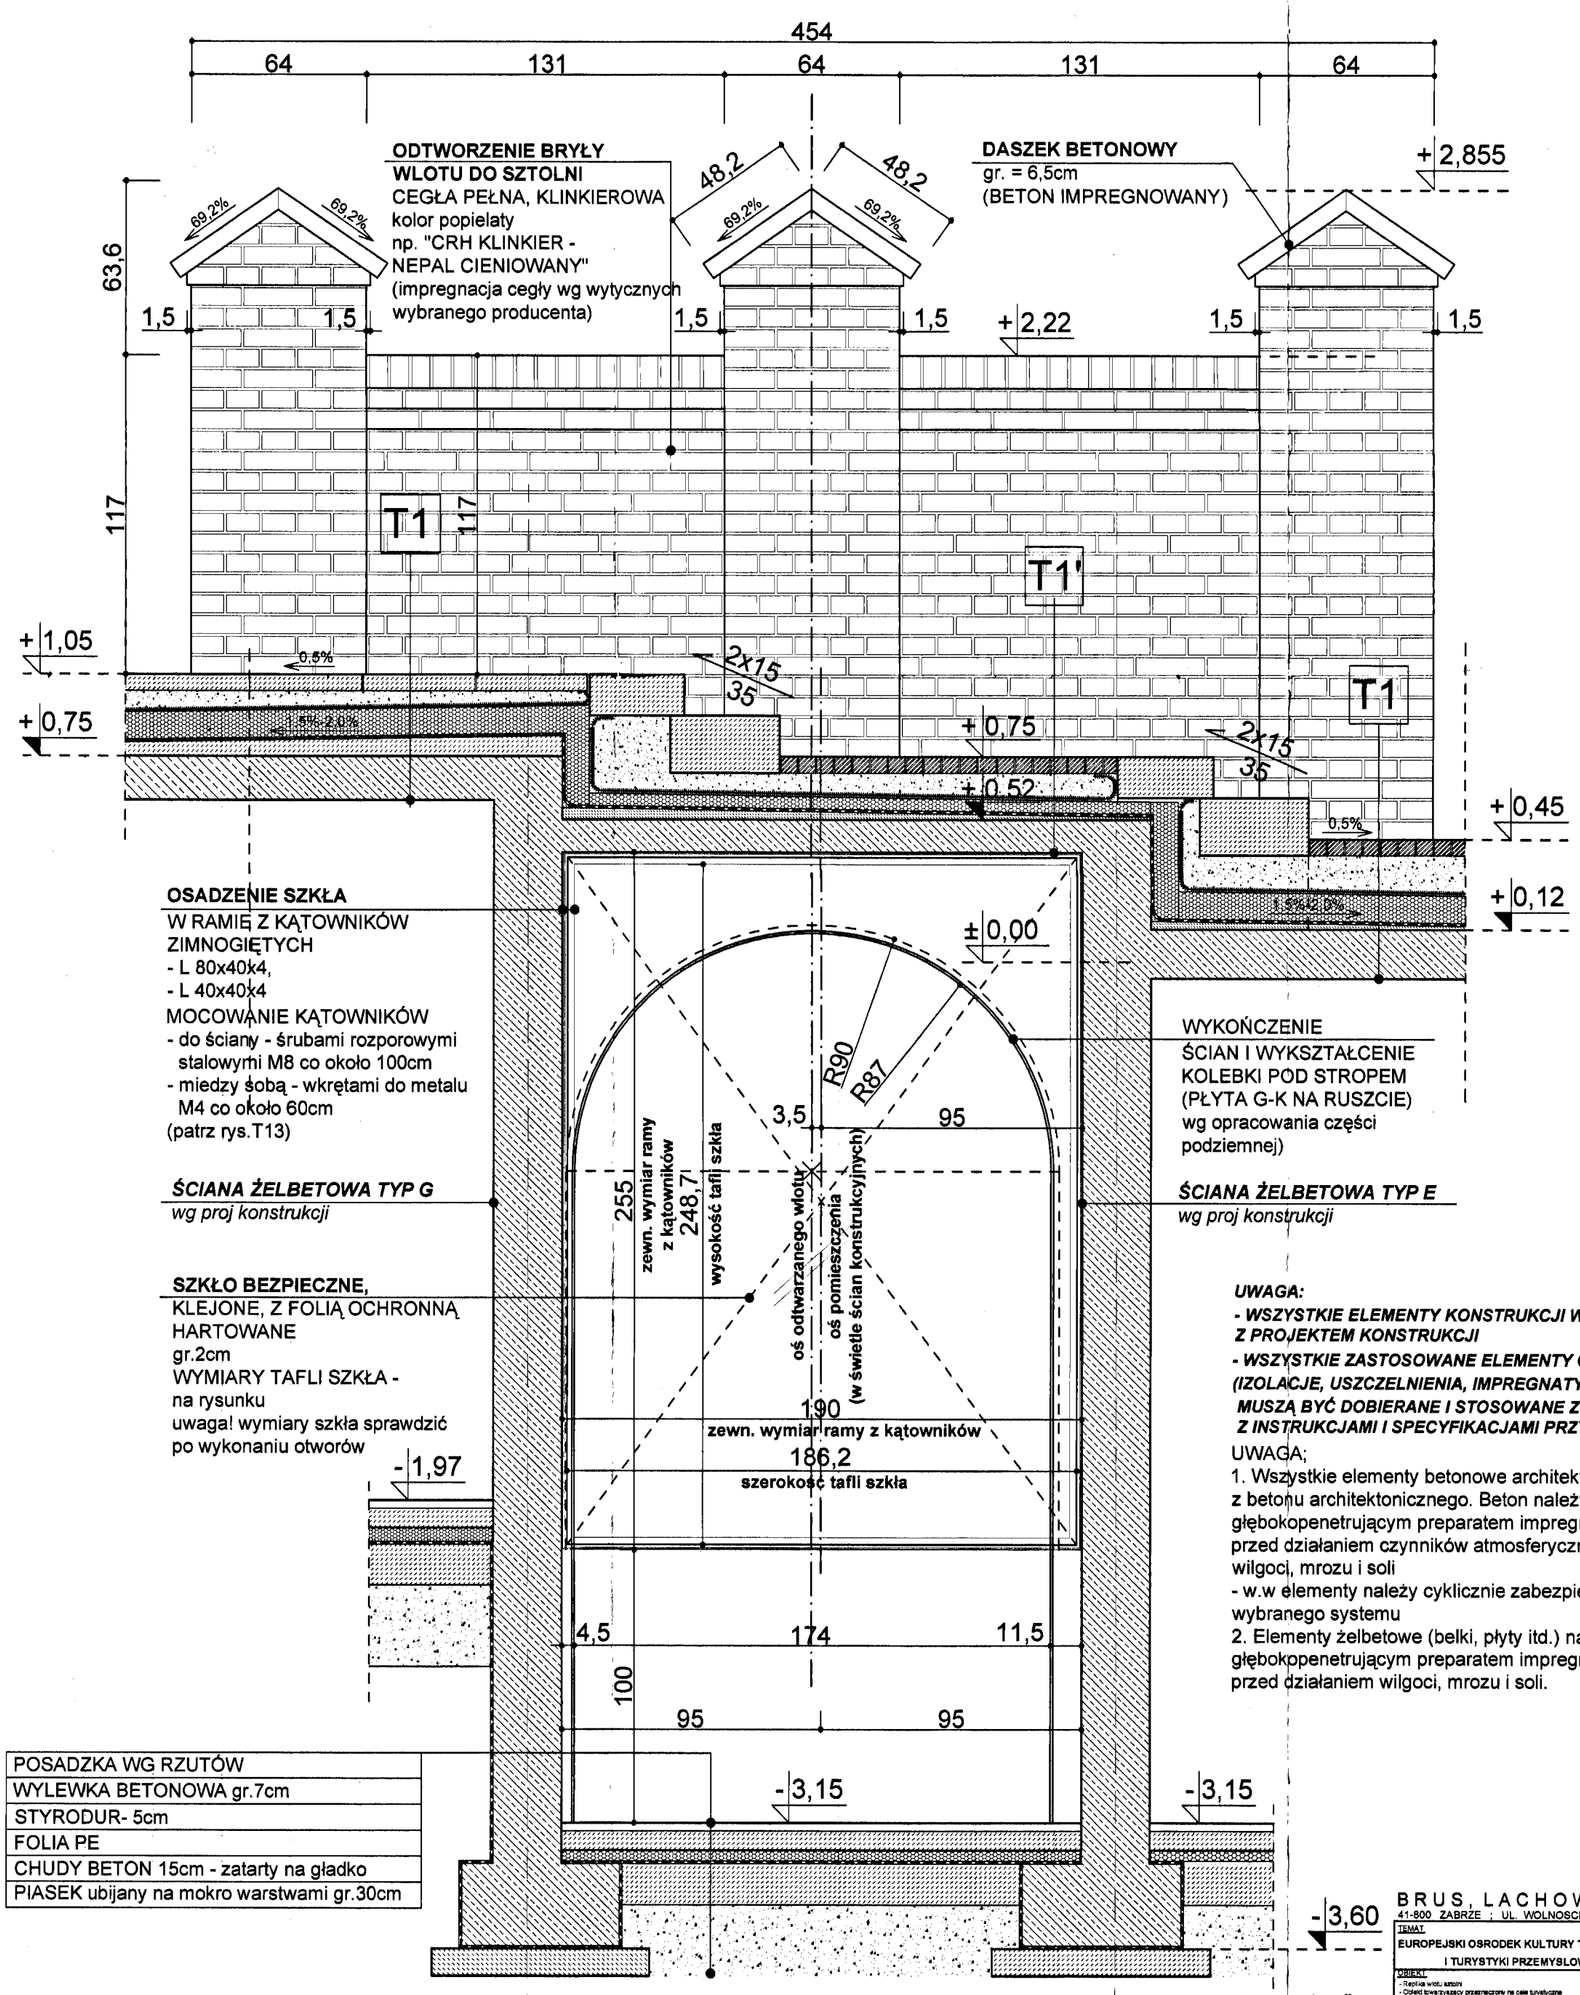

POSADZKA WG RZUTÓW
WYLEWKA BETONOWA gr.7cm
STYRODUR- 5cm
FOLIA PE
CHUDY BETON 15cm - zatarty na gładko
PIASEK ubijany na mokro warstwami gr.30cm

DOKUMENTACJA POWYKONAWCZA

UWAGA:
- WSZYSTKIE ELEMENTY KONSTRUKCJI WYKONAĆ ZGODNIE Z PROJEKTEM KONSTRUKCJI
- WSZYSTKIE ZASTOSOWANE ELEMENTY CHEMII BUDOWLANEJ (IZOLACJE, USZCZELNIENIA, IMPREGNATY, ŚRODKI GRUNTUJĄCE ITD.) MUSZĄ BYĆ DOBIERANE I STOSOWANE ZGODNIE Z INSTRUKCJAMI I SPECYFIKACJAMI PRZYJETEGO SYSTEMU

UWAGA;
1. Wszystkie elementy betonowe architektury terenowej należy wykonać z betonu architektonicznego. Beton należy zabezpieczyć bezbarwnym, głębokopenetrującym preparatem impregnującym, zabezpieczającym przed działaniem czynników atmosferycznych, w szczególności wilgoci, mrozu i soli
- w.w elementy należy cyklicznie zabezpieczać, zgodnie z instrukcjami wybranego systemu
2. Elementy żelbetowe (belki, płyty itd.) należy zabezpieczyć głębokopenetrującym preparatem impregnującym, zabezpieczającym przed działaniem wilgoci, mrozu i soli.

Gliwickie Przedsiębiorstwo Budownictwa Przemysłowego SA
KIEROWNIK BUDOWY
inż. ARKADIUSZ BURDA
uprawnienia budowlane do kierowania robotami budowlanymi bez ograniczeń w specjalności konstrukcyjno-budowlanej
nr upr. 385/02

„Inwest - Complex"
sp. z o.o. Gliwice
Inspektor nadzoru
mgr inż. Janusz Skupin
upr. bud. nr 887/82 w spec. Konstr.-budowlanej
czł. SOI B nr ewid.: SLK/BO/0548/03

BRUS, LACHOWICZ-ARCHITEKCI
41-800 ZABRZE ; UL. WOLNOSCI 345a / p. 302 ; tel./fax (32) 777 13 01

TEMAT: EUROPEJSKI OSRODEK KULTURY TECHNCZNEJ I TURYSTYKI PRZEMYSLOWEJ	TEMAT RYSUNKU: PRZEKRÓJ T12-T12
OBIEKT: - Replika wlotu sztolni - Obiekt towarzyszący przeznaczony na cele turystyczne - Infrastruktura techniczna i drogowa; 41-800 ZABRZE UL. SŁODCZYKA, K. MIARKI, JAGIELOŃSKA; DZIAŁKI: NR 1653/104, 1648/104, 1167/104, 1273/272, 1731/285, 1763/103, 1762/103, 1269/101, 1272/102, 1903/101, 1904/101	PROJEKTOWAŁ: arch. Marcin Brus; OPRACOWAŁ: arch. Jolanta Nowak, arch. Hanna Zimmer- Sulek, arch. Alicja Raganklewicz, arch. Marta Jeglorz, arch. Krzysztof Jagiełło, arch. Anna Zawiślak, arch. Alicja Mazur, tech. Witold Jarosz
INWESTOR: Zabytkowa Kopalnia Węgla Kamiennego "GUIDO" w Zabrzu, ul. 3-go Maja 93, 41-800 Zabrze	T14
BRANŻA: P.W./ARCH. NR PROJ.: 414/25/PB/2010	SKALA: 1:20
DATA: 16 kwietnia 2012 WERSJA: PROJ. WYKONAWCZY	SPRAWDZAJĄCY: arch. Paweł Lachowicz

A3