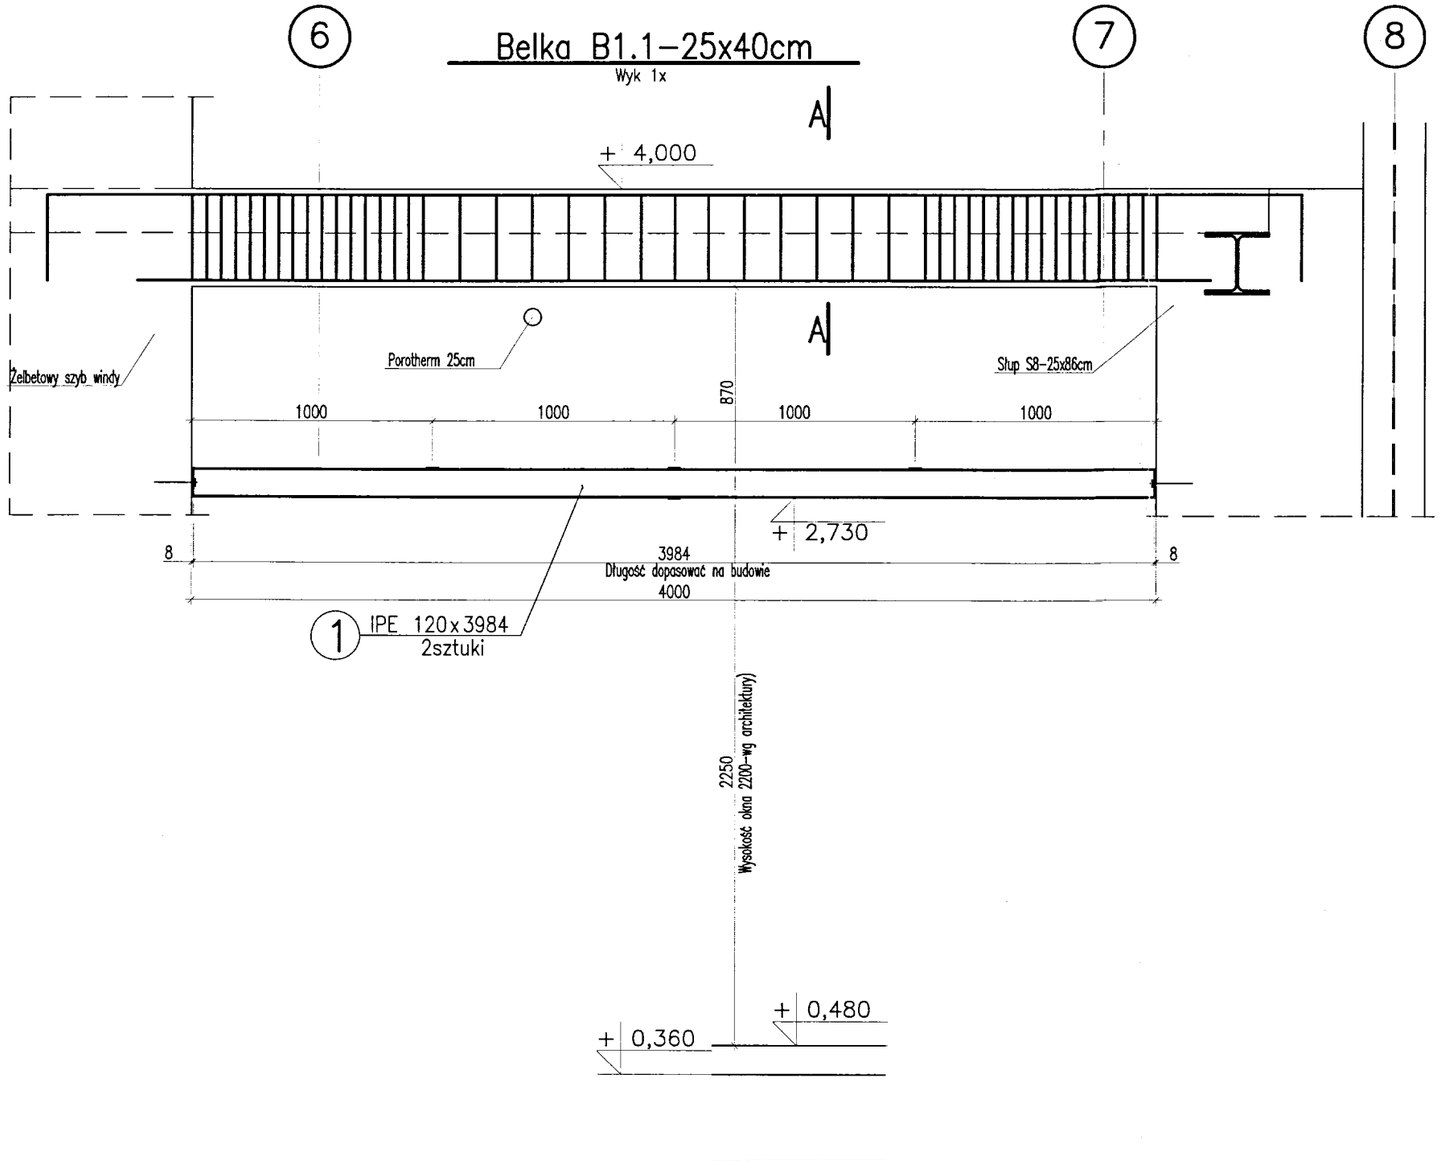

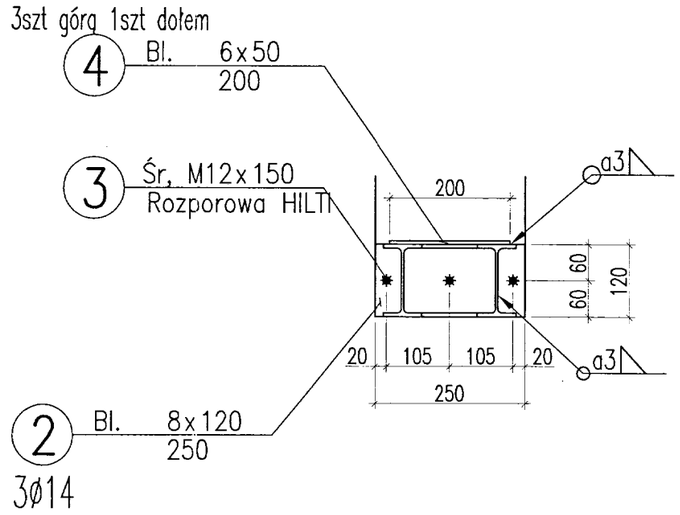

DOKUMENTACJA POWYKONAWCZA

UWAGI:

1. Stal profilowa S235JR

Dokumentacja powykonawcza

Poz.	Ilość elem.	Wyszczególnienie	Długość elem.	Ciężar jedn.	Ciężar elem.	Ciężar razem	Materiał	Uwagi
	szt.	(przedmiot)	mm	kg / m	kg	kg		
		Nadproże drzwi						
1	2	I PE 120	3984	10,40	41,4	82,9	S235JR	
2	2	bl. 8x120	250	7,54	1,9	3,8	S235JR	
3	6	Śr M12x150			0,1	0,3	rozporowa	HILTI
4	4	bl. 6x50	200	2,36	0,5	1,9	S235JR	
					Razem:	88,8		

Projektował/Sprawdził:	Data:	Podpis:
mgr inż. Adam HELIOSZ upr. nr 504/02	2012.04.03	

Temat: PROJEKT ZAMIENNY DLA PROJEKTU
pn "Europejski Ośrodek Kultury Technicznej i Turystyki Przemysłowej" – zmiany nieistotne w zakresie wynikającym z rzeczywistej lokalizacji sztolni oraz kolektora DN 1400

Obiekt:
- Replika wylotu sztolni
- Obiekt towarzyszący przeznaczony na cele turystyczne
- Infrastruktura techniczna i drogowa

41–800 ZABRZE, UL. SŁODCZYKA, K.MIARKI, JAGIELOŃSKA
działki nr. 1653/104, 1648/104, 1187/104, 1273/272, 1783/103, 1269/101, 1272/102, 1903/101, 1904/101, 1575/102

PROJEKT WYKONAWCZY ZAMIENNY

Rysunek: Nadproże drzwiowe

Inwestor: Zabytkowa Kopalnia Węgla Kamiennego "GUIDO" ul.3–go Maja 93, 41–800 Zabrze

Skala: 1:25/10 | Branża: Konstr.

Lokalizacja: Zabrze ul. K. Miarki

Nr rysunku: 17