Rygiel R3-IPE200 (S235JR)

Wyk 1x

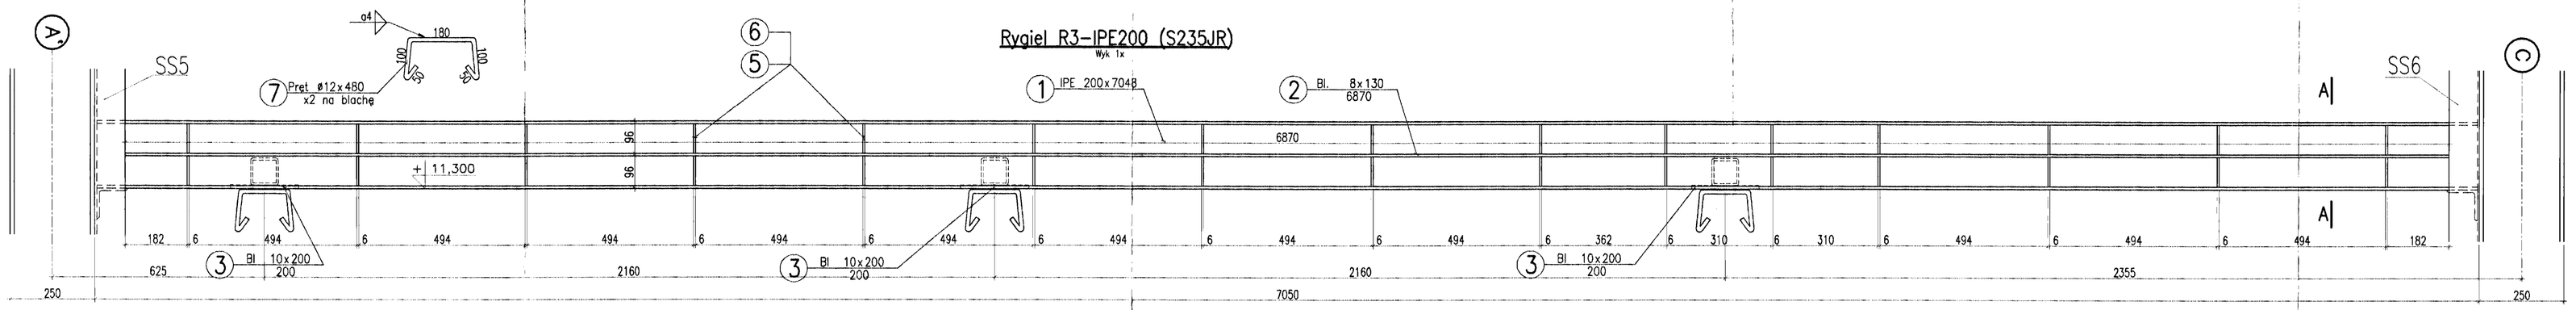

Rygiel R1-IPE200 (S235JR)

Wyk 1x

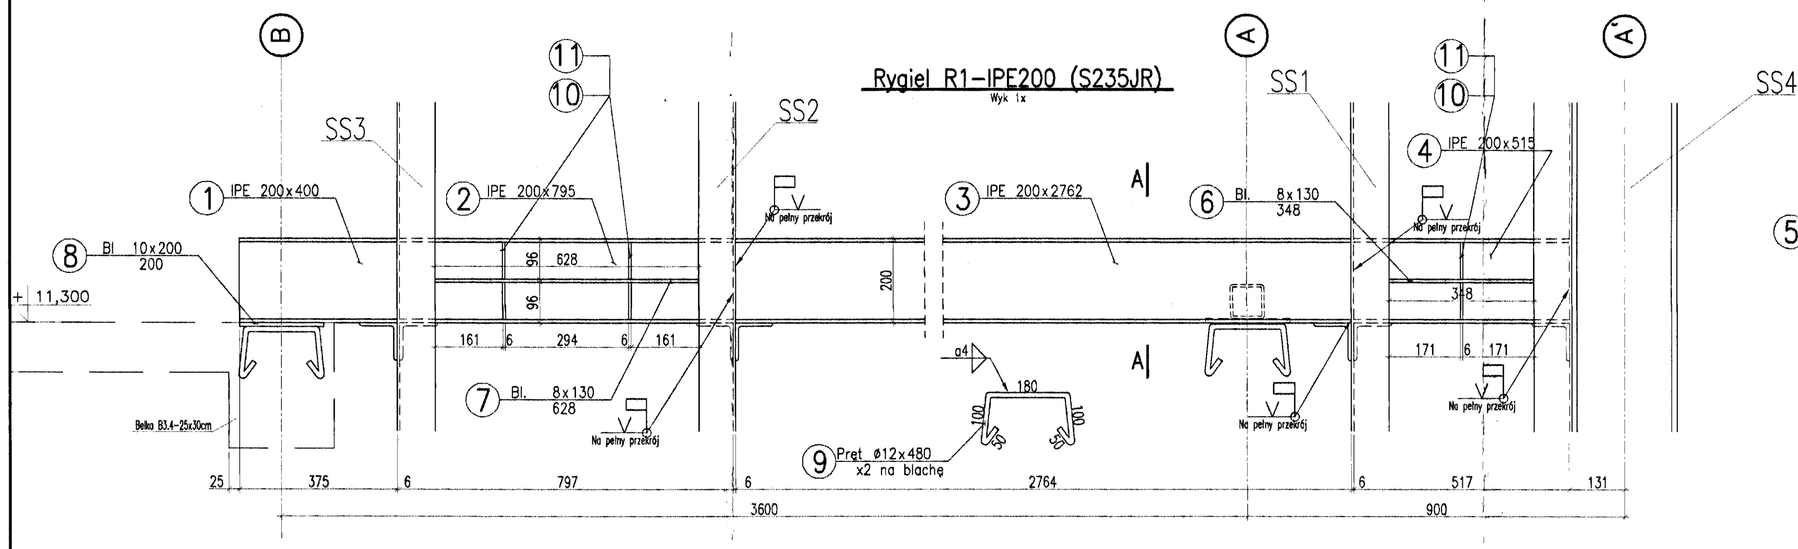

A-A

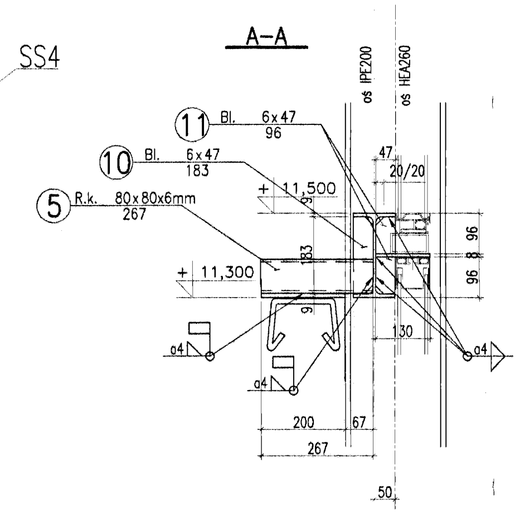

A-A

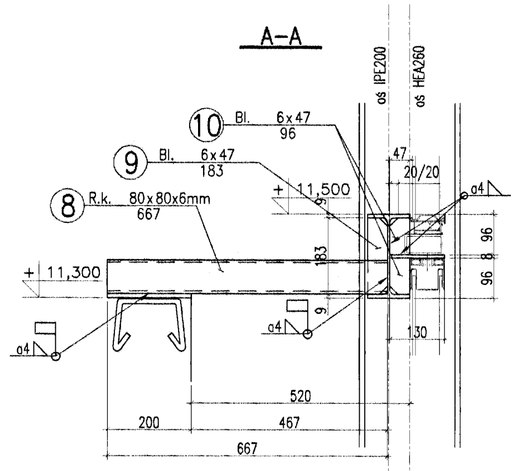

A-A

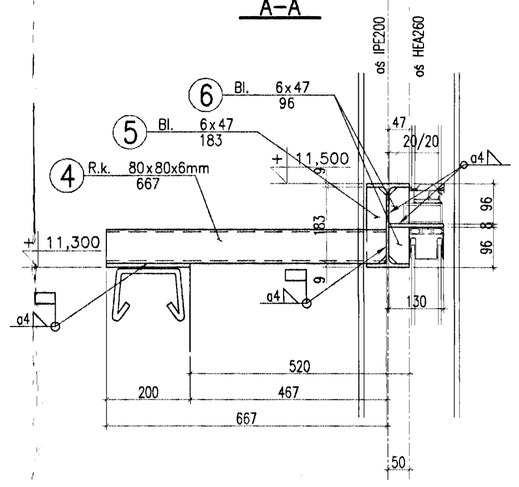

Rygiel R2-IPE200 (S235JR)

Wyk 1x

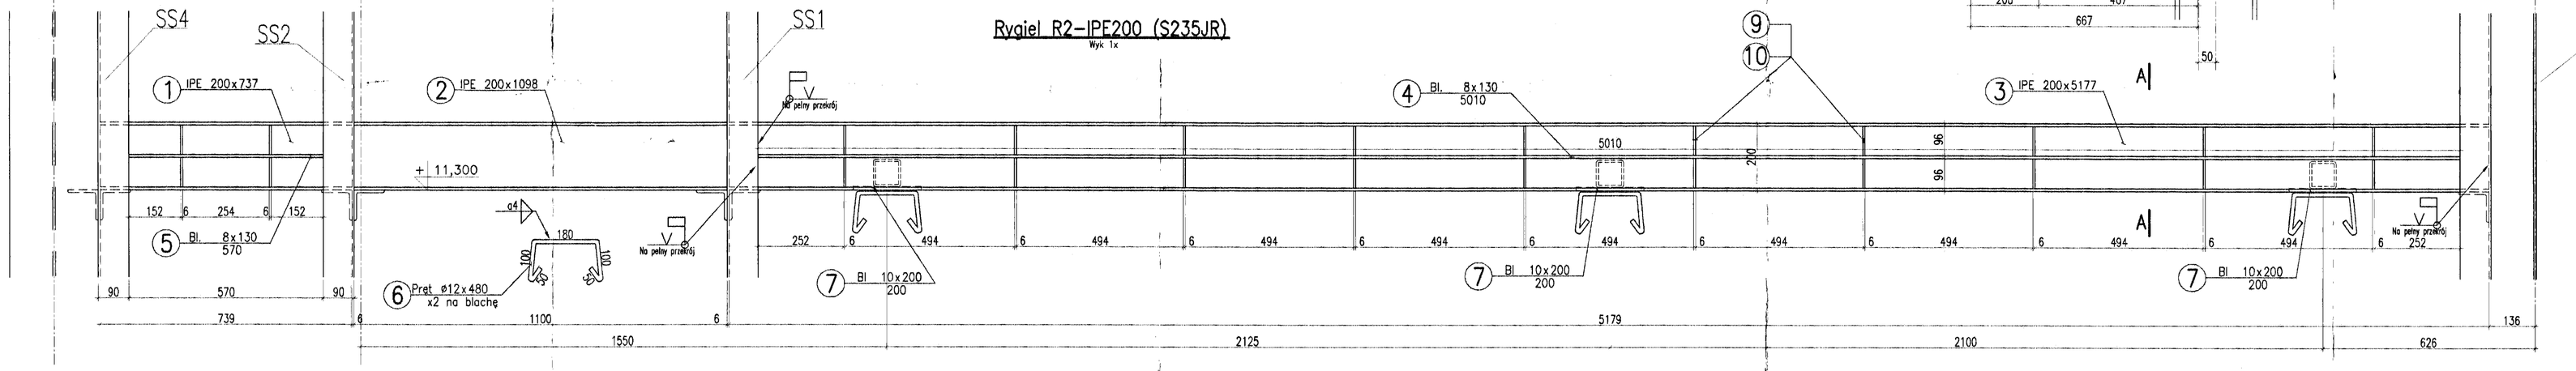

Rygiel R4-IPE200 (S235JR)

Wyk 1x

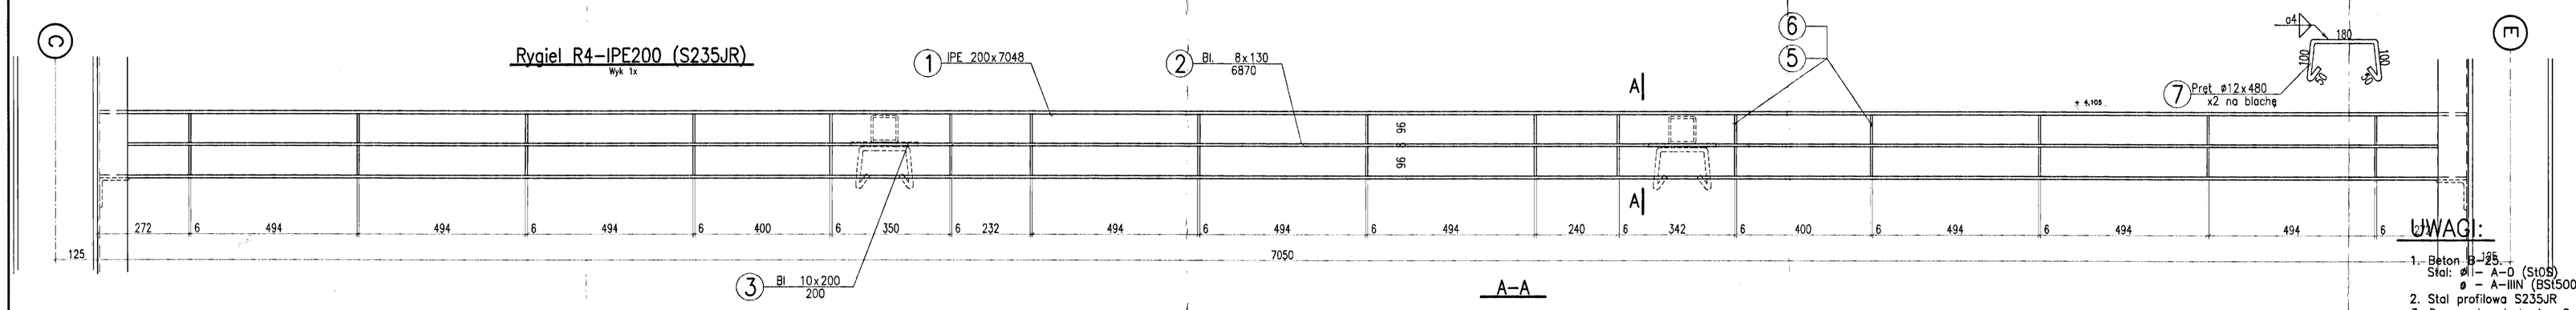

A-A

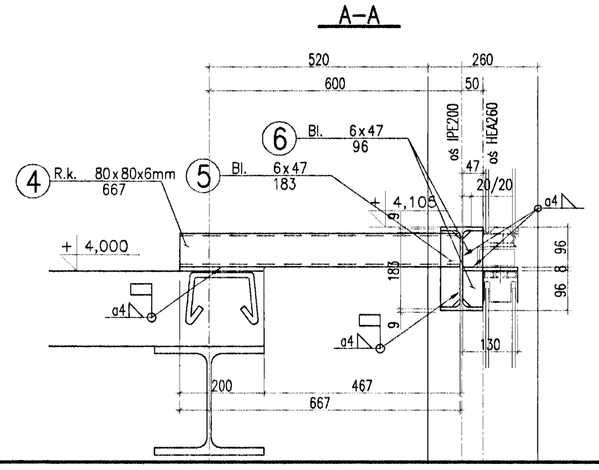

DOKUMENTACJA POWYKONAWCZA

UWAGI:

1. Beton B-25
   Stal: ø I – A-0 (St0S)
   ø – A-IIIN (BSt500)
2. Stal profilowa S235JR
3. Drewno konstrukcyjne C-27

Projektował/Sprawdził: mgr inż. Adam HELIOSZ upr. nr 504/02	Data: 2010.03.19	Podpis:

Temat: EUROPEJSKI OŚRODEK KULTURY TECHNCZNEJ I TURYSTYKI PRZEMYSŁOWEJ

Obiekt:
- Replika wyłotu sztolni
- Obiekt towarzyszący przeznaczony na cele turystyczne
- Infrastruktura techniczna i drogowa

41-800 ZABRZE, UL. SŁODCZYKA, K.MIARKI, JAGIELOŃSKA
działki nr. 1653/104, 1648/104, 1187/104, 1273/272, 1731/285, 1783/103, 1782/103, 1269/101, 1272/102, 1903/101, 1904/101

PROJEKT WYKONAWCZY

Rysunek: K.stalowa – R1, R2, R3, R4

Inwestor: GMINA MIEJSKA ZABRZE, Powstańców Śl. 5-7, 41-800 Zabrze

Lokalizacja: Zabrze, ul. K. Miarki

Skala: 1:10 | Branża: Konstr.

Nr rysunku: 39