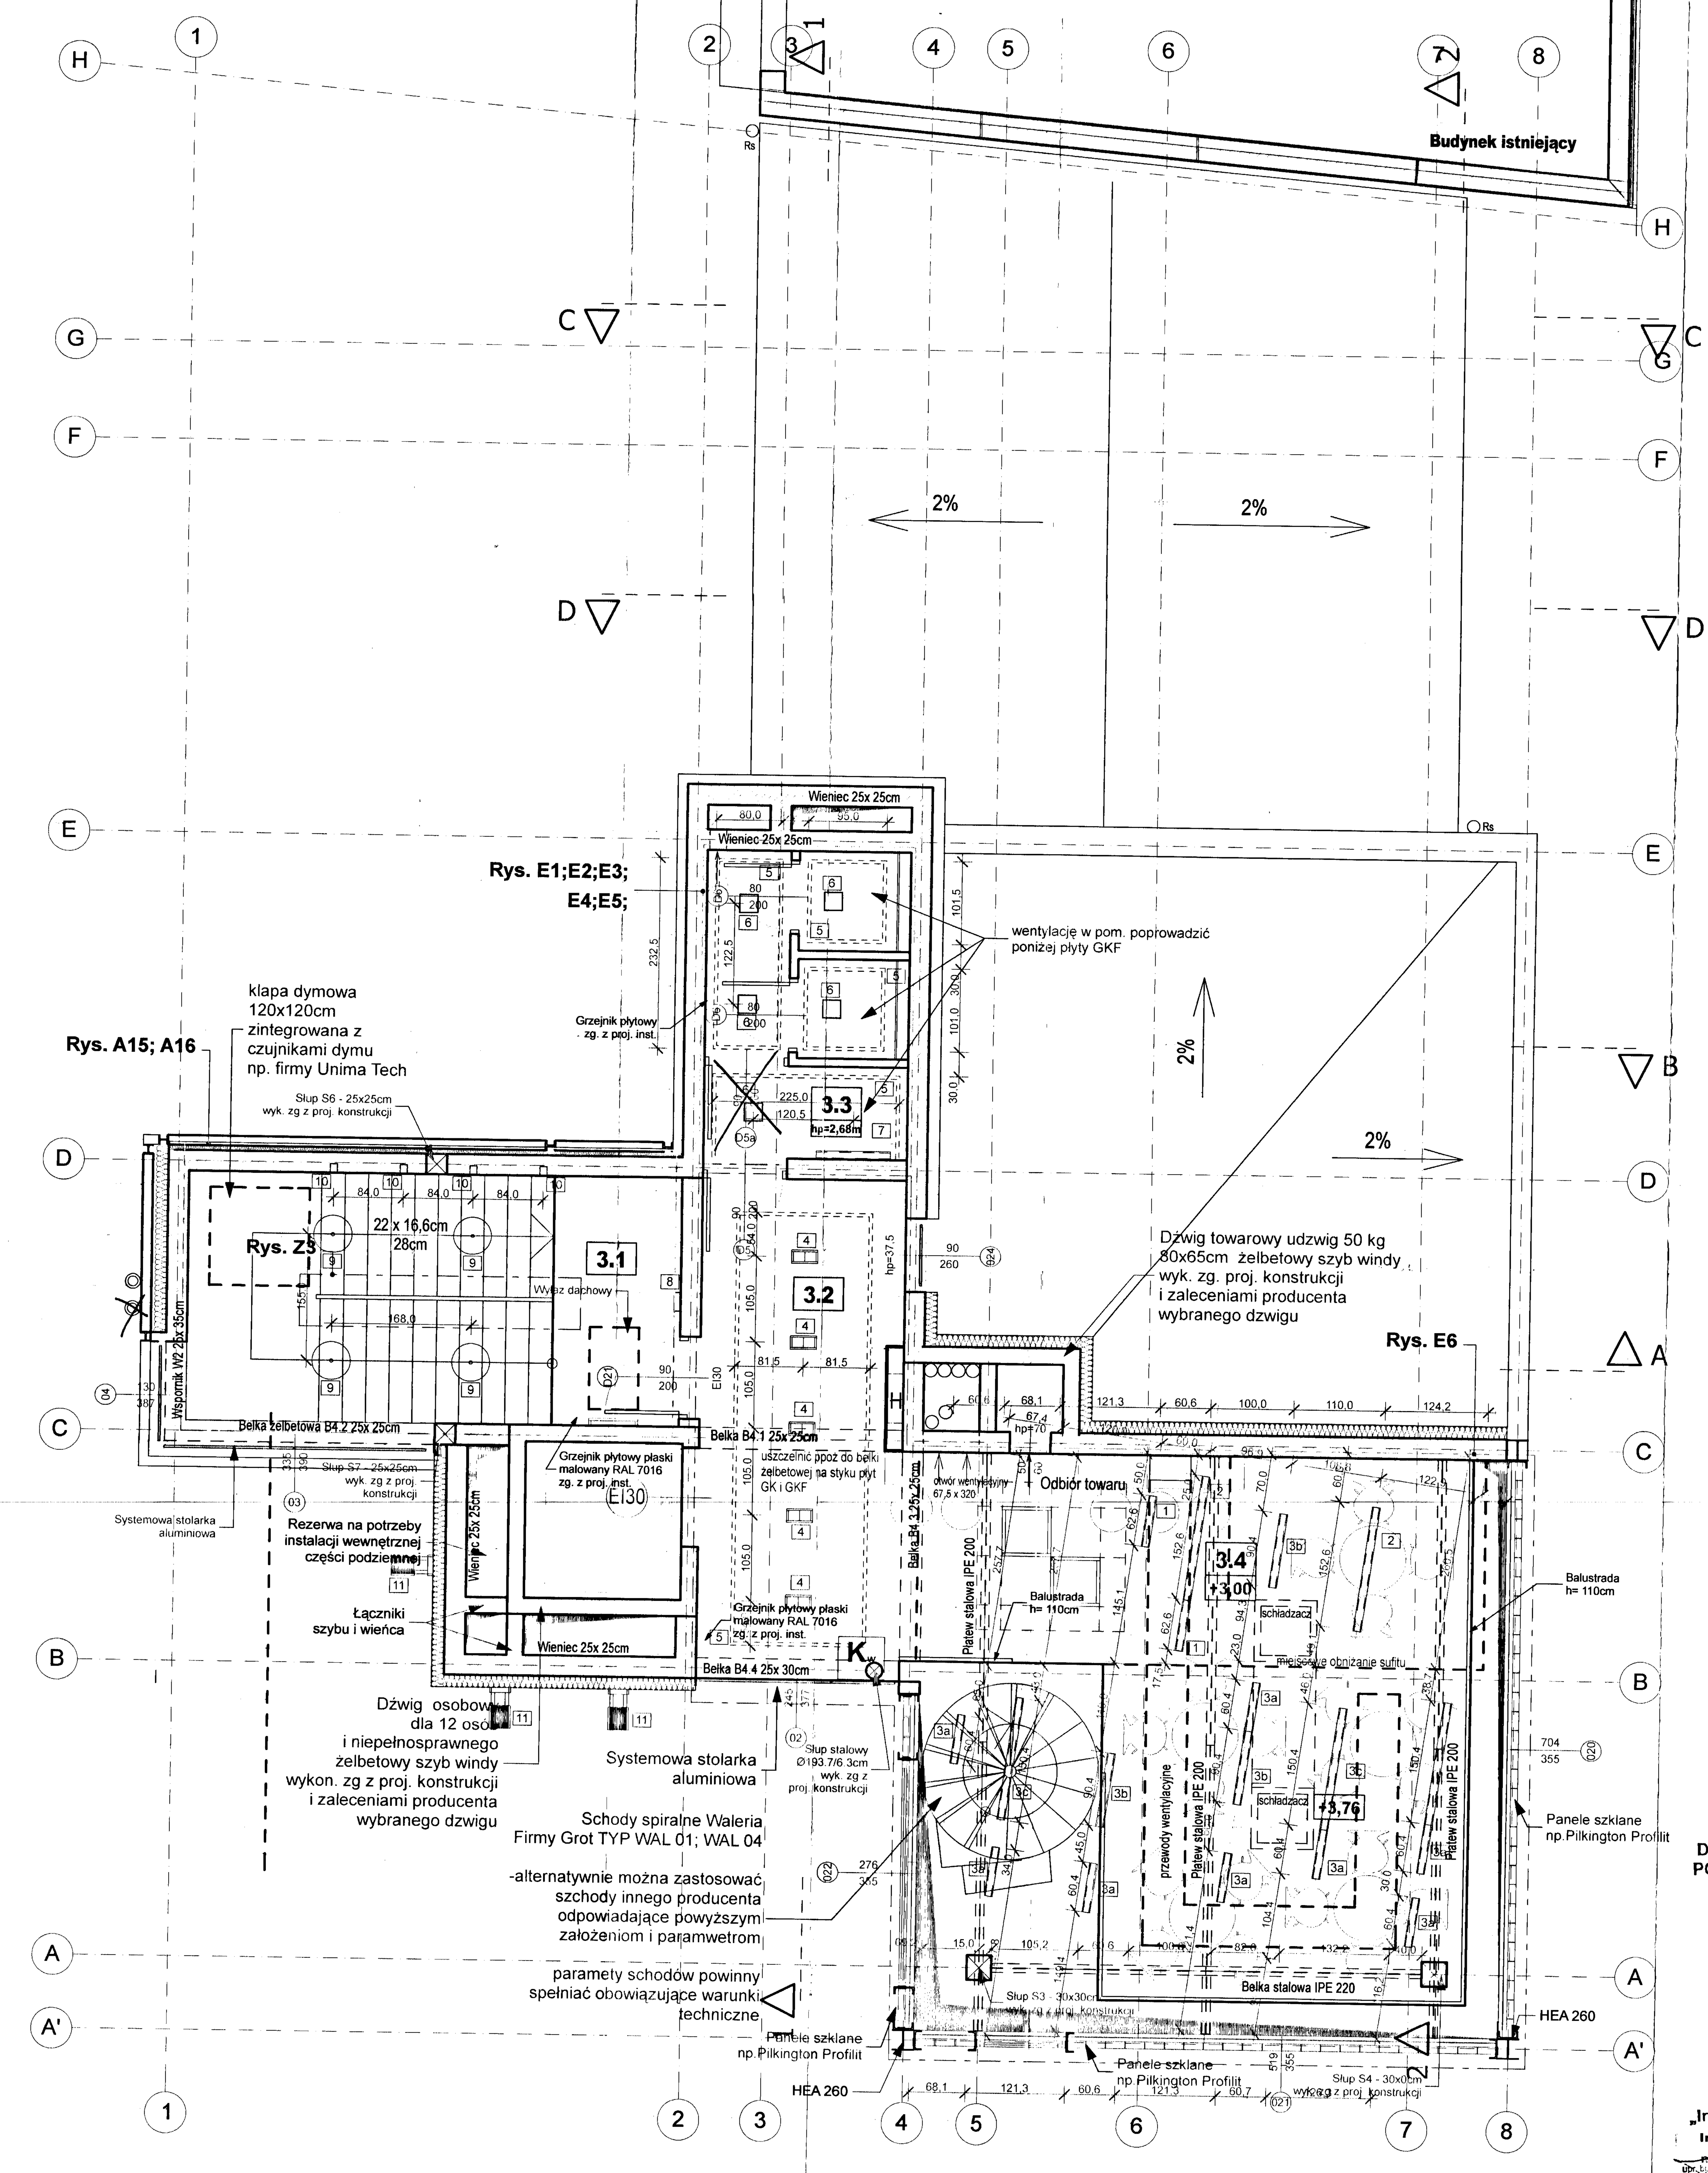

Uwaga:
Rysunek należy rozpatrywać z rysunkami szczegółowymi A15;A16; E1;E2;E3;E4;E5;E6; Z3

3.1	Klatka ewakuacyjna
18,15 m2	Pos. ceramiczna

3.2	Komunikacja
14,95 m2	Pos. ceramiczna

3.3	WC damski
8,65 m2	Pos. ceramiczna

3.4	cafe
40,20 m2	Pos. ceramiczna

UWAGA:
Elementy wyposażenia mają charakter poglądowy i mogą być zastąpione równożędnymi o nie niższych parametrach

- 1 oprawa systemowa wbudowana 9,6 x 62,6 cm np. ELGO PREVIA TOP
- 2 oprawa systemowa wbudowana 9,6 x 152,6 cm np. ELGO PREVIA TOP
- 3a oprawa systemowa wisząca niestandardowa na h=3,00m 9,0 x 60,4 cm np. ELGO PREVIA
- 3b oprawa systemowa wisząca niestandardowa na h=3,00m 9,0 x 90,4 cm np. ELGO PREVIA
- 3c oprawa systemowa wisząca niestandardowa na h=3,00m 9,0 x 150,4 cm np. ELGO PREVIA
- 4 oprawa sufitowa sufitowa, ruchoma 16,6 x 31,4 cm np. Chors -BOX-MX21-S-C01 lub zamiennik
- 5 Oświetlenie liniowe- świetlówka liniowa w podstawowym systemie mocowania
- 6 oprawa do wbudowania klosz mleczny, 22,6x22,6cm np. PLEXIFORM Bari II DLK
- 7 oprawa kinkietowa polerowny chrom 4x90x8cm np. ASTRO Tallin 900
- 8 kinkiet gipsowy zdobiony techniką dekoracyjną np. OTTOCENTO firmy Oikos w kolorze srebrno szarym 21,2x125c x 10,6cm np. CLEONI - Linea
- 9 oprawa wisząca - przemysłowa Ø46 cm np. BRILUM - Akson 30
- 10 oprawa ścienna do wbudowania h=40cm 9.0 x 23.5cm np. BRILUM - VESTO H50
- 11 lampa zewnętrzna, metalohalogenowa, IP65 na wysięgniku 28,0x 35,0 cm np. BRLIUM -Alum 150

DOKUMENTACJA
POWYKONAWCZA

„Inwest - Complex" sp. z o.o. Gliwice
Inspektor nadzoru
mgr inż. Janusz Słupin
upr. bud. nr 837/82 w spec. Konstr.-budowlanej
czł. ŚOIIB nr ewid.: SLK/BO/0948/03

Dokumentacja powykonawcza

BRUS, LACHOWICZ - ARCHITEKCI
41-800 ZABRZE, UL. WOLNOŚCI 345a / p. 302, tel./fax (32) 777 13 01

TEMAT: EUROPEJSKI OŚRODEK KULTURY TECHNICZNEJ I TURYSTYKI PRZEMYSŁOWEJ	TEMAT RYSUNKU: INSTALACJE ELKTRYCZNE RZUT SUFITÓW Z OŚWIETLENIEM- III PIĘTRO
OBIEKT: - Replika wyciągu szybowego - Obiekt towarzyszący przeznaczony na cele turystyczne - Infrastruktura techniczna i drogowa; 41-800 ZABRZE, UL. SŁODCZYKA, K.MIARKI, JAGIELOŃSKA; działki nr: 1653/104, 1648/104, 1187/104, 1273/272, 1731/285, 1783/103, 1782/103, 1268/101, 1272/102, 1903/101, 1904/101	PROJEKTOWAŁ: arch. Marcin Brus; OPRACOWAŁ: arch. Jolanta Nowak, arch. Hanna Zimmer- Sulek, arch. Alicja Ragankiewicz, arch. Marta Jaglorz, arch. Krzysztof Jagiełło, arch. Anna Zawiślak, arch. Alicja Mazur, tech. Witold Jarosz; SPRAWDZAJĄCY: arch. Paweł Lachowicz
INWESTOR: Zabytkowa Kopalnia Węgla Kamiennego "GUIDO" w Zabrzu, ul. 3-go Maja 93, 41-800 Zabrze	14
BRANŻA: P.W/ARCH. NR PROJ.: 414/24/PW/2010	SKALA: 1:50
DATA: lipiec 2012 WERSJA: PROJ. WYKONAWCZY	

KIEROWNIK BUDOWY
inż. ARKADIUSZ BURDA
uprawnienia budowlane do kierowania robotami budowlanymi bez ograniczeń w specjalności konstrukcyjno-budowlanej