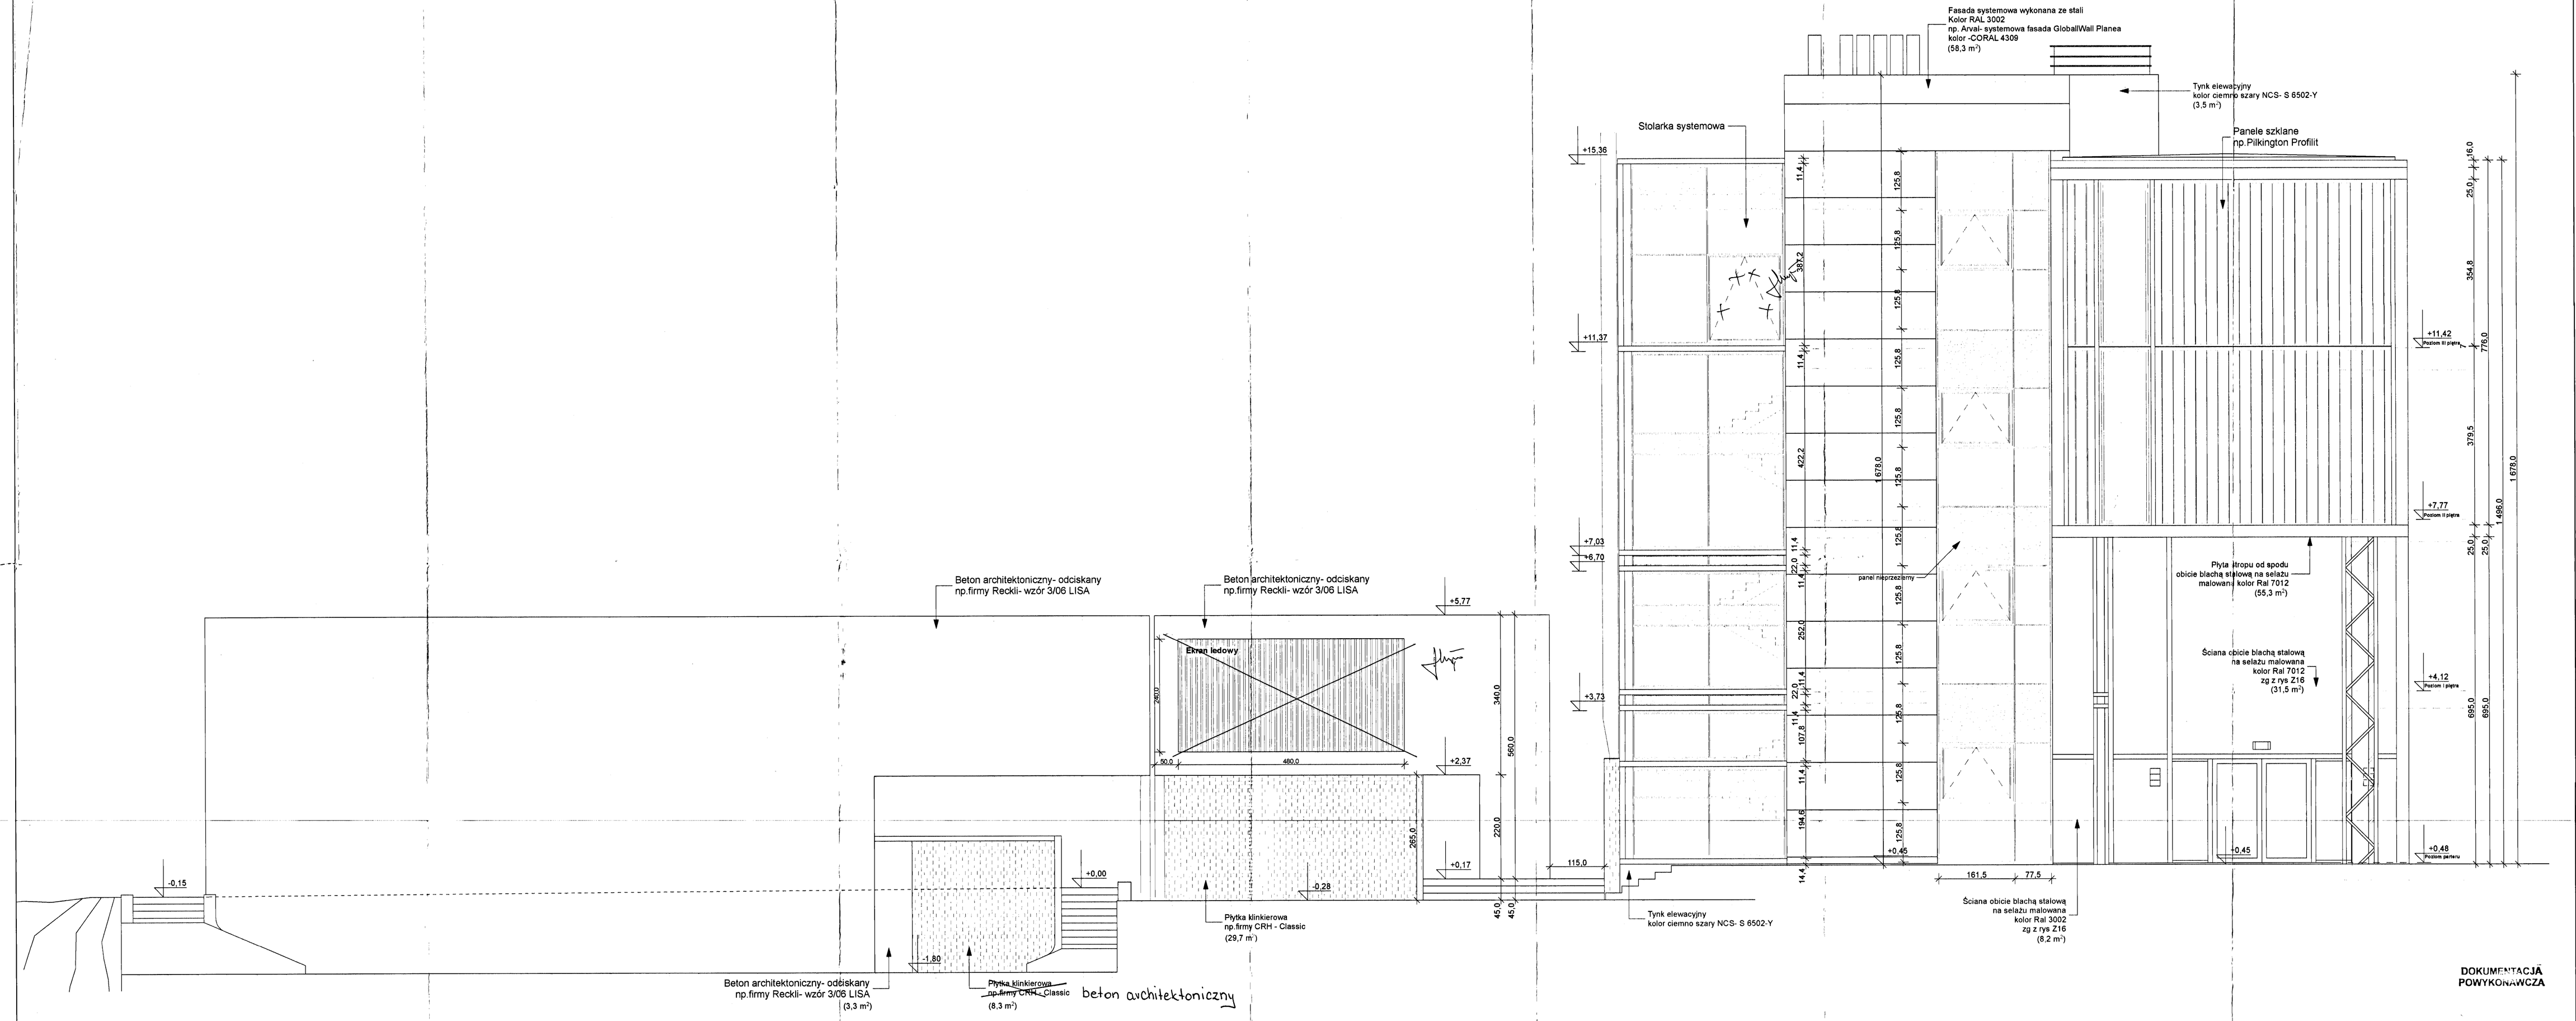

DOKUMENTACJA
POWYKONAWCZA

Zielone Przedsiębiorstwo Budowlane Przemysłowego SA
KIEROWNIK BUDOWY
inż. ARKADIUSZ BURDA
uprawnienia budowlane do projektowania i kierowania robotami budowlanymi bez ograniczeń w specjalności konstrukcyjno-budowlanej
nr ew. 131/02

Inwest Complex sp. z o.o. Gliwice
Inspektor nadzoru
mgr inż. Janusz Skupin
upr. bud. nr 95/78/Ar/Śl. Izba Gliwice
Kat. ECIII nr ewid.: SLK/0010/0548/03

BRUS ŁACHOWICZ ARCHITEKCI
40-282 KATOWICE ul. ŚW. JANA 3 tel. 032 777 15 01

EUROPEJSKI OŚRODEK KULTURY TECHNICZNEJ I TURYSTYKI PRZEMYSŁOWEJ

ELEWACJA POŁUDNIOWA

Projekt wykonawczy
Zakres opracowania: kompleksowy na wszystkie branże
z wyłączeniem konstrukcji stropu
Obiekt A - PAWILON WYSTAWIENNICZY - ETAP I
Obiekt B - PAWILON WIELOFUNKCYJNY - ETAP I
Obiekt C - PAWILON WIELOFUNKCYJNY - ETAP II

Zakrzowie Kopalnia Węgla Kamiennego
"KLODE" w Zabrzu
ul. Św. Wawrzyńca 49, 41-800 Zabrze

PROJEKTOWAŁ: arch. Marcin Brus
arch. Hanna Zimmer-Sulek
arch. Alicja Kapelańska
arch. Marta Jagiura
arch. Krzysztof Jagiuła
arch. Anna Sawiłow
arch. Jan Brus
arch. Wiktor Zaniew
arch. Edward
arch. Paweł Cegłowski

SPRAWDZIŁ: arch. Hanna Zimmer-Sulek

Nr. rys. 212

Skala 1:50

Obiekt: PAWILON WIELOFUNKCYJNY - ETAP II

Nr. rys.: 4160/BW/00/02

Data: 16 Kwiecień 2012

Status: PROJ. WYKONAWCZY