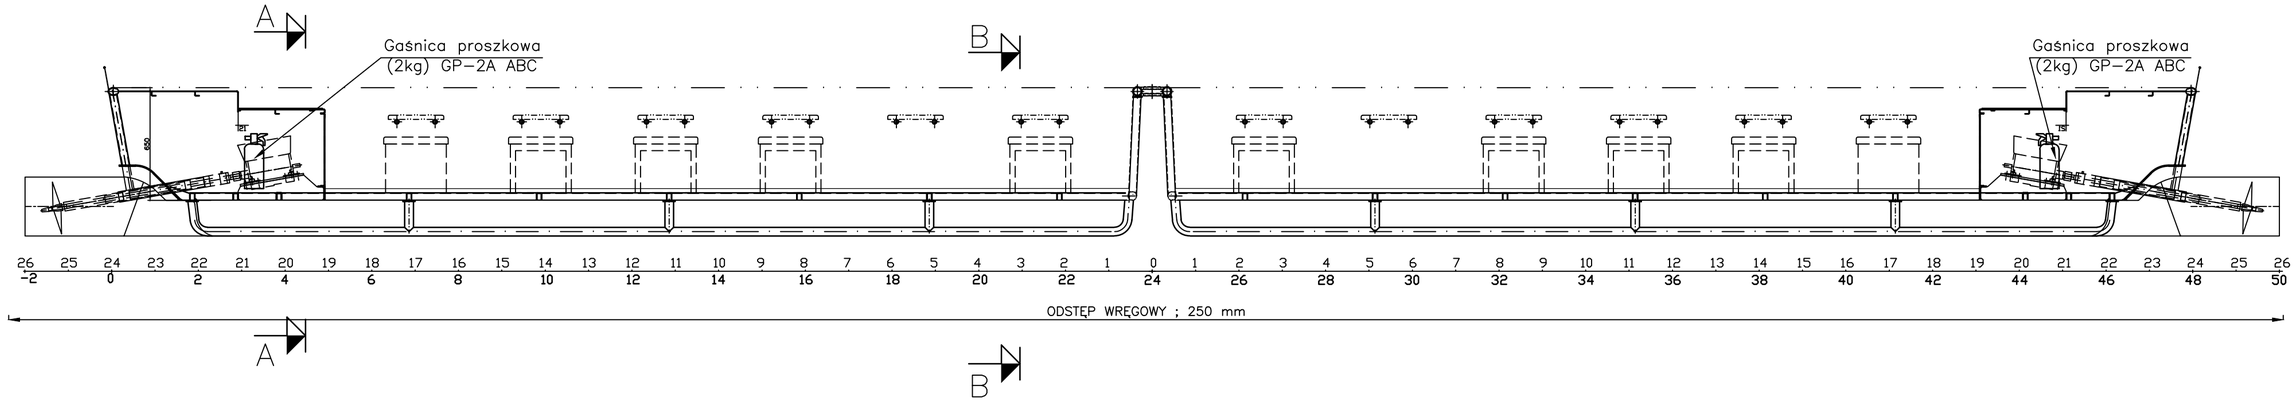

WIDOK NA DNO

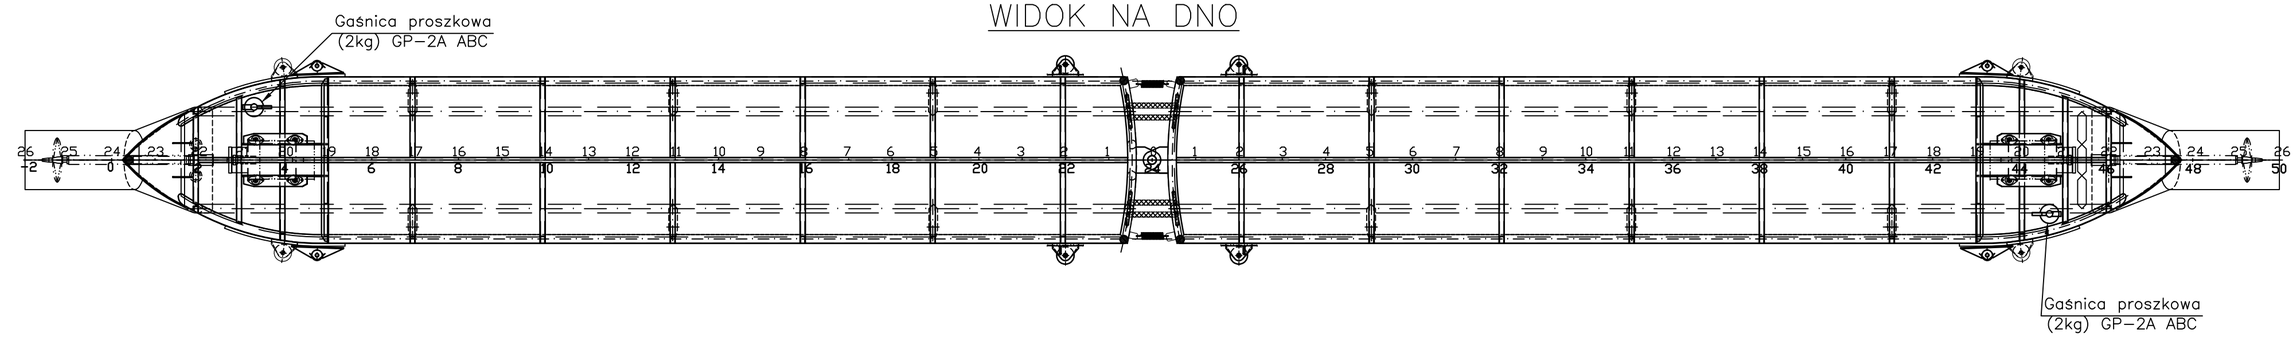

PRZEKRÓJ A–A

1:10

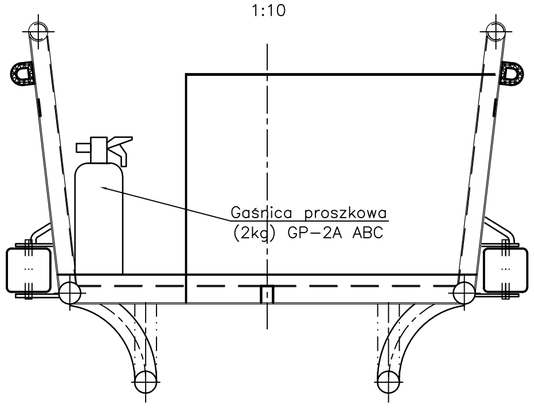

PRZEKRÓJ B–B

1:10

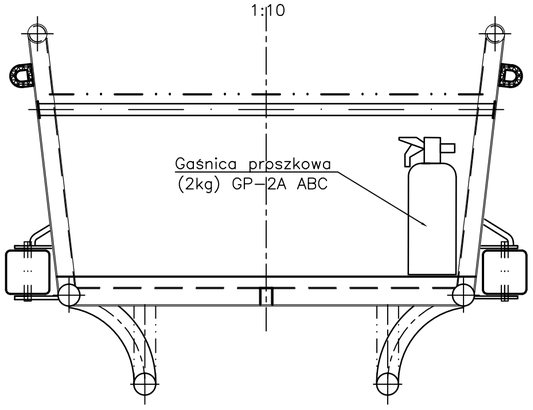

UWAGI:

1. MOCOWANIE GAŚNIC PRZY POMOCY UCHWYTÓW ZAKUPIONYCH W KOMPLECIE Z GAŚNICAMI.

ZMIANY NA RYS. WZGLĘDEM DOKUMENTACJI;–PTR

1. **Zmieniono usytuowanie gaśnic w rejonie dziobu i rufy.**
2. **Uaktualniono konstrukcję kadłuba.**

DOKUMENTACJA POWYKONAWCZA

W.B. 06.2017	GRUBOŚĆ PISAKA	<1:25, 1:50	COL.9–0.13, RED–0.18, WHITE–0.25, YELLOW–0.35, GREEN–0.50, CYAN–0.70,	
		1:75, 1:100<	COL.9–0.05, RED–0.10, WHITE–0.13, YELLOW–0.15, GREEN–0.20, CYAN–0.30,	

	Data	Nazwisko	Podpis
Konstruował	06.2017	WS	
Kreślił	06.2017	ACAD	
Sprawdził	06.2017	WS	
Zatwierdził	06.2017	WB	

navicentrum
Plac Nowy Targ 28
WROCŁAW, POLAND
☎ +48 71 344 90 23
FAX +48 71 344 53 69
navicentrum@navicentrum.wroc.pl

SYSTEM PODZIEMNEGO SPŁYWU ŁODZIAMI W WYROBISKACH GŁÓWNEJ KLUCZOWEJ SZTOLNI DZIEDZICZNEJ

PLAN ROZMIESZCZENIA SPRZĘTU P.POŻ.

Zastępuje rys Nr

Zastąpiony przez rys. Nr

Uaktualniono dokumentację	Masa [kg]	Skala	Format	Nr rysunku	Arkusz	L. ark.
0		1:25	A2	643–S–DP/150–00	1	1

Niniejszy dokument nie może być bez zgody wydawcy kopiowany i rozpowszechniany