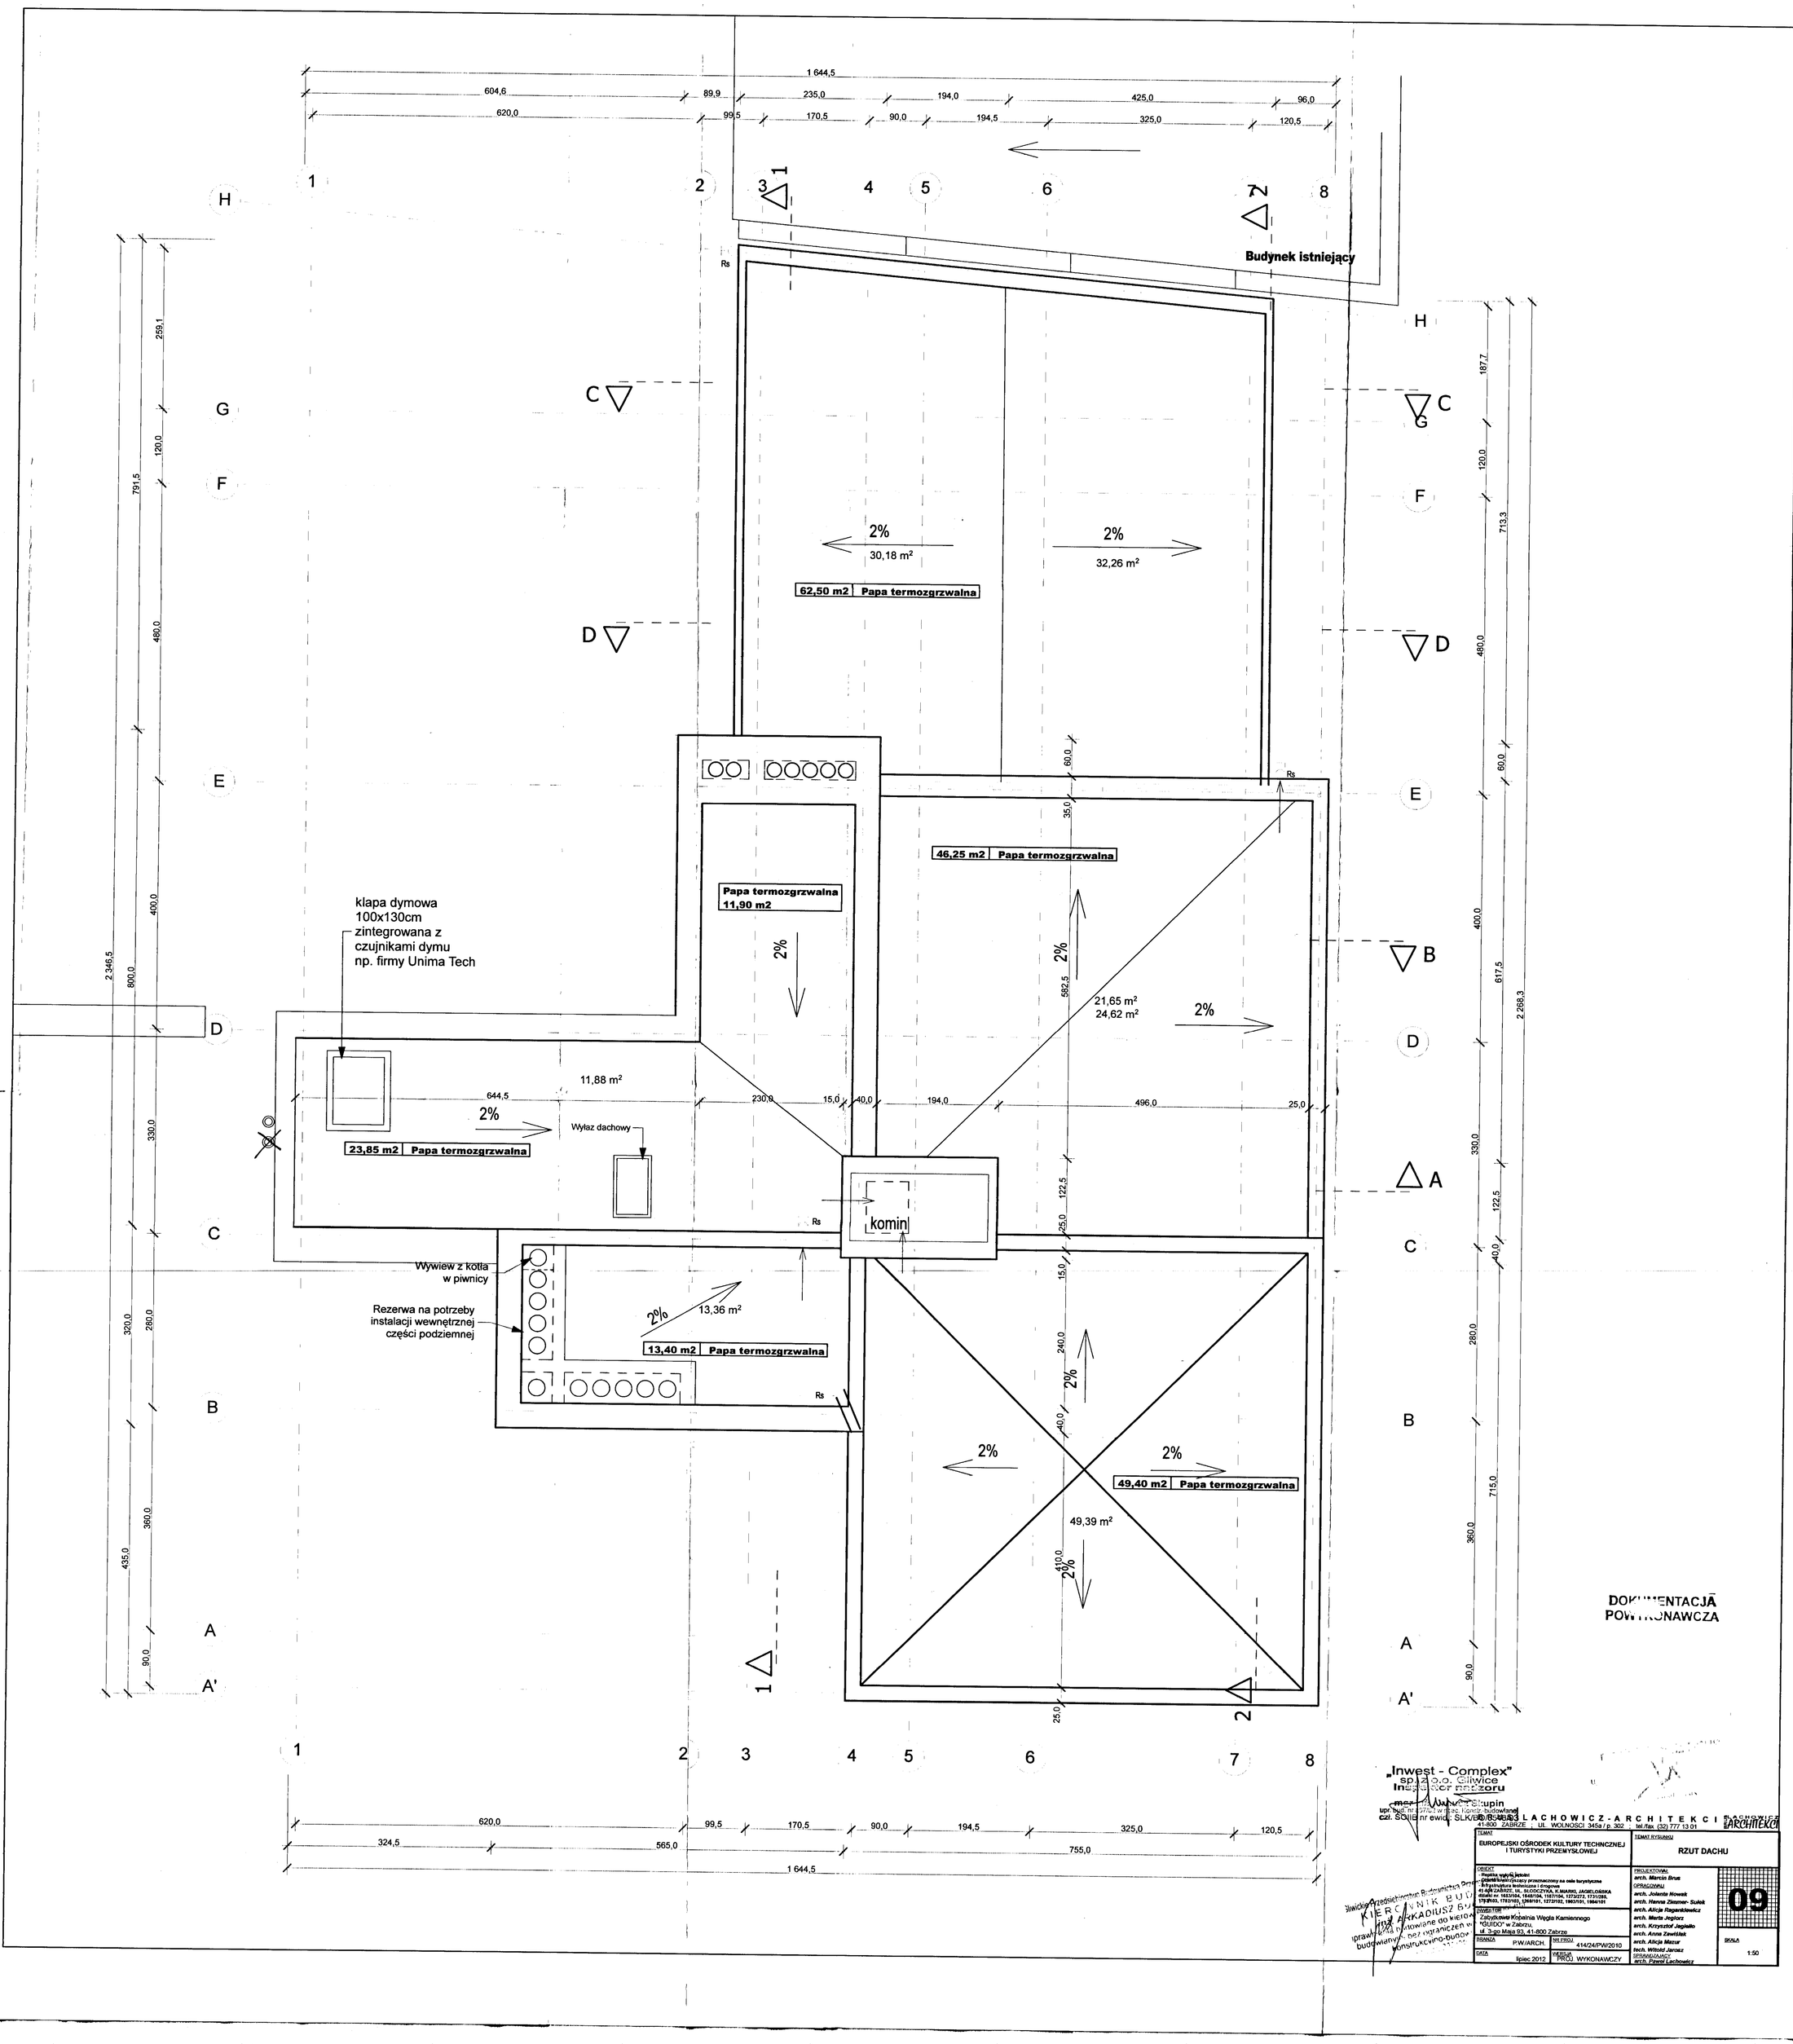

Budynek istniejący
62,50 m2 Papa termozgrzwalna
30,18 m²
32,26 m²
46,25 m2 Papa termozgrzwalna
Papa termozgrzwalna 11,90 m2
21,65 m²
24,62 m²
klapa dymowa 100x130cm zintegrowana z czujnikami dymu np. firmy Unima Tech
11,88 m²
23,85 m2 Papa termozgrzwalna
Wyłaz dachowy
komin
Wywiew z kotła w piwnicy
Rezerwa na potrzeby instalacji wewnętrznej części podziemnej
13,36 m²
13,40 m2 Papa termozgrzwalna
49,40 m2 Papa termozgrzwalna
49,39 m²
DOKUMENTACJA POWYKONAWCZA
„Inwest - Complex" sp. z o.o. Gliwice
Inspektor nadzoru
mgr inż. Wawrzyniec Skupin
upr. bud. nr 397/2 w rzecz. Konstr. budowlanej
czł. SOIIB nr ewid.: SLK/BB/0548/03
ŚLACHOWICZ-ARCHITEKCI
41-800 ZABRZE ; UL. WOLNOSCI 345a / p. 302 ; tel./fax (32) 777 13 01
TEMAT
EUROPEJSKI OŚRODEK KULTURY TECHNICZNEJ I TURYSTYKI PRZEMYSŁOWEJ
TEMAT RYSUNKU
RZUT DACHU
OBIEKT
Zabytkowa Kopalnia Węgla Kamiennego "GUIDO" w Zabrzu, ul. 3-go Maja 93, 41-800 Zabrze
PROJEKTOWAŁ
arch. Marcin Brus
OPRACOWAŁ
arch. Jolanta Nowak
arch. Hanna Zimmer- Sułek
arch. Alicja Ragankiewicz
arch. Marta Jegiorz
arch. Krzysztof Jagiełło
arch. Anna Zawiślak
arch. Alicja Mazur
tech. Witold Jarosz
SPRAWDZAJĄCY
arch. Paweł Lachowicz
BRANŻA P.W./ARCH.
NR PROJ. 414/24/PW/2010
DATA lipiec 2012
WERSJA PROJ. WYKONAWCZY
09
SKALA 1:50