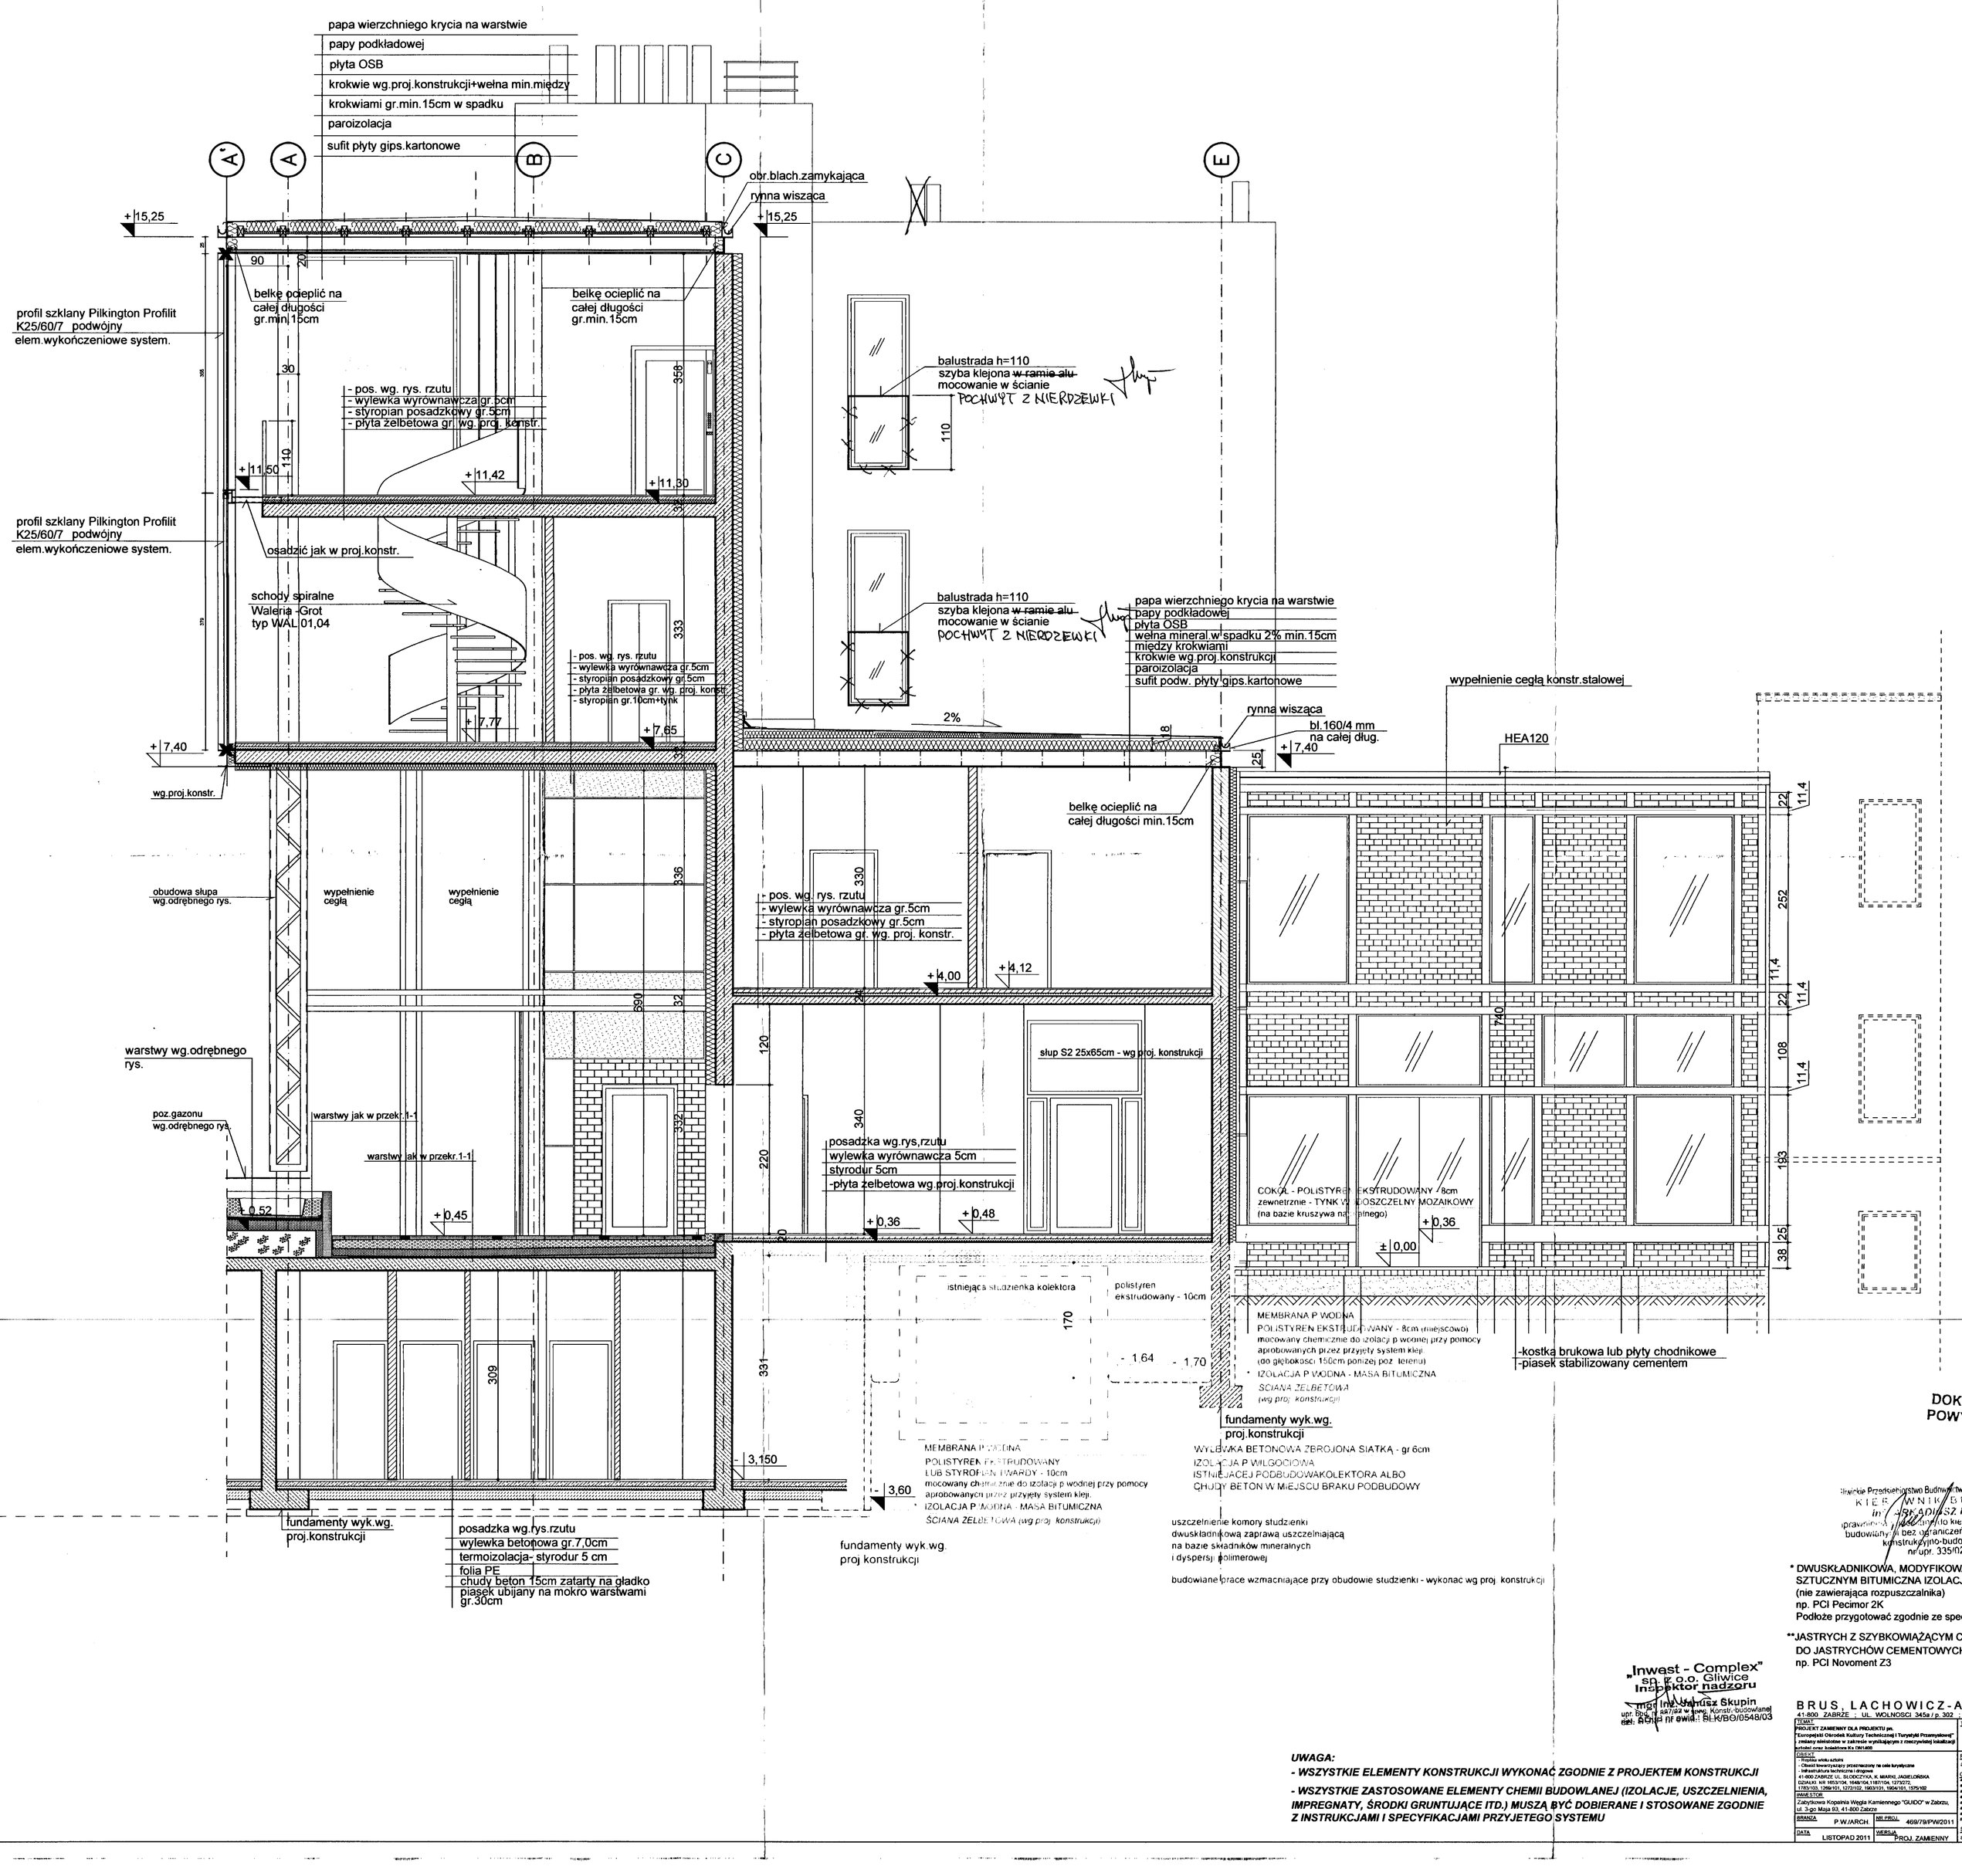

DOKUMENTACJA POWYKONAWCZA

KIEROWNIK BUDOWY
inż. JAROSŁAW BURDA
uprawnienia do kierowania robotami budowlanymi bez ograniczeń w specjalności konstrukcyjno-budowlanej
nr upr. 335/02

* DWUSKŁADNIKOWA, MODYFIKOWANA TWORZYWEM SZTUCZNYM BITUMICZNA IZOLACJA GRUBOWARSTWOWA (nie zawierająca rozpuszczalnika)
np. PCI Pecimor 2K
Podłoże przygotować zgodnie ze specyfikacją wybranego systemu

**JASTRYCH Z SZYBKOWIĄŻĄCYM CEMENTEM DO JASTRYCHÓW CEMENTOWYCH
np. PCI Novoment Z3

„Inwest - Complex" sp. z o.o. Gliwice
Inspektor nadzoru
upr. bez ogr. nr ew. 87/92 w spec. Konstr.-budowlanej
nr ewid.: SLKBG/0548/03

UWAGA:
- WSZYSTKIE ELEMENTY KONSTRUKCJI WYKONAĆ ZGODNIE Z PROJEKTEM KONSTRUKCJI
- WSZYSTKIE ZASTOSOWANE ELEMENTY CHEMII BUDOWLANEJ (IZOLACJE, USZCZELNIENIA, IMPREGNATY, ŚRODKI GRUNTUJĄCE ITD.) MUSZĄ BYĆ DOBIERANE I STOSOWANE ZGODNIE Z INSTRUKCJAMI I SPECYFIKACJAMI PRZYJETEGO SYSTEMU

BRUS, LACHOWICZ-ARCHITEKCI
41-800 ZABRZE ; UL. WOLNOŚCI 345a / p. 302 tel./fax (32) 777 13 01

TEMAT: PROJEKT ZAMIENNY DLA PROJEKTU pn. "Europejski Ośrodek Kultury Technicznej i Turystyki Przemysłowej" - zmiany niekolidujące w zakresie wynikającym z rzeczywistej lokalizacji sztolni oraz hotelowca Kk OM1400	TEMAT RYSUNKU: PRZEKRÓJ 2-2
OBIEKT: - Obiekt inwentaryzacji przestrzennej na cele turystyczne - infrastruktura techniczna i drogowa 41-800 ZABRZE UL. SŁODCZYKA, K. MARKI, JAGIELOŃSKA DZIAŁKI: KW 16531/34, 16481/34, 11871/34, 1279/72, 1783/103, 1299/101, 1272/102, 1903/101, 1904/101, 1875/102	PROJEKTOWAŁ: arch. Marcin Brus OPRACOWAŁ: arch. Andrzej Brus współpraca branżowa: arch. Hanna Stawarz-Sobek arch. Agnieszka Gołembiewska arch. Maciej Jagłowy arch. Krzysztof Jagiełło arch. Anna Zawiślak arch. Alicja Mecur tech. Witold Janusz
INWESTOR: Zabytkowa Kopalnia Węgla Kamiennego "GUIDO" w Zabrzu, ul. Jana Maja 93, 41-800 Zabrze	
BRANŻA: P.W./ARCH. NR PROJ.: 469/79/PW/2011	SPRAWDZAJĄCY: arch. Paweł Lachowicz
DATA: LISTOPAD 2011 WERSJA: PROJ. ZAMIENNY	SKALA: 1:50

16z (rys zamienny)