przekrój D-D

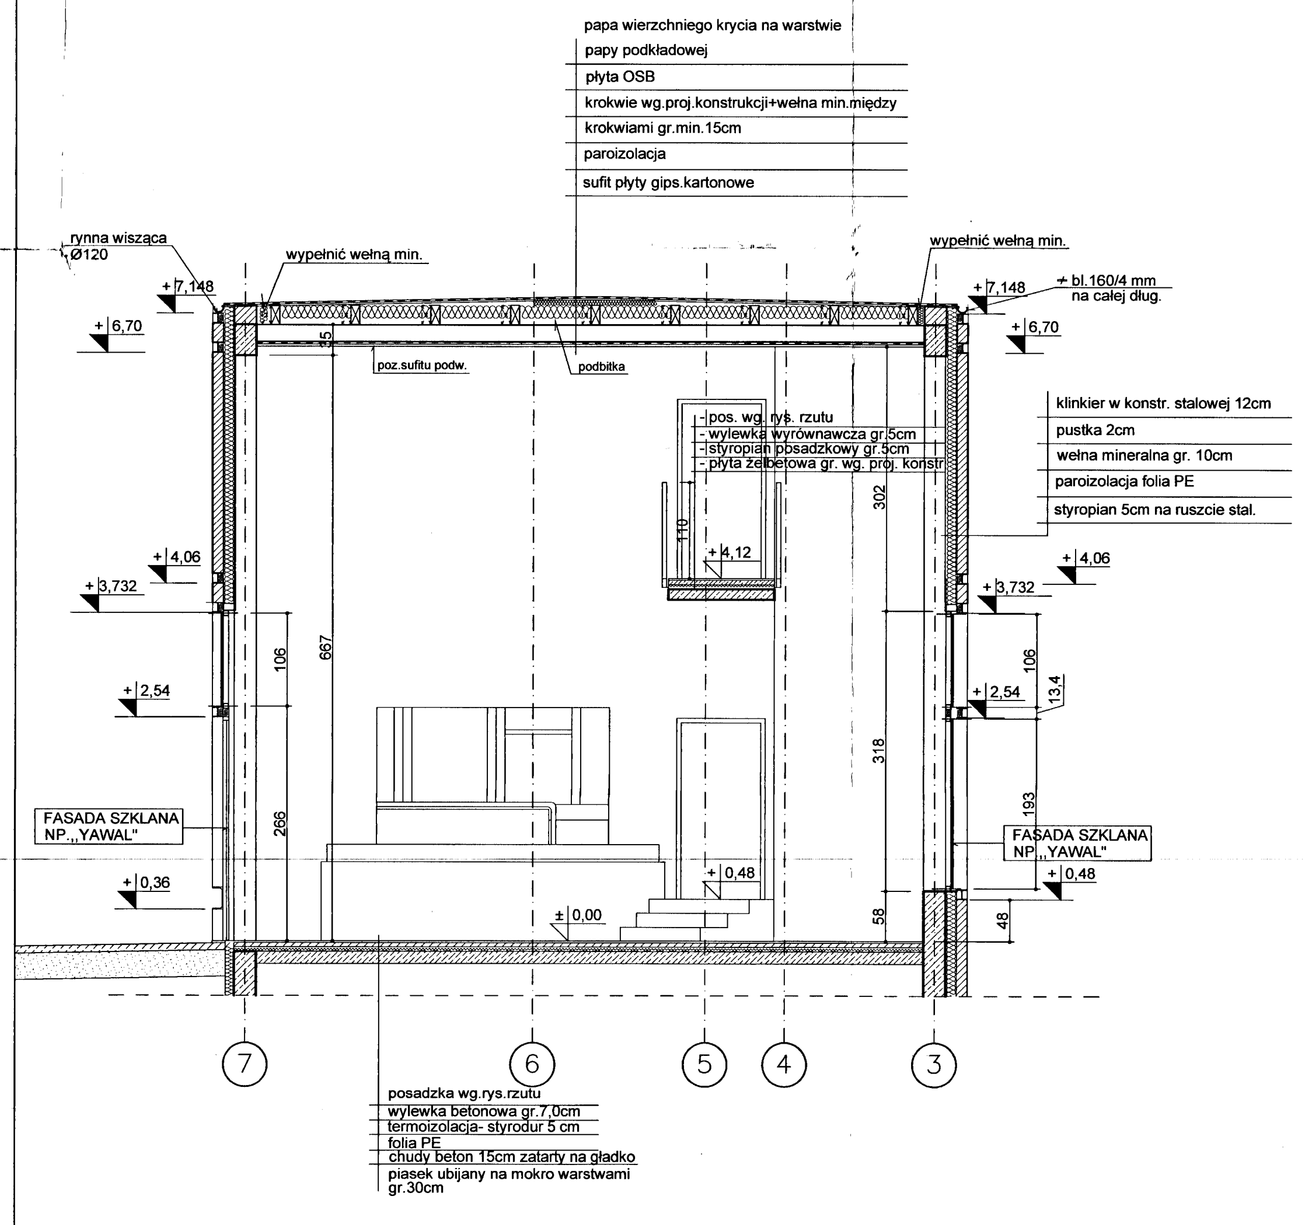

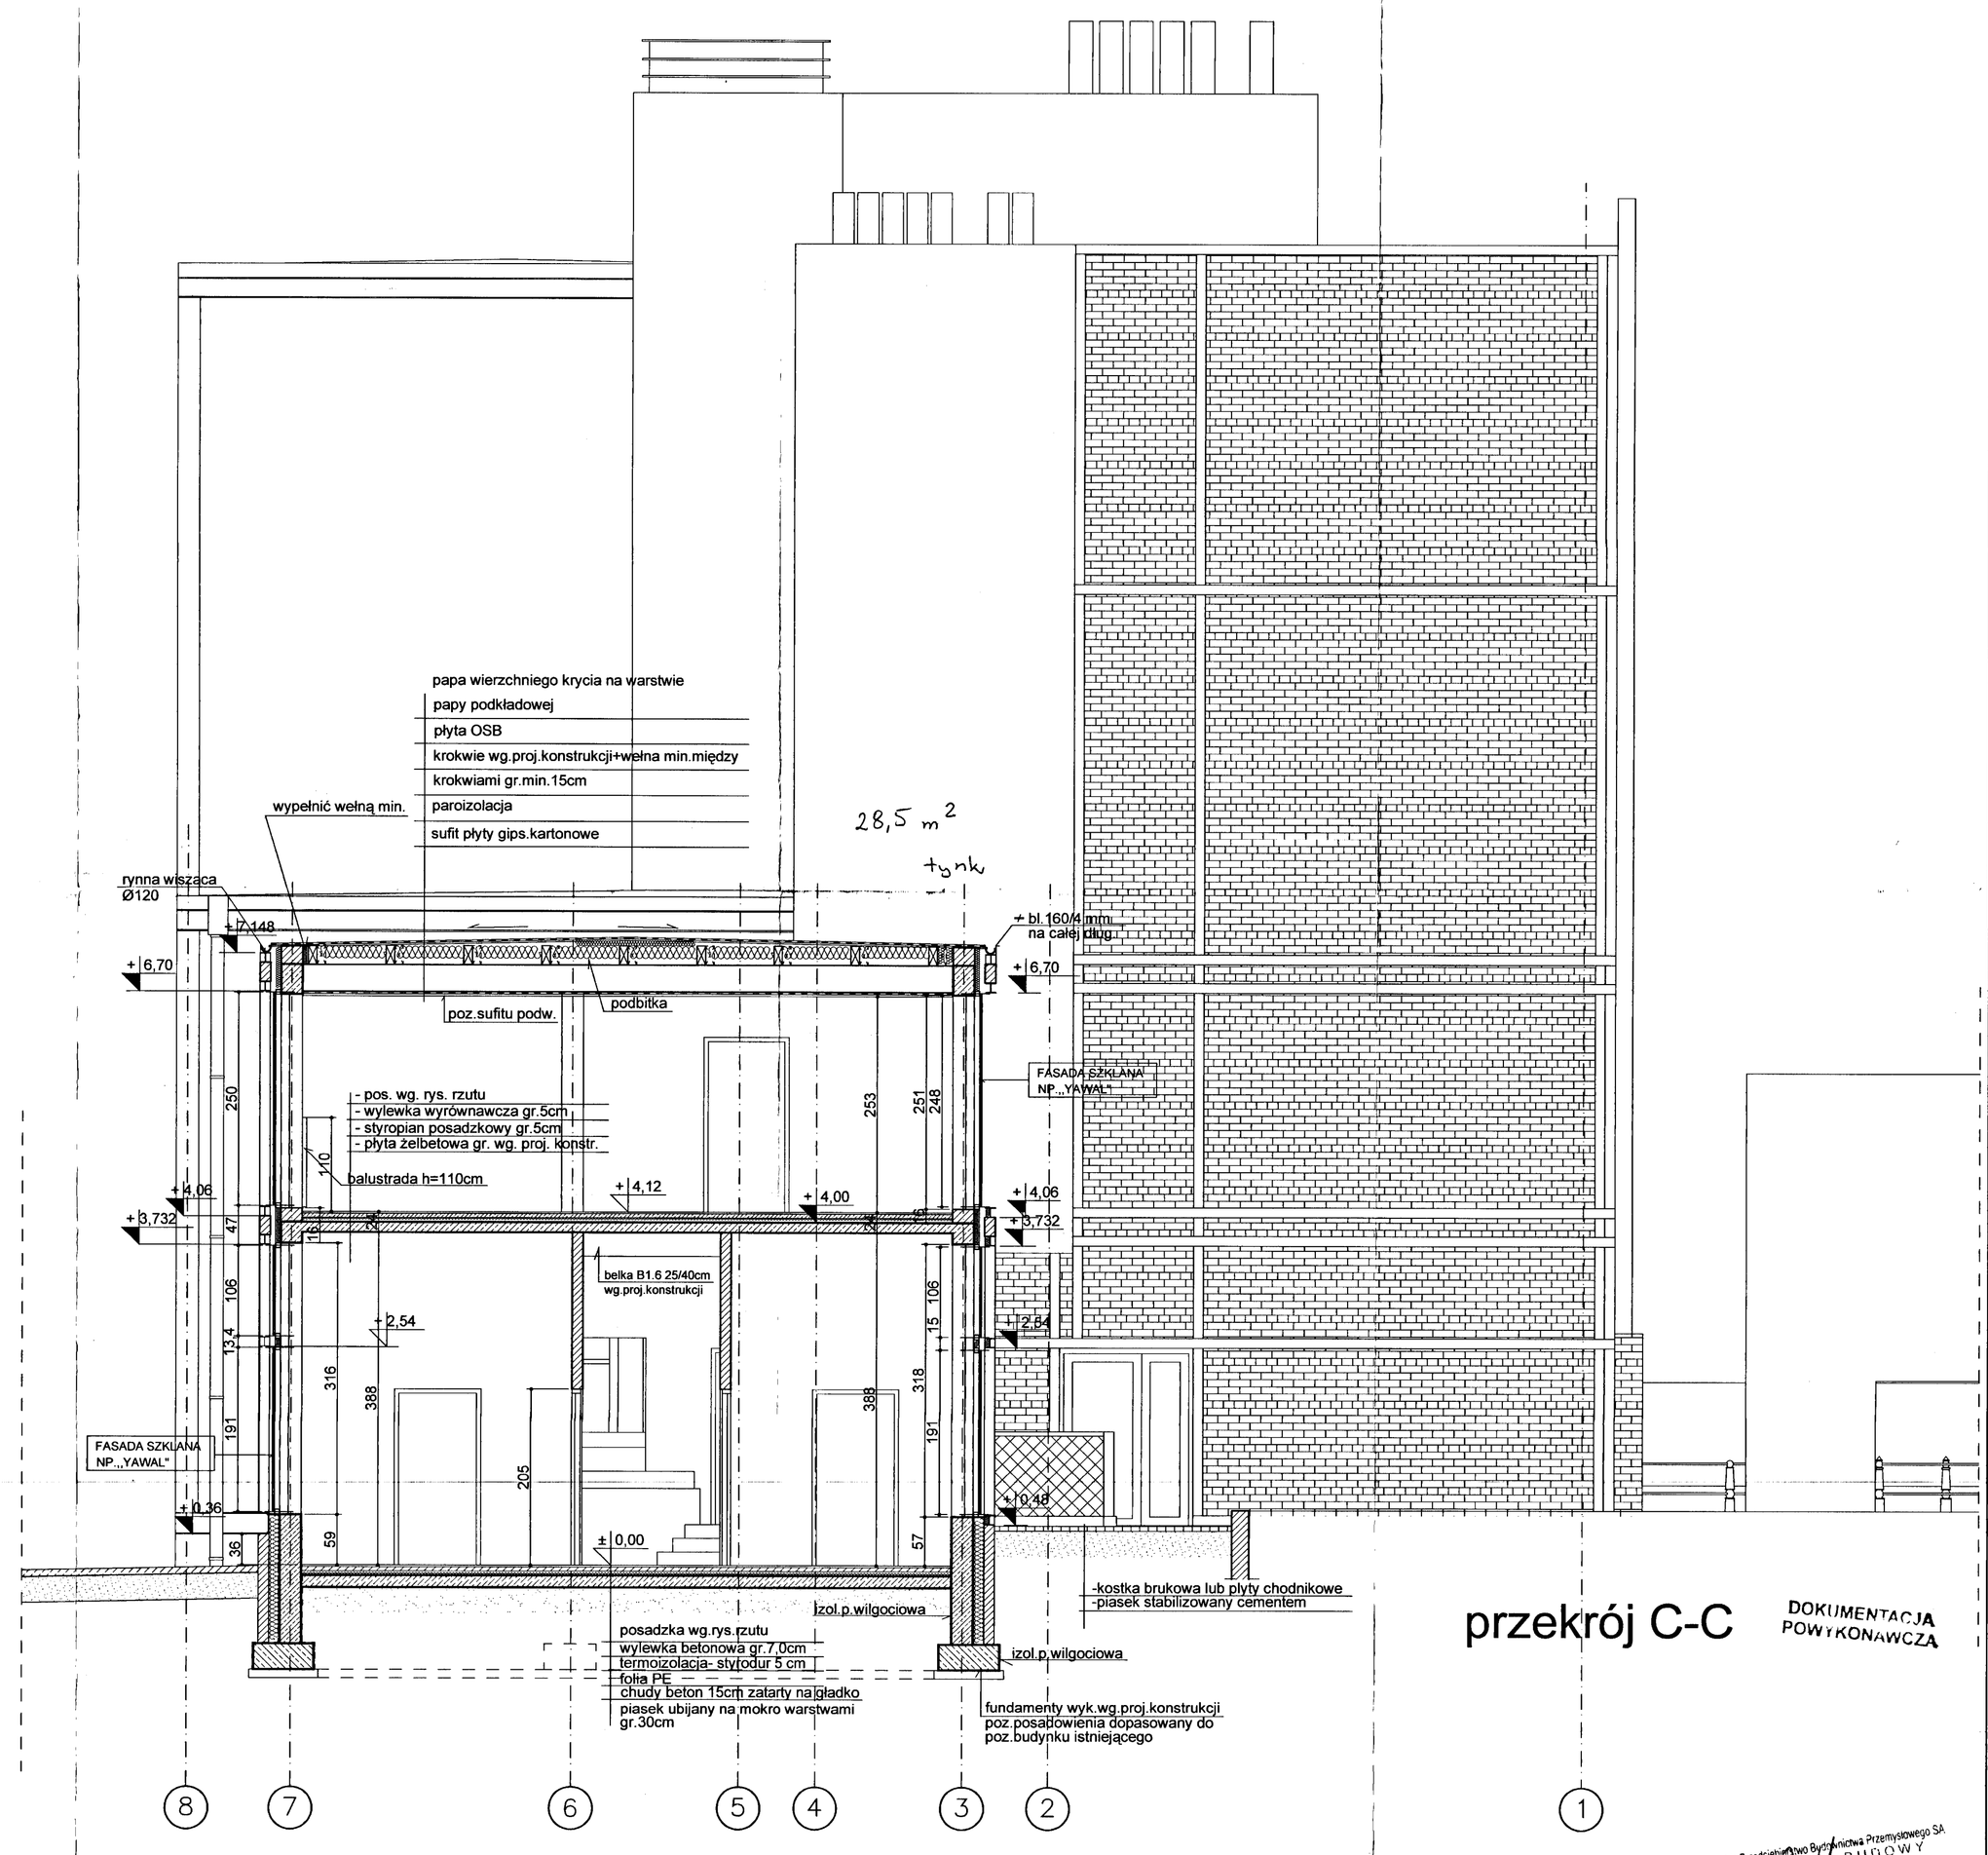

przekrój C-C

DOKUMENTACJA POWYKONAWCZA

„Inwest - Complex" sp. z o.o. Gliwice
Inspektor nadzoru
mgr inż. Leszek Skupin
upr. bud. do projektowania bez ograniczeń w spec. konstrukcyjno-budowlanej
nr ewid.: SLK/BO/0548/08

Śląskie Przedsiębiorstwo Budownictwa Przemysłowego SA
KIEROWNIK BUDOWY
inż. ARKADIUSZ BURDA
uprawnienia budowlane do kierowania robotami budowlanymi bez ograniczeń w specjalności konstrukcyjno-budowlanej
nr upr. 335/02

BRUS. ŁACHOWICZ-ARCHITEKCI
41-902 ZABRZE, ul. WOLNOŚCI 345a / p. 302 tel./fax. (32) 777 13 01

TEMAT: EUROPEJSKI OŚRODEK KULTURY TECHNICZNEJ I TURYSTYKI PRZEMYSŁOWEJ

TEMAT RYSUNKU: PRZEKRÓJ C-C,D-D


PROJEKTOWAŁA: arch. Marcin Brus

OPRACOWALI: arch. Jolanta Nowak, arch. Hanna Zimnik- Tuber, arch. Alicja Rogackiewicz, arch. Marcin Brus, arch. Krzysztof Jagiełło, arch. Anna Zawilska, arch. Witold Jemioł

BRANŻA: P.W.ARCH.

NR PROJ.: 414/24/PW/2010

SPRAWDZAJĄCY: arch. Paweł Łachowicz

DATA: 15 kwietnia 2012

RODZAJ: PROJ. WYKONAWCZY

NR: 19

SKALA: 1:50

A1